



Grunnmynd
Mkv. 1:100

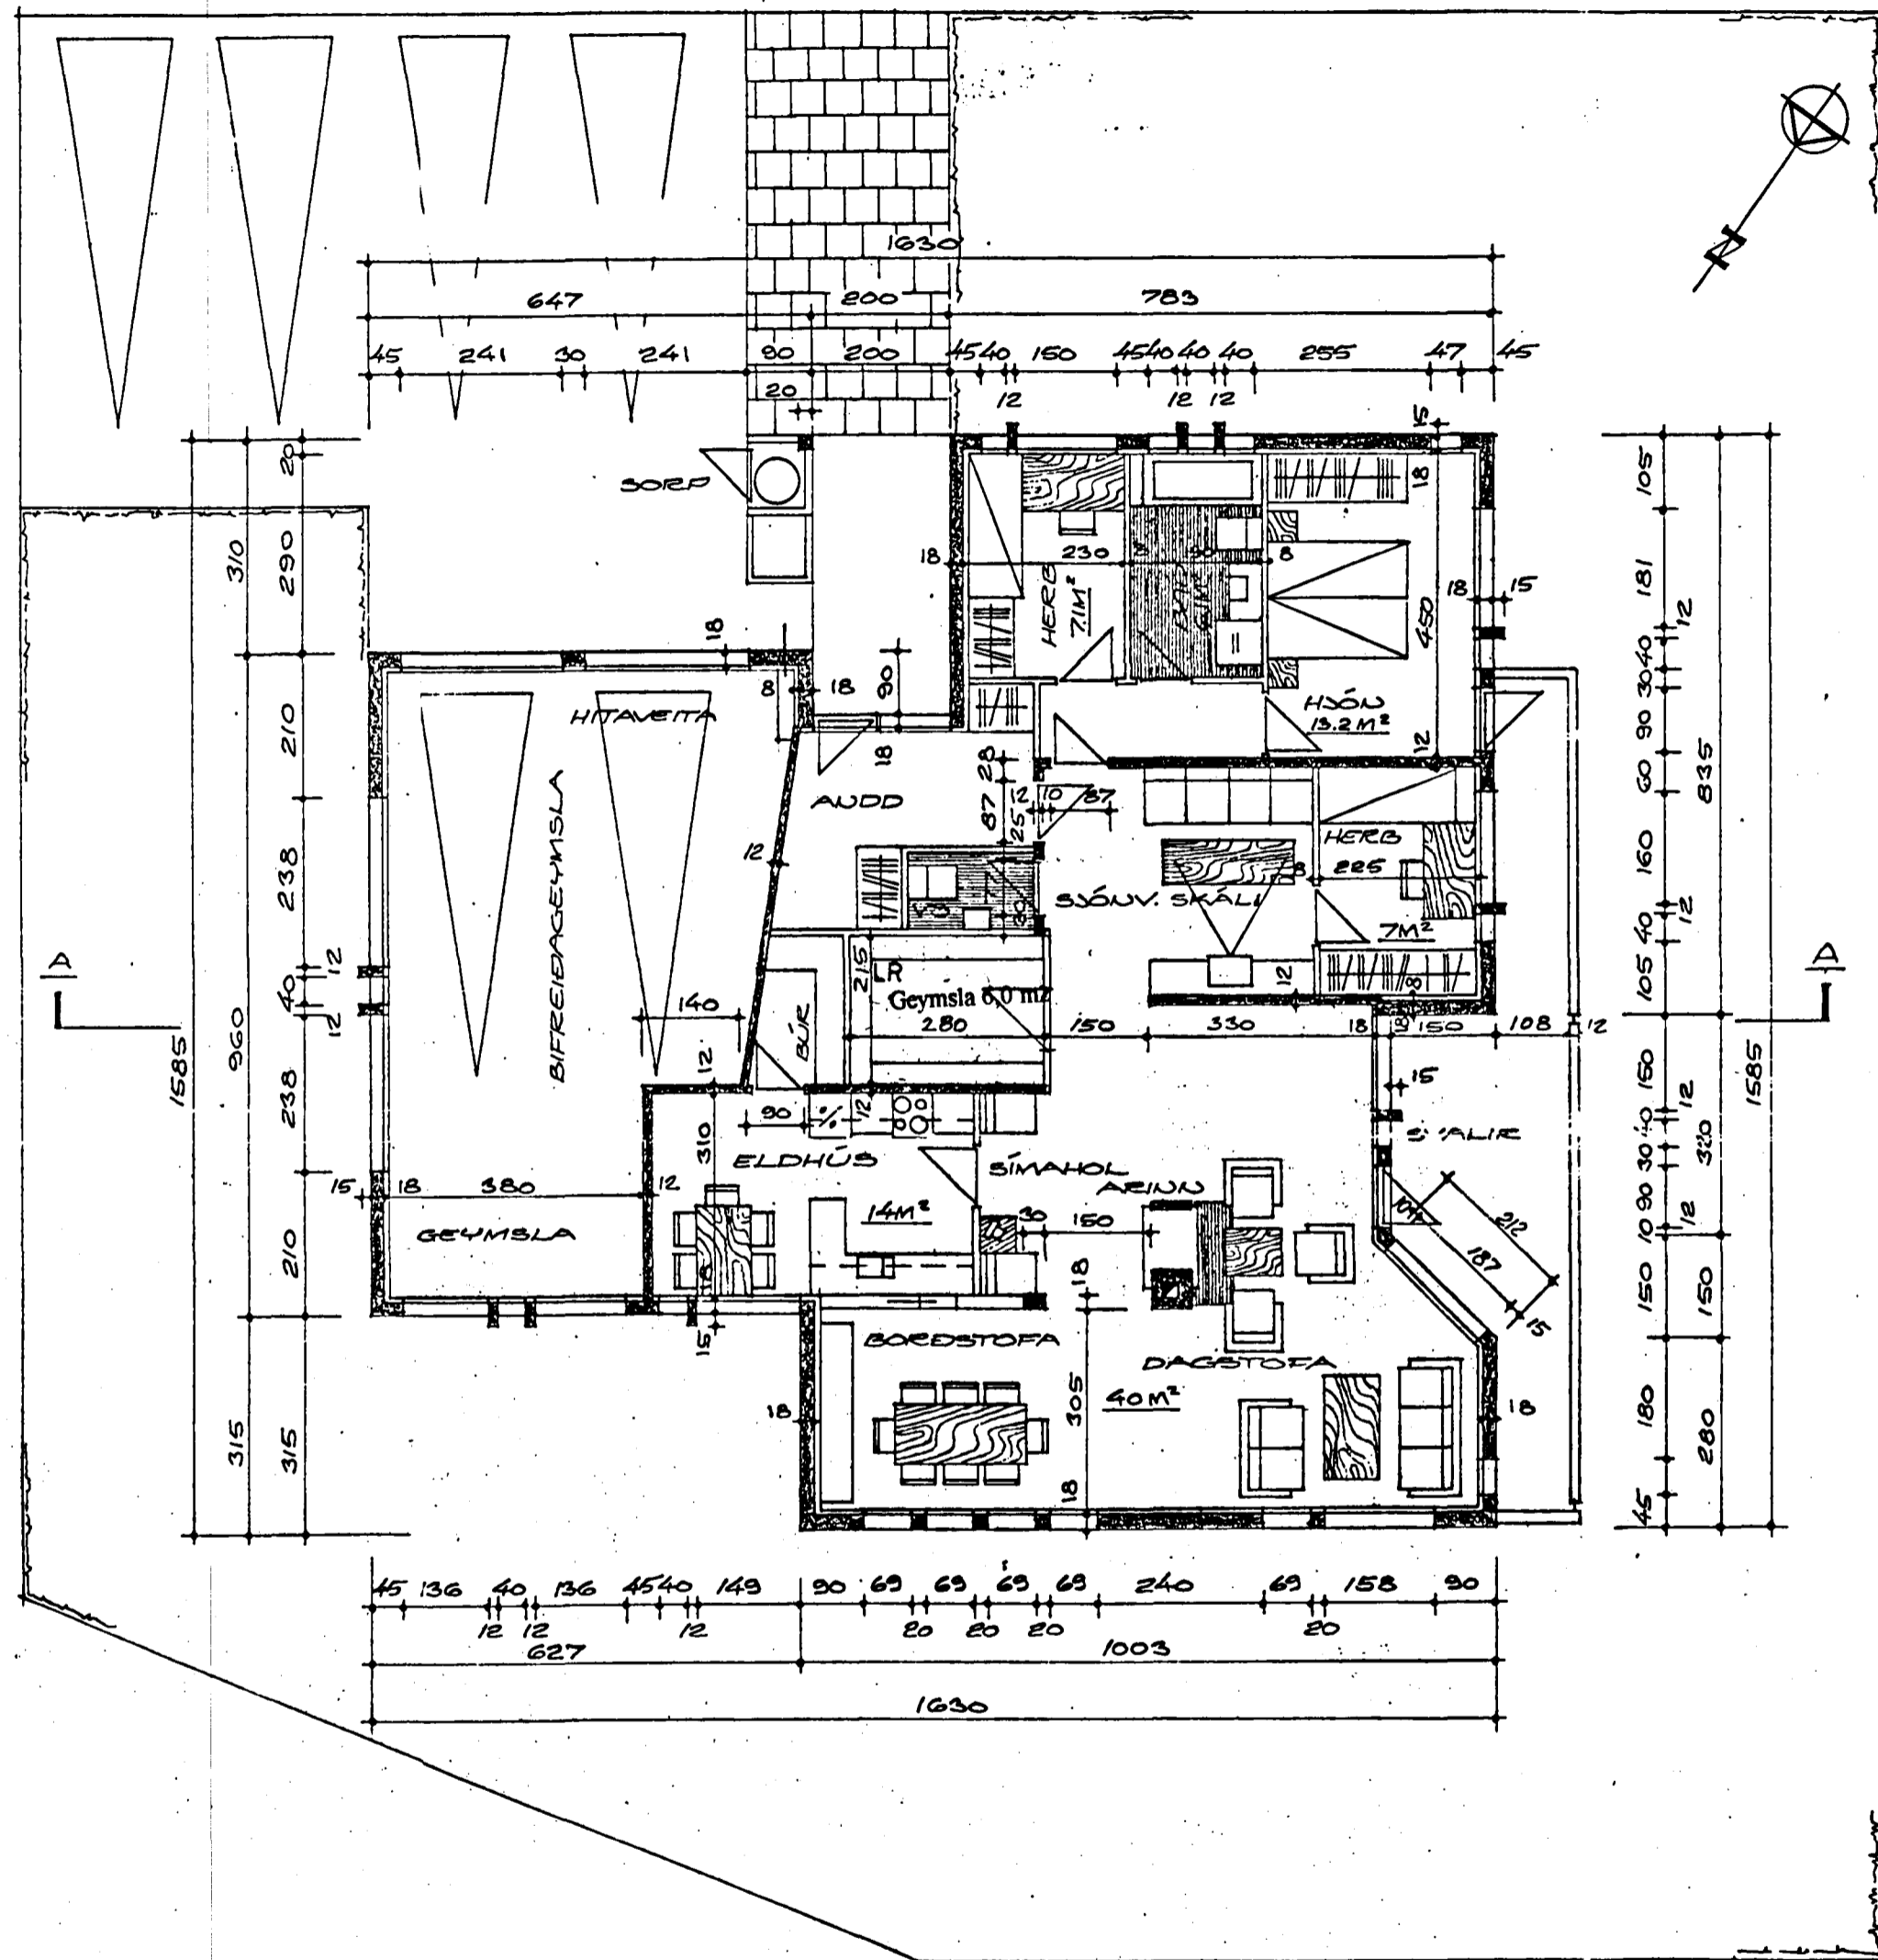

Samþykkt á fundi bygginga-
neindar p. 1713 1993
BYGGINGAFULLTRÚINN
Í HAFNARFIRÐI
Sigrún Björnsdóttir

Afstöðumynd
Mkv. 1:500

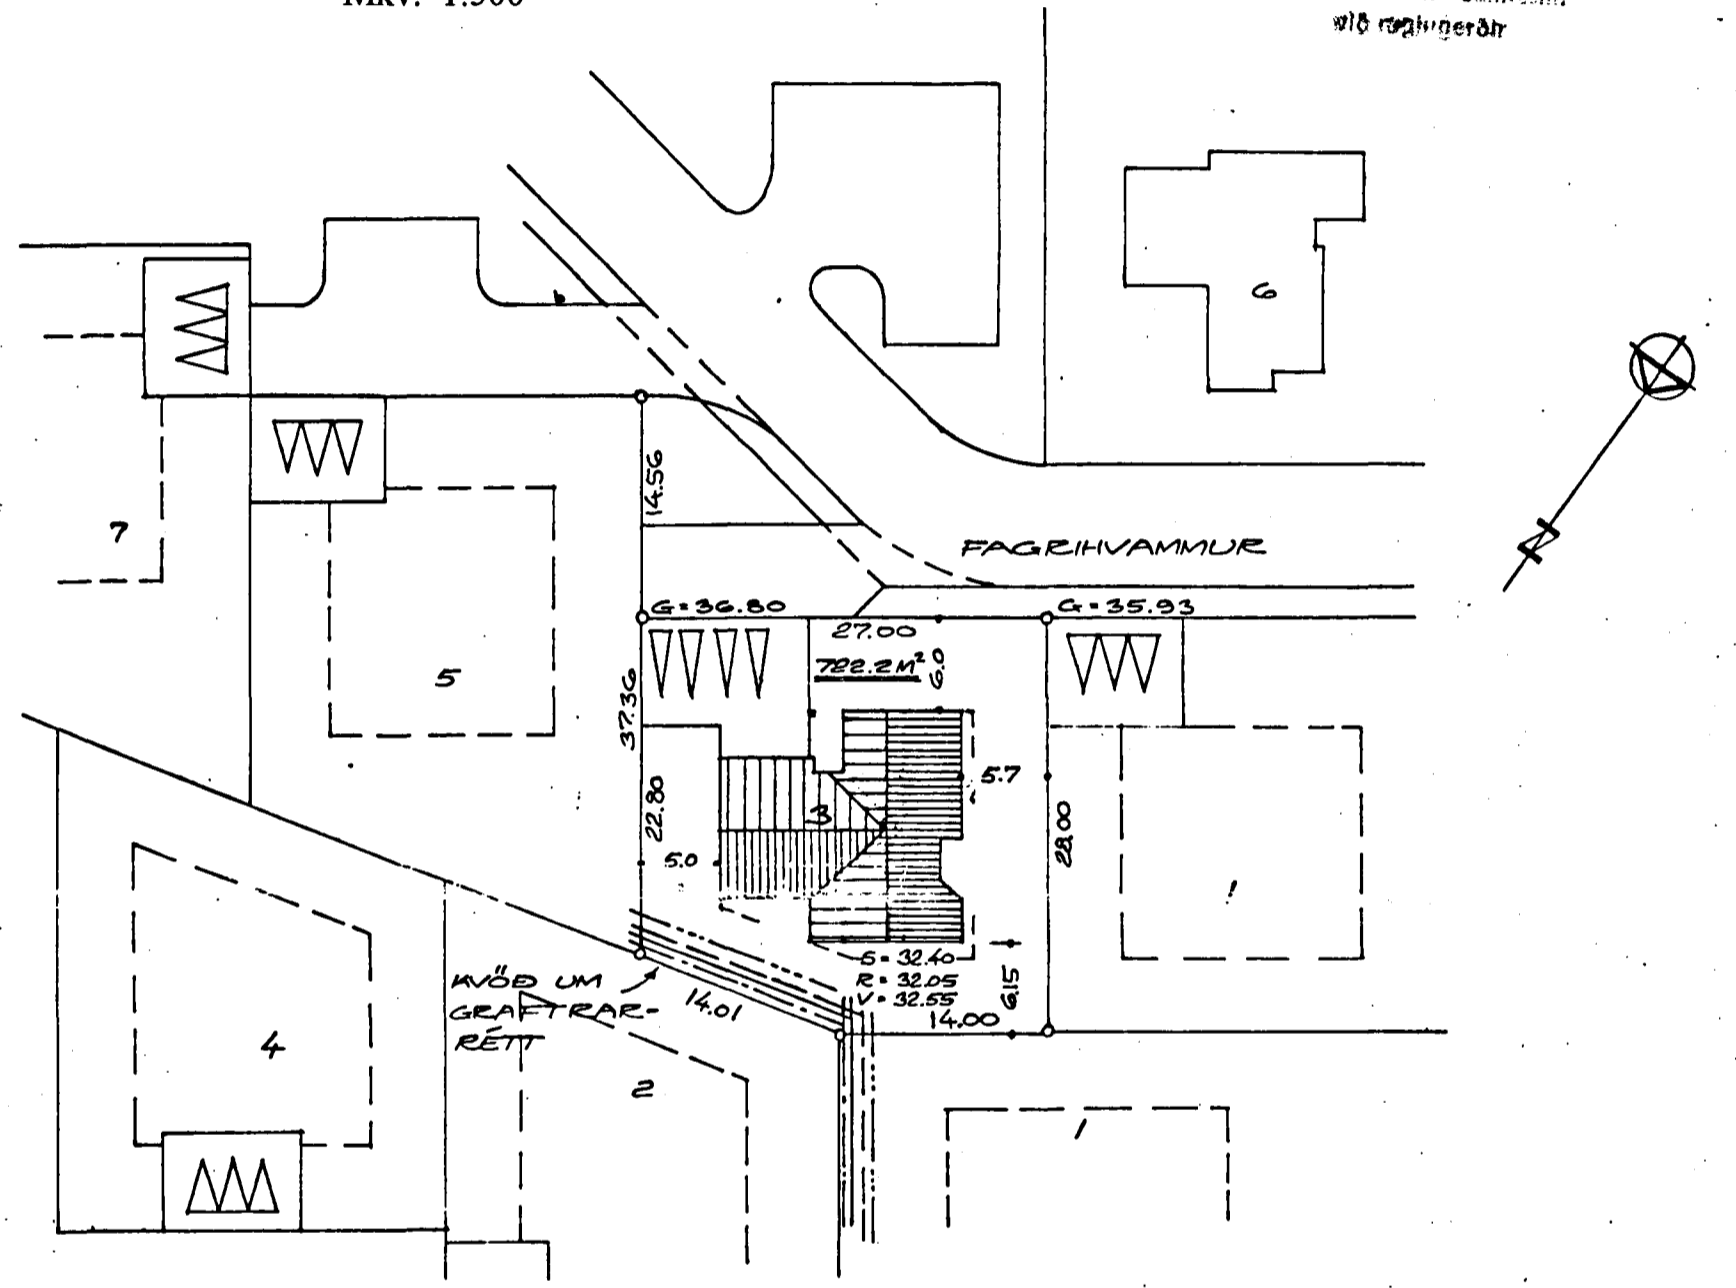

Ganga skal frá og á
eigendur í samræmi
við reglugerðir

Stærðir:

Íbúð nr. 2.	Efri hæð	flatarmál 156,7 m ²	rúmmál 423 m ³
Íbúð nr. 1.	Neðri hæð	flatarmál 113,8 m ²	rúmmál 273 m ³
Bílageymsla, tilh. íbúð nr. 2.		flatarmál 88,9 m ²	rúmmál 240,0 m ³
Hús	Samtals	flatarmál 359,4 m ²	rúmmál 936 m ³

Fagrihvammur 3, Hafnarfirði.

Einar Magnús Einarsson, tæknifræðingur.
Bæjarhrauni 20, sími 650788, Kt. 151050-4769.
Hafnarfirði í mars 1993

Einar Einarsson

FAGRIHVAMMUR NR. 3 1.4

HAFNARFIRÐI Í SEPTEMBER 1979
ARNARHRAUNI 47 50587

Einar Magnús Einarsson