


Samþykkt á fundi bygginga-  
nefndar þ. 17.13 1993

BYGGINGAFULLTRÚAÐN  
Í HAFNARFIRÐI

Sigrún, Kullu

Ganga skal frá opnu  
eldstæði í samræmi  
við reglugerð

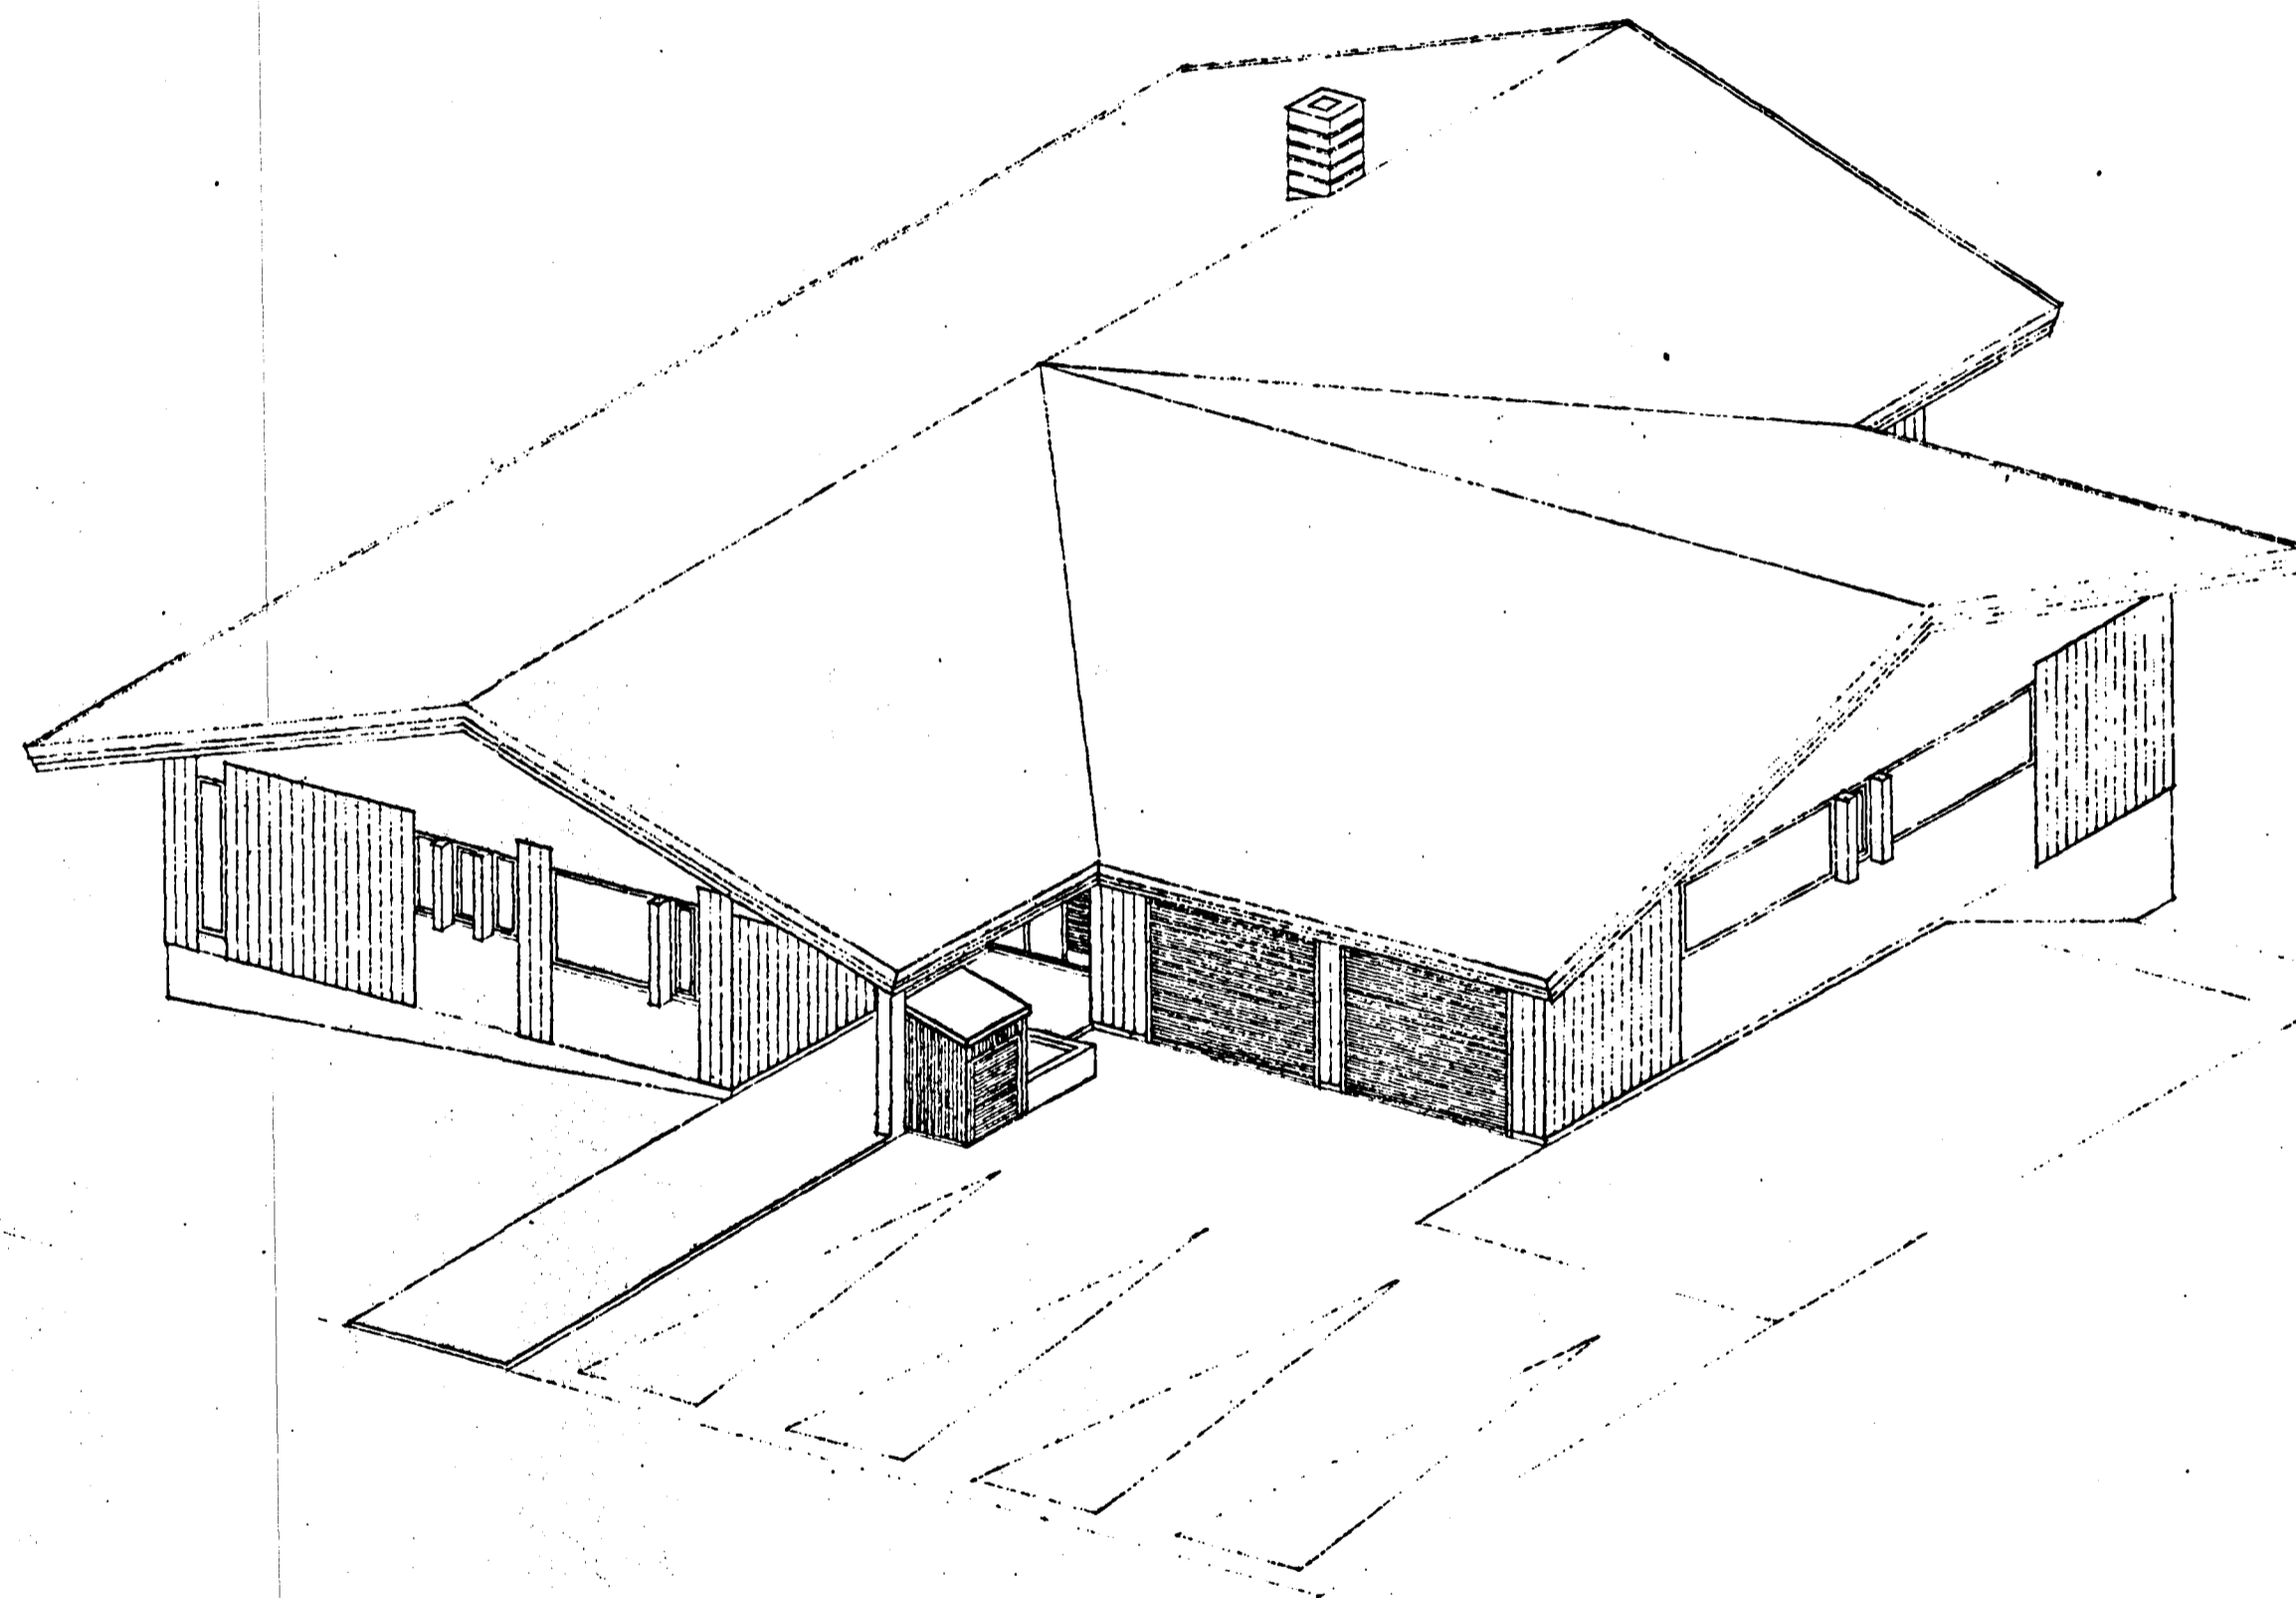

ÍSÓMETRÍA AUSTURHOEN

Fagrihvammur 3, Hafnarfirði.

FAGRIHVAMMUR NR. 3

4.4

Einar Magnús Einarsson, tæknifræðingur  
Bæjarhrauni 20, sími 650788, Kt. 151050-4769.  
Hafnarfirði í mars 1993

HAFNARFIRÐI Í SEPTEMBER 1979  
ARNARHRAUNI 47 50587

*Einar Einarsson*

*Einar Magnús Einarsson*