


Samþykkt á fundi bygginga-
nefndar þ. 17.13. 1993


BYGGINGAFULLTRÚINN
Í HAFNARFIRÐI

Sigrún Halldóttir


Gunna skal frá opnu
eldetaði í samræmi
við reglugerðir

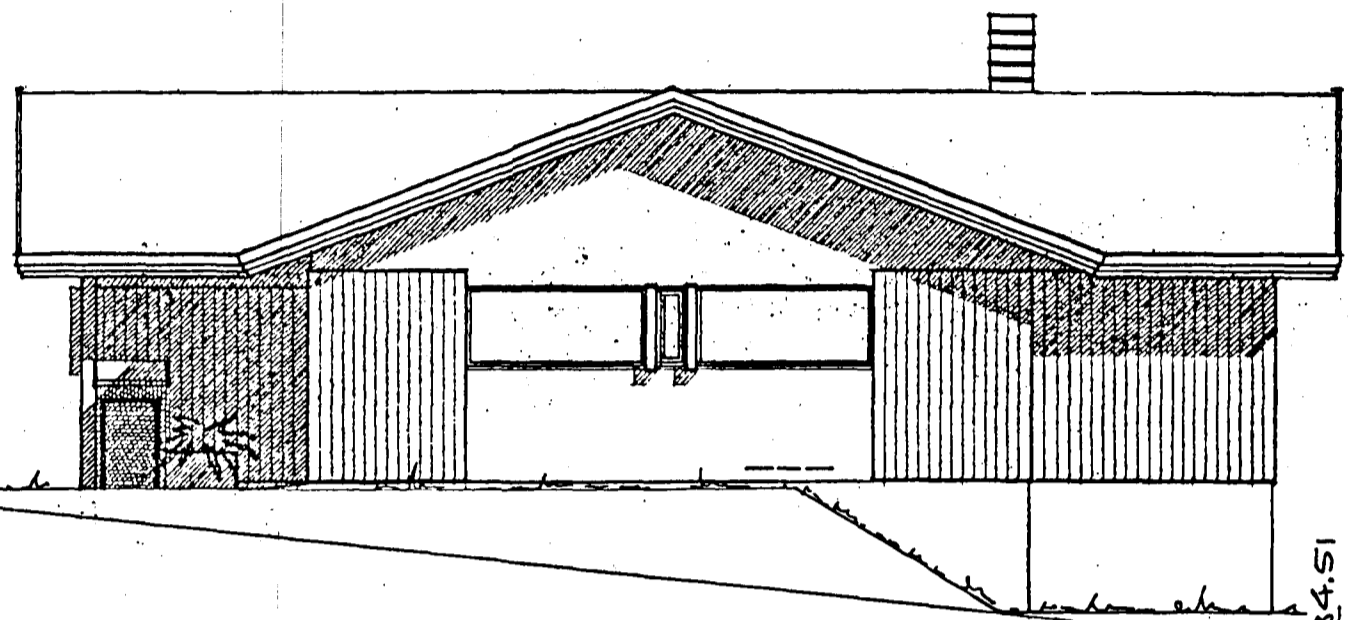


NORDAUSTURHLIÐ

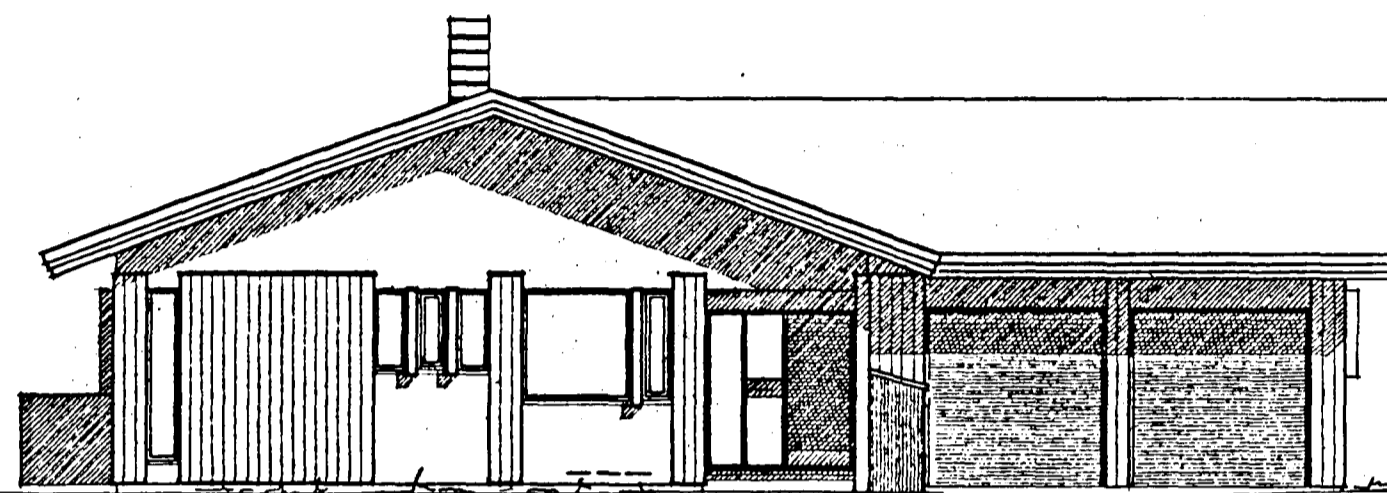

SUDAUSTURHLIÐ

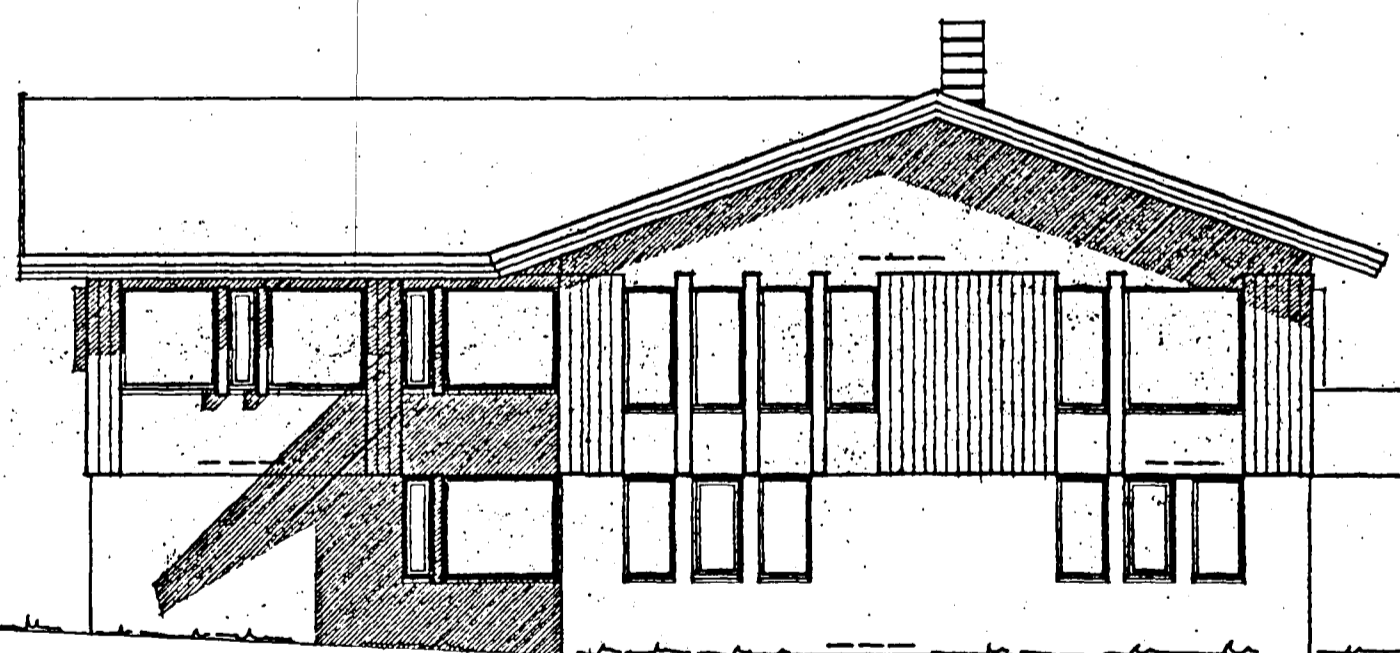

NORVESTURHLIÐ

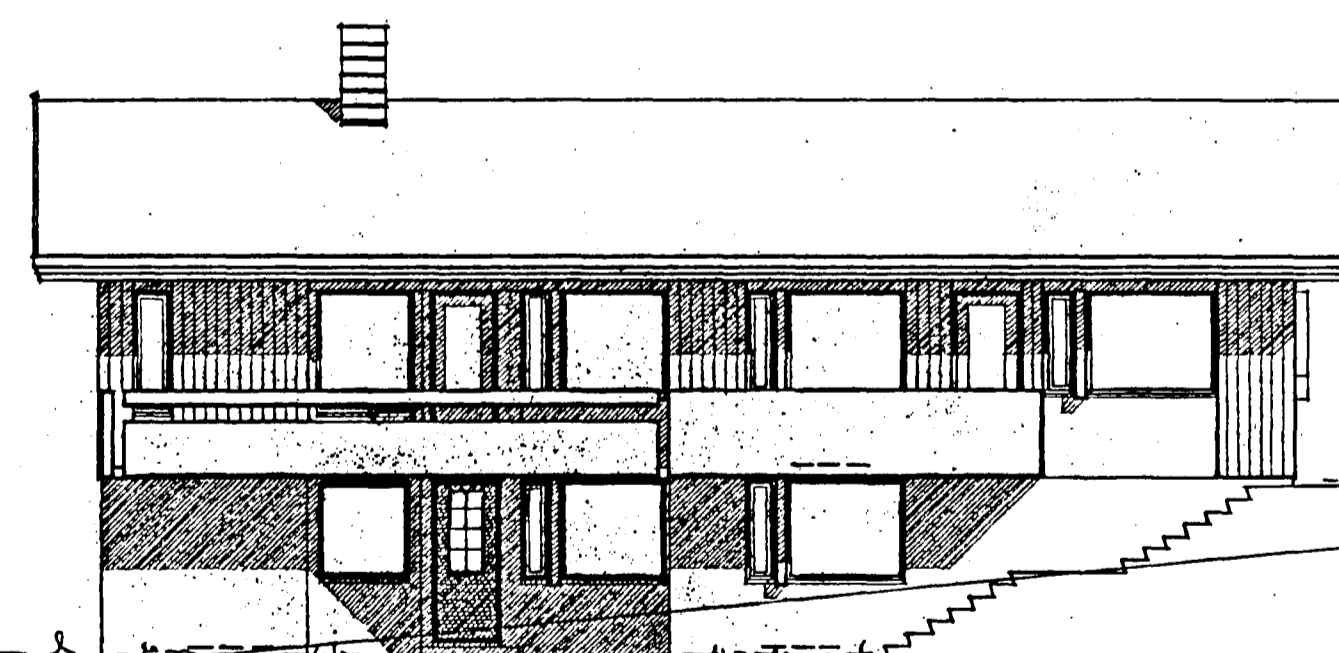

SUVESTURHLIÐ

Fagrihvammur 3, Hafnarfirði.

Einar Magnús Einarsson, tæknifræðingur.
Bæjarhrauni 20, sími 650788, Kt. 151050-4769.
Hafnarfirði í mars 1993

Einar Einarsson

FAGRIHVAMMUR NR. 3

3.4

HAFNARFIRÐI Í SEPTEMBER 1979
AERJARHRAUNI 47 50587