

Samþykkt á fundi bygginga-
nefndar þ. 25. 1980 19/00
21.5 80
BYGGINGAUFULLTRÚINN
Í HAFNARFIRÐI
S. Skúli

Ganga skal frá önnu
viðstöði í samráði við
Stjórnvöldin

KÖLNUNARTÖLUR

ÞAK 0,30 W / M² C°
ÚTVEGGIR 1,00 W / M² C°
GÓLF 0,40 W / M² C°

NÝTINGARHLUTFALL 0,33

AFSTÖÐUMYND M 1:500
FLATARMÁL I. HÉÐAR 157,29 M²
FLATARMÁL FÖÐGAR & JARÐHÉÐ 102,15 M²
FLATARMÁL BIFREIÐAGEYMSLU + GEYMSLU 48,00 M²


REYKJANESBRAUT

OPIÐ SVÆÐI


L ca 39,5

L 40,78


L ca 39,5

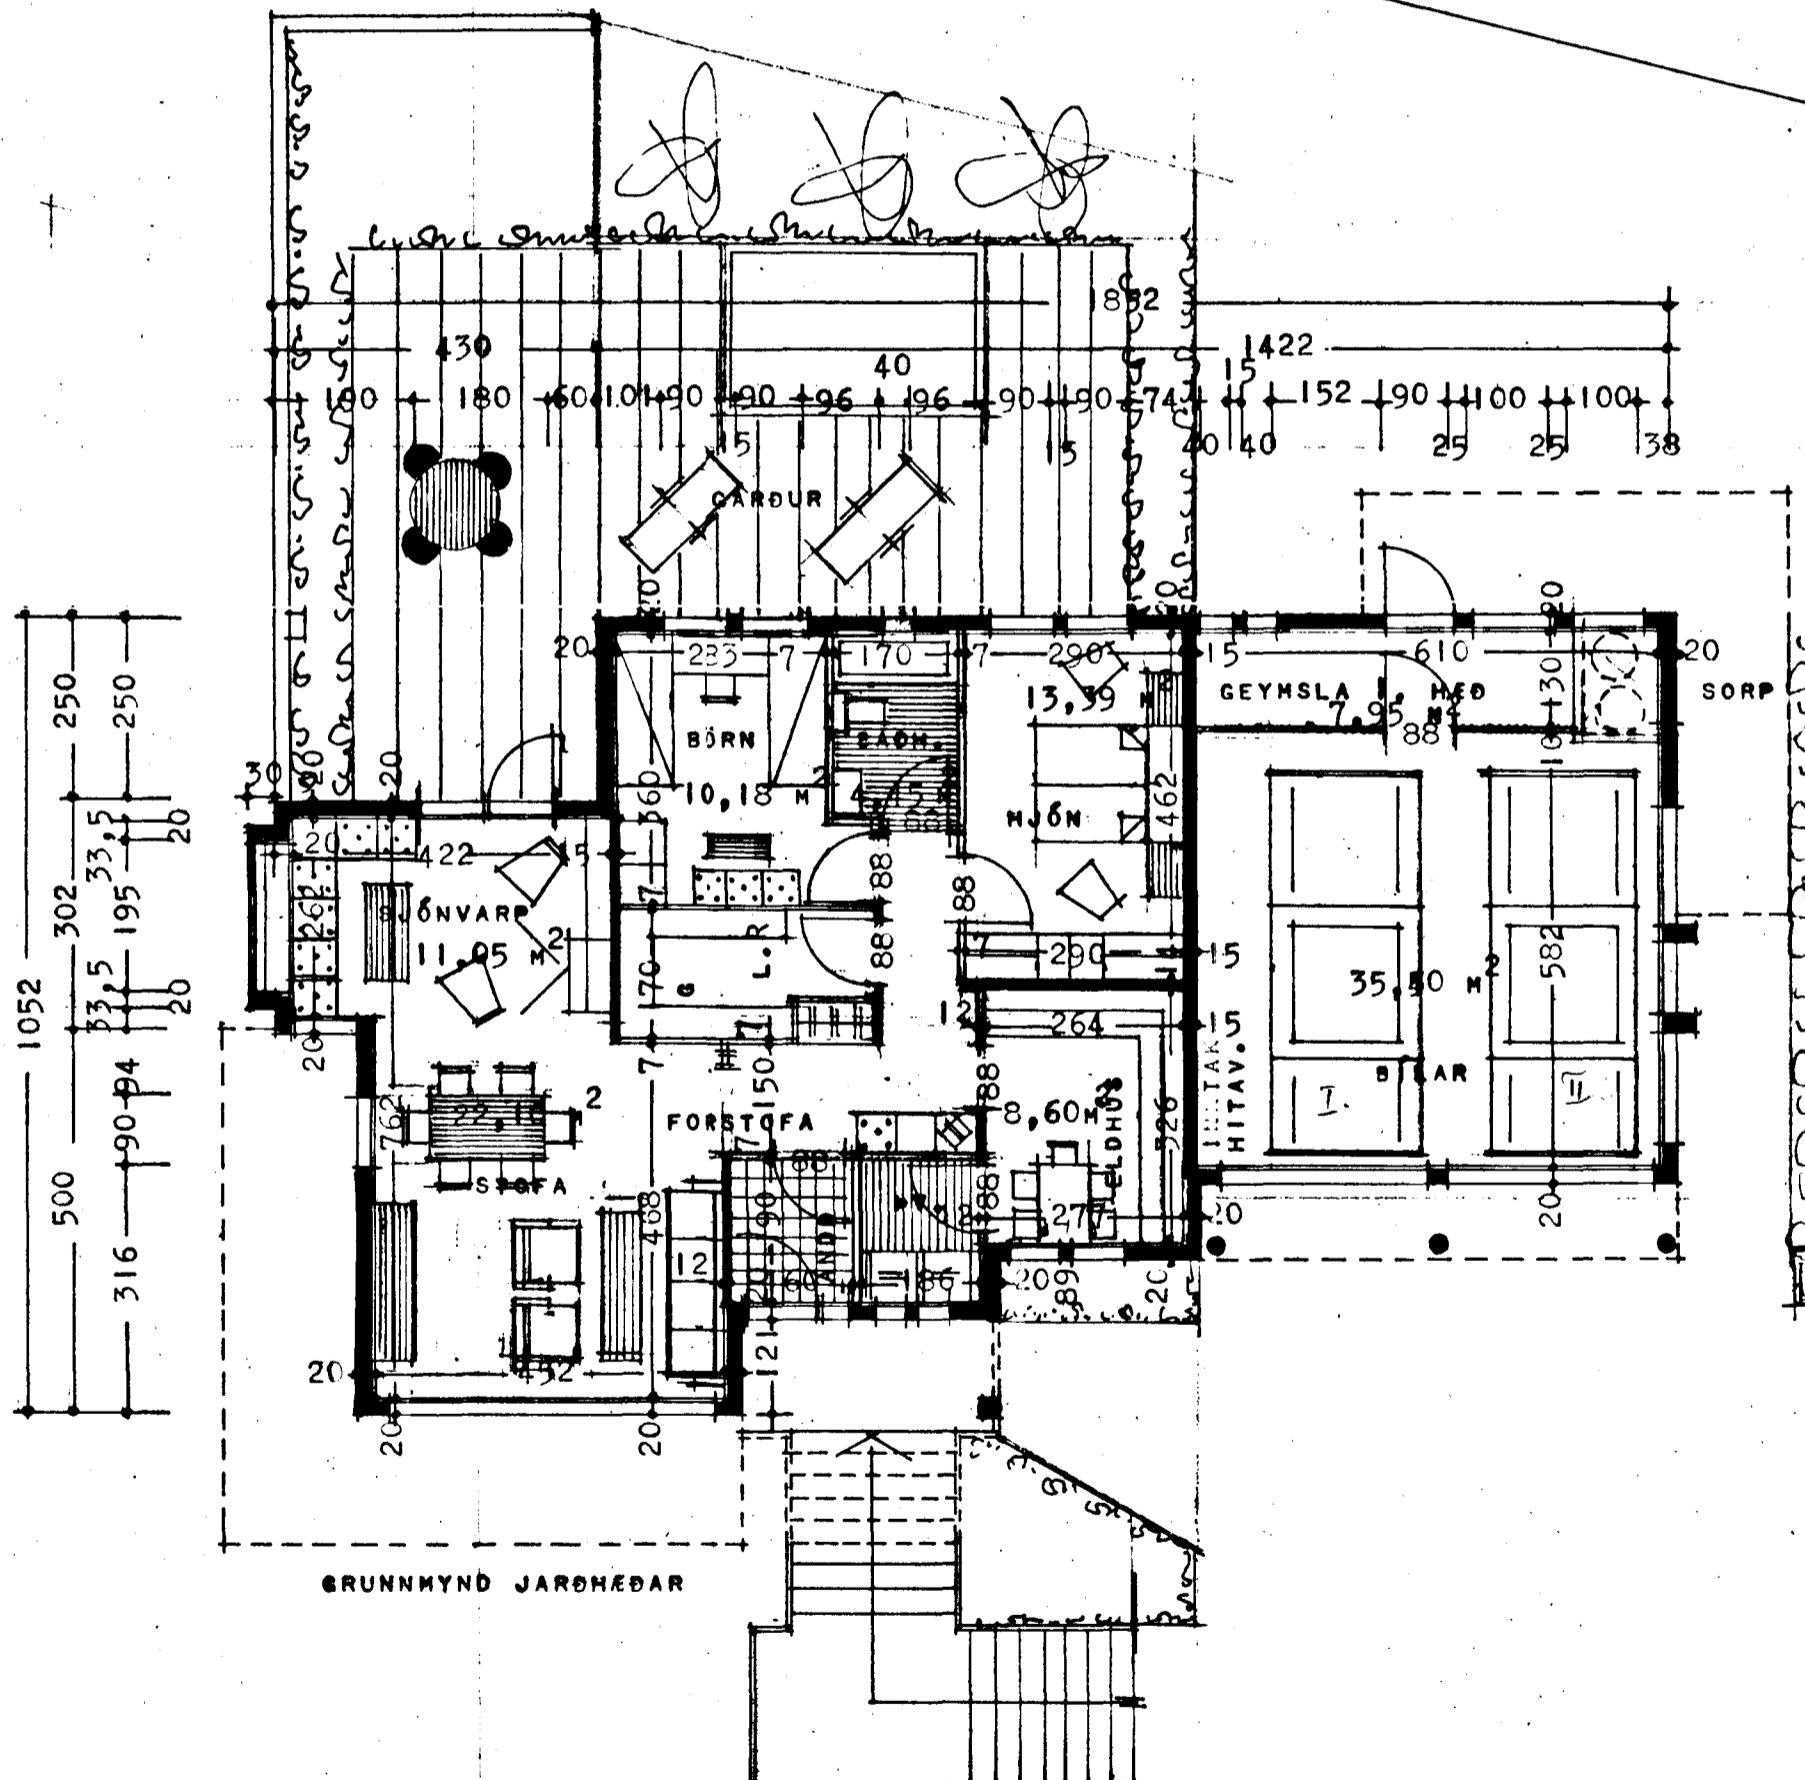

GRUNNMYND JARÐHÉÐAR

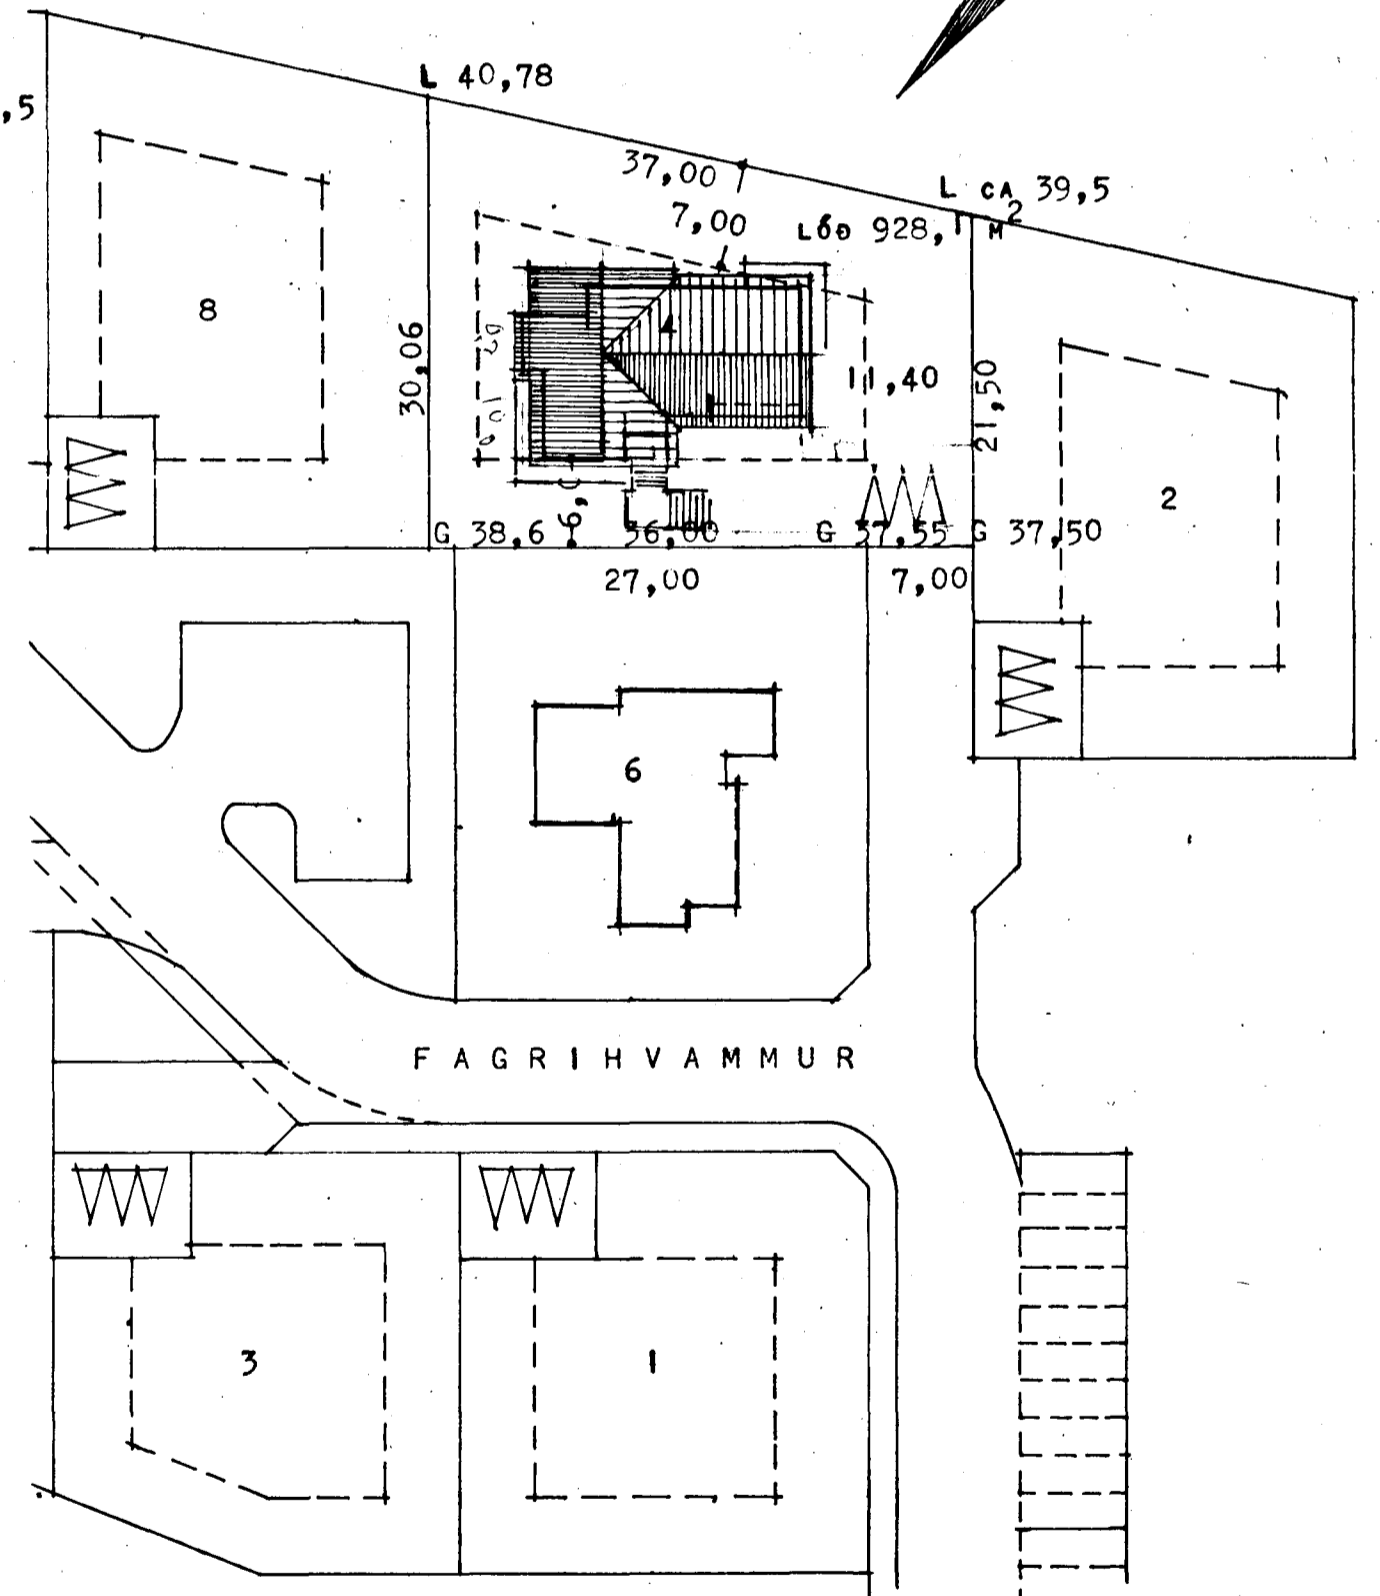

FAGRIHVAMMUR

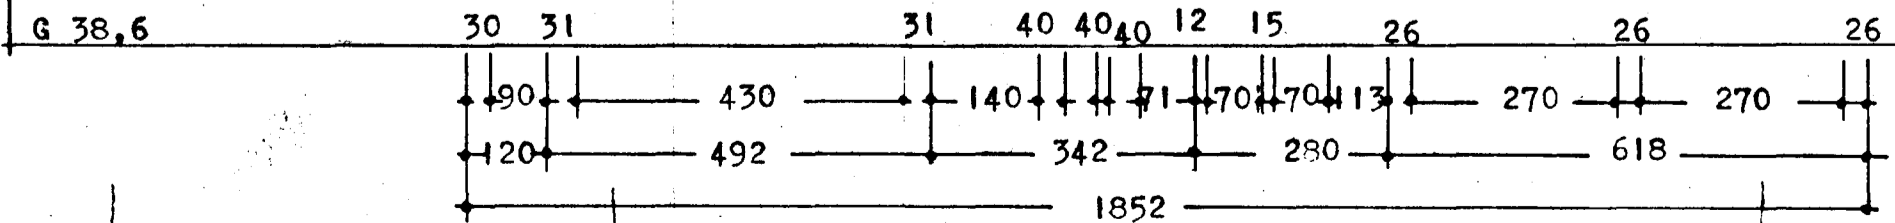

REYKJAVÍK 1 MARS 1980

J. Hartmann Sveinsson