

MIÐSTÖÐVARLÖGN


— framrásarlögn
 - - - bakrásarlögn

Pípur skulu vera svartar dregnar stálpípur, innra þvermál gefið upp í mm. á teikn. Þrýstiprófa skal kerfið með 6 kg/sm og skal þrýstingurinn haldast óbreyttur í 24 klst. Pípur skal einangra með einangrunarhólkum og vefja með plastdúk. Á hvern ofn komi stillití, loftskrúfa og hitanemi. Allur annar frágangur sé í samræmi við gildandi reglugerðir.

VATNSLÖGN

— kalt neysluvatn
 - - - heitt neysluvatn

Pípur skulu vera galvaniseraðar regnar stálpípur og er innra þvermál þeirra gefin upp í mm. á teikn. Pípur skal einangra með einangrunarhólkum og vefja með plastdúk. Pípur fyrir kalt vatn skal vefja með sísalappa sem innsta lag. Þrýstiprófa skal kerfið með 10 kg/sm og skal þrýstingur haldast óbreyttur í 24 klst. Allur annar frágangur skal vera í samræmi við gildandi reglugerðir.

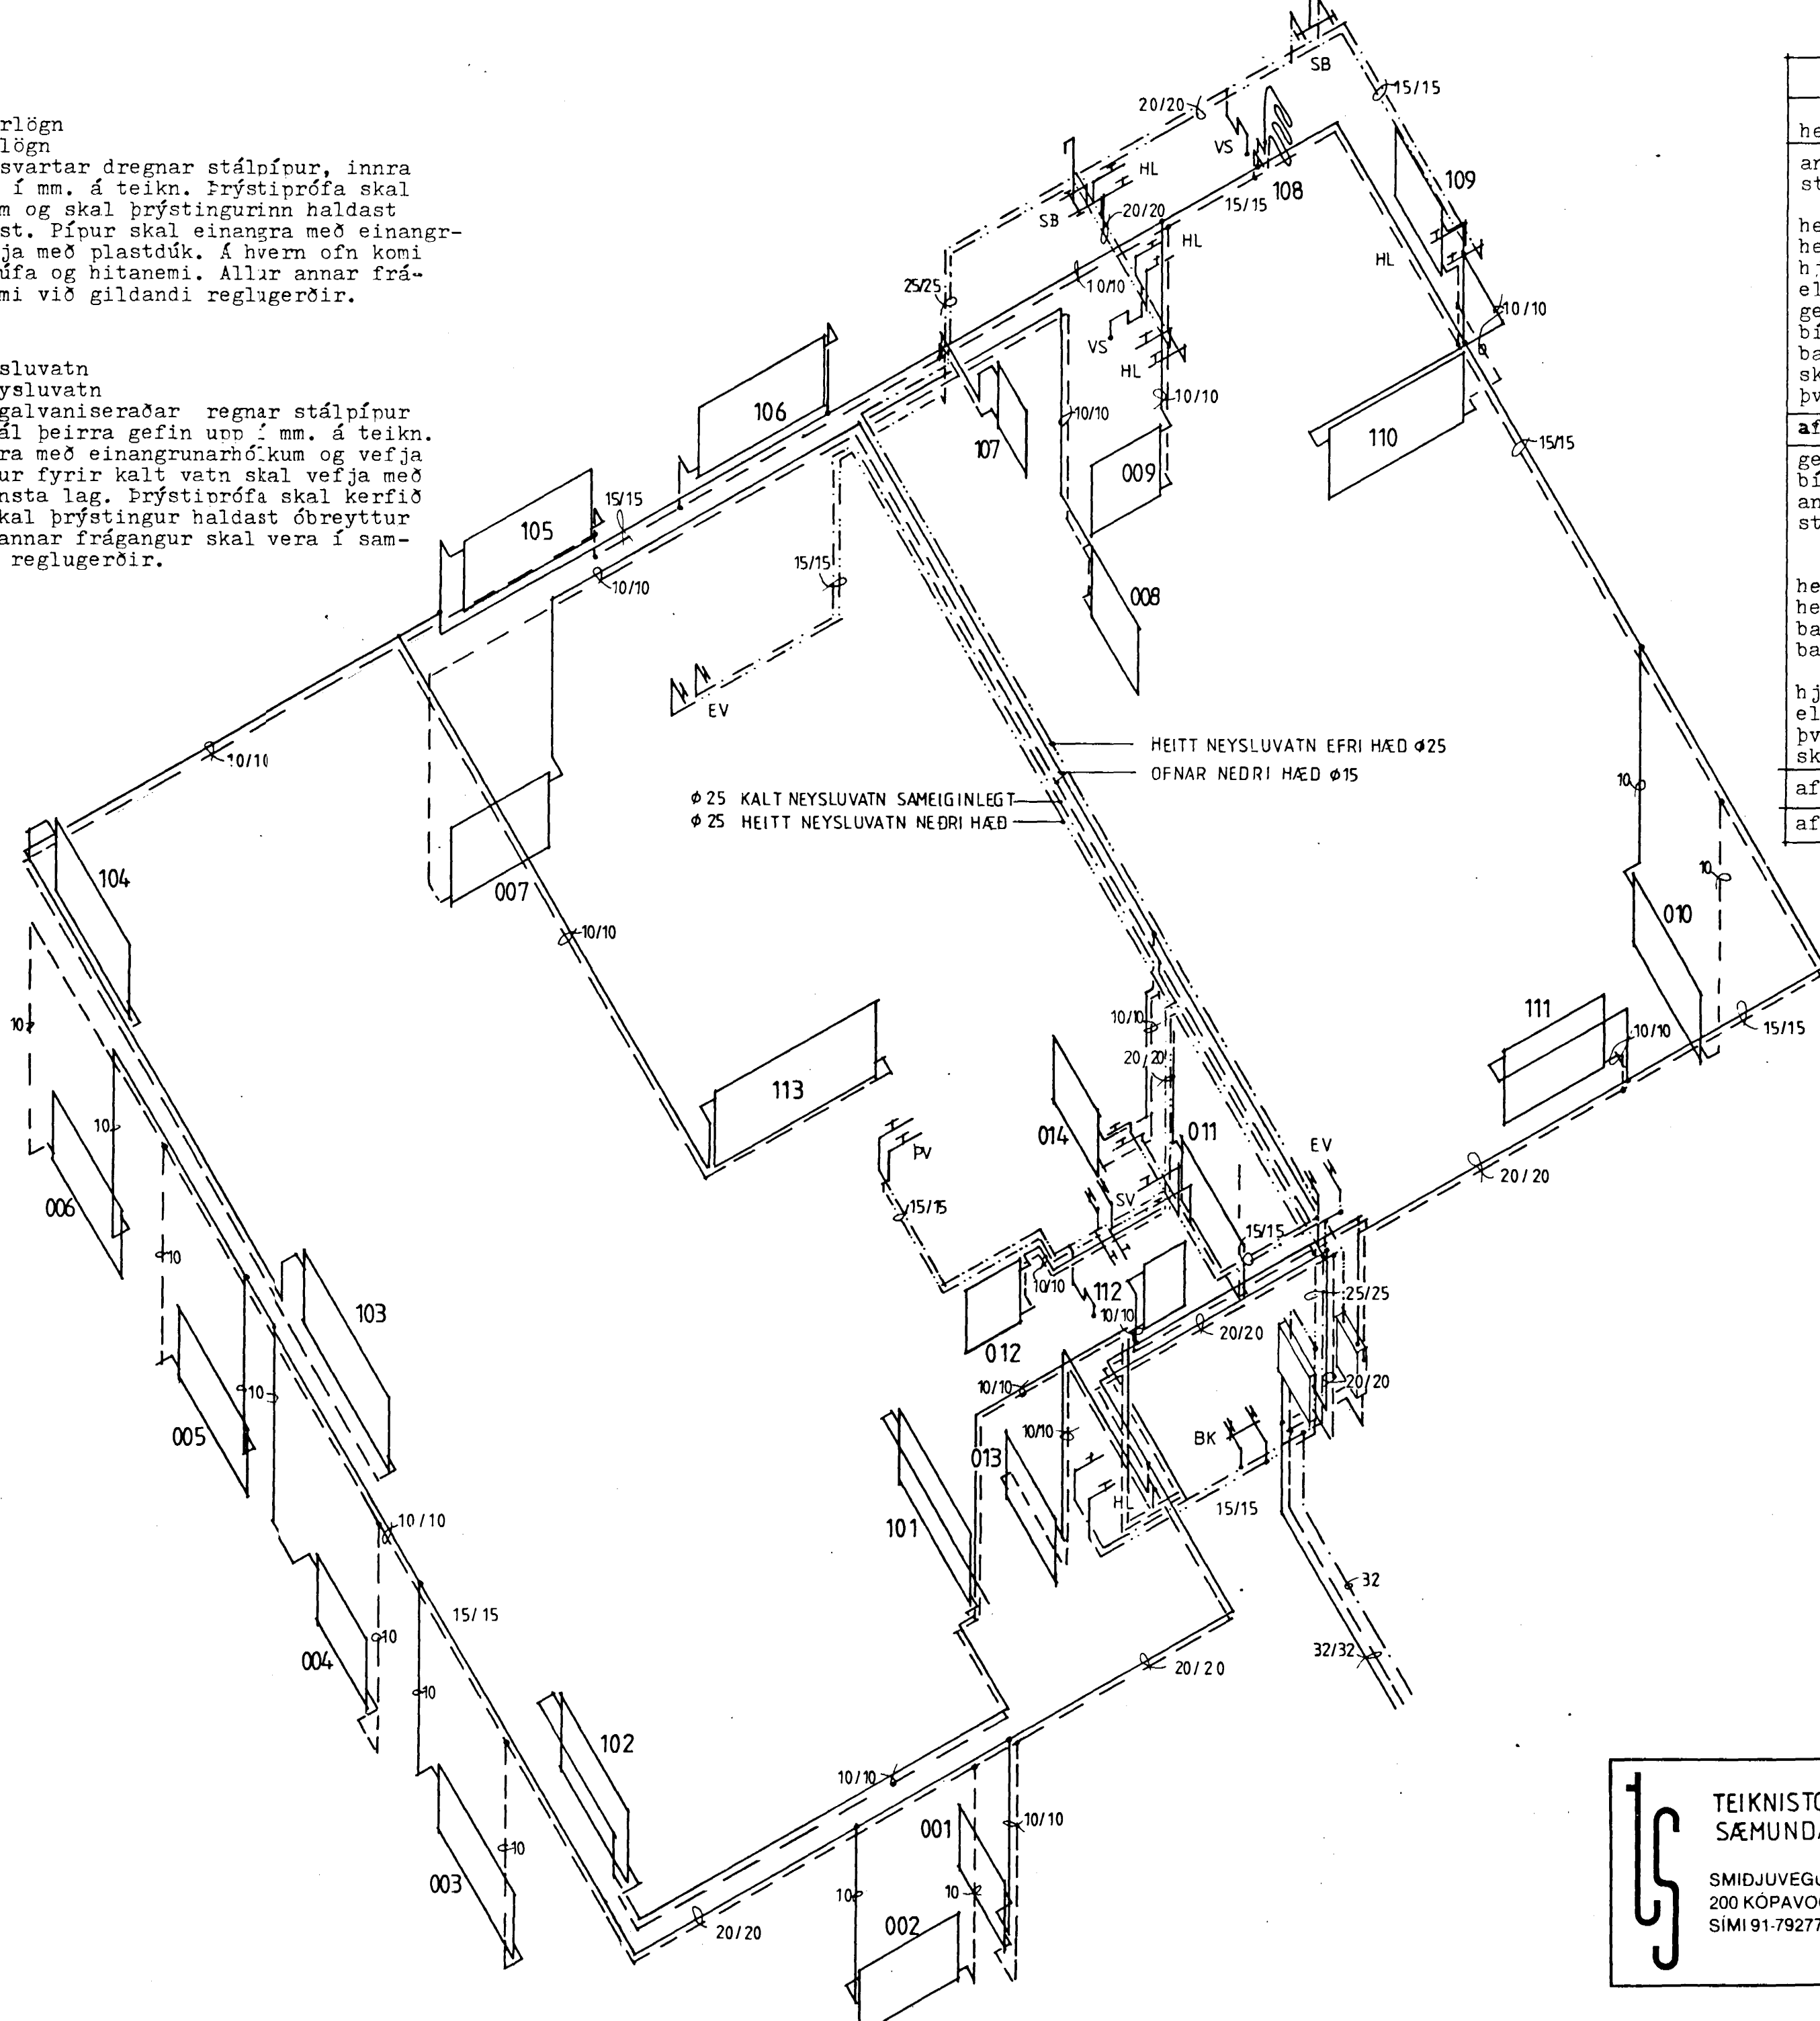

OFNATAFLA

herbergi	ofn nr.	teng.	valdir ofnar við T-40		
			ofngerð	lengd sm.	afköst w/klst.
anddyri	001	AB	VKM70	90	726
stofa	002	CD	VKM63	110	847
	003	CB	VKM63	140	1078
	004	CB	V70	100	530
herbergi	005	AD	V49	140	543
hjonahb.	006	AD	VKM70	140	1130
eldhús	007	CB	V84	110	682
geymsla	008	AB	V77	90	515
bílg.	011	CB	VKM77/2	130	1755
baðherb.	012	CD	VKM70	80	645
skáli	013	CB	V35	180	522
þvottahb.	014	CD	V70	120	636
afköst ofna á nedri hæð samtals:					9609 wött
geymsla	009	CD	VKM84	79	687
bílg.	010	AD	VKM77/2	130	1755
anddyri	101	CB	VKM42	140	802
stofa	102	CB	VKM35/3	128	1709
	103	CB	VKM35/2	170	1513
	104	CB	VKM35/2	140	1246
herbergi	105	AD	V70	140	742
herbergi	106	CB	V70	140	742
baðherb.	107	CD	V63	60	290
baðherb.	108		handkl.		
	109	CD	VKM63/2	70	890
hjonahb.	110	AD	V84	150	930
eldhús	111	CD	VKM63/2	110	2220
þvottahb.	112	CD	VKM70	50	405
skáli	113	CB	VKM49/2	170	1955
afköst ofna á efri hæð samtals:					15886 wött
afköst ofna samanlegt efri og nedri hæð					25495 wött



HITA- OG VATNSLÖGN EFRI HÆÐ TEIKN 1
 NEDRI HÆÐ TEIKN 2

BREYTING: HITAKERFI OG HEITU NEYSLUVATNI SKIFT
 3/3 '87 FYRIR EFRI OG NEDRI HÆÐ

	TEIKNISTOFA SÆMUNDAR				
	SMIDJUVEGUR 28 200 KÓPAVOGUR SÍMI 91-79277				
	VERKHEITI FAGRIHVAMMUR 5 HAFNARFJÖRÐUR				
	VERKHLUTI HITA-OG VATNSLÖGN RÜMM.				
HANNAÐ	TEIKNAD	MAL	DAGS	TEIKN NR	
SE	SE	1:50	8-7-86	3	