



Samþykkt á fundi bygginga-
nefndar þ. 20.15.1986
BYGGINGAFULLTRÚINN
Í HAFNARFIRÐI

Fullnaga skal skvæðun brunanialarþylg



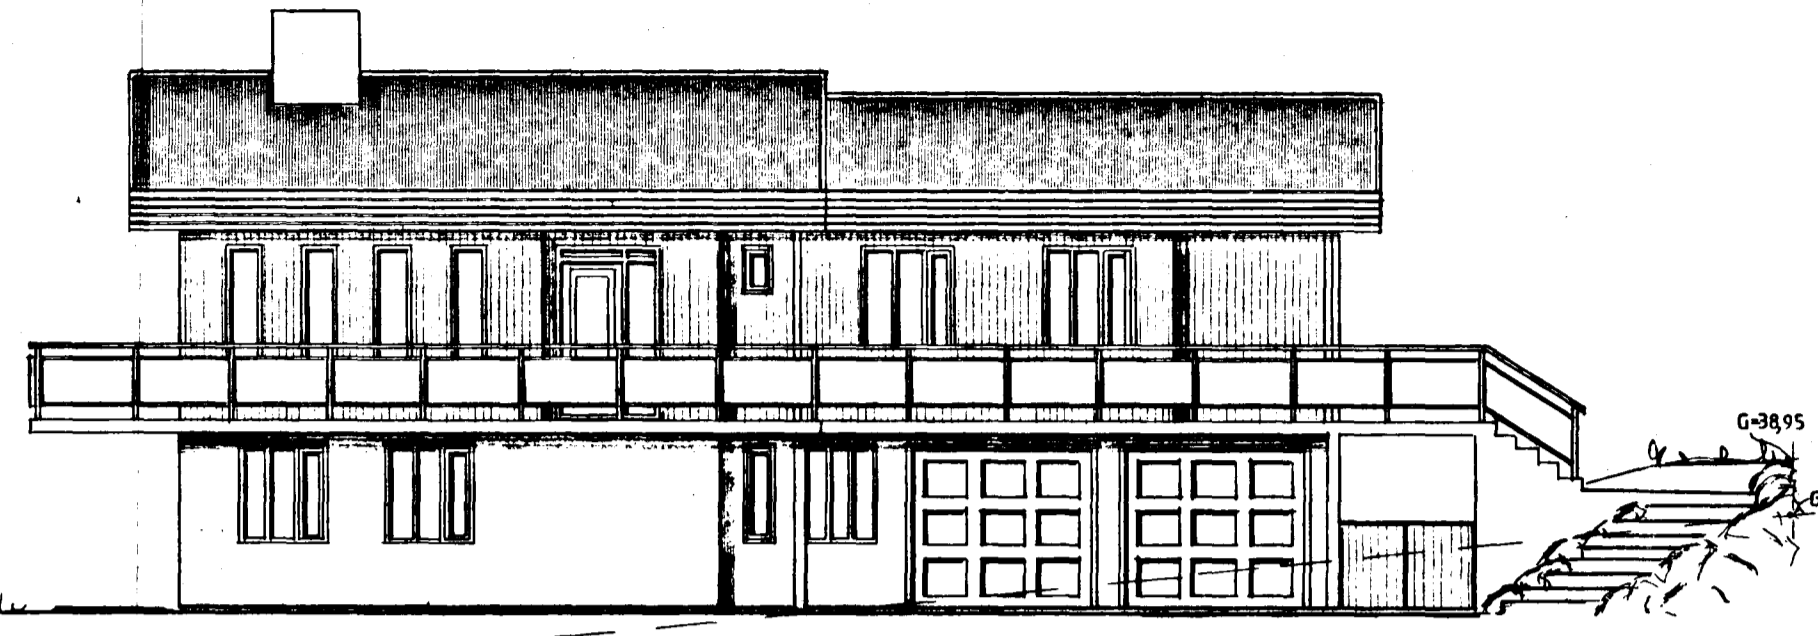


SUBVESTUR

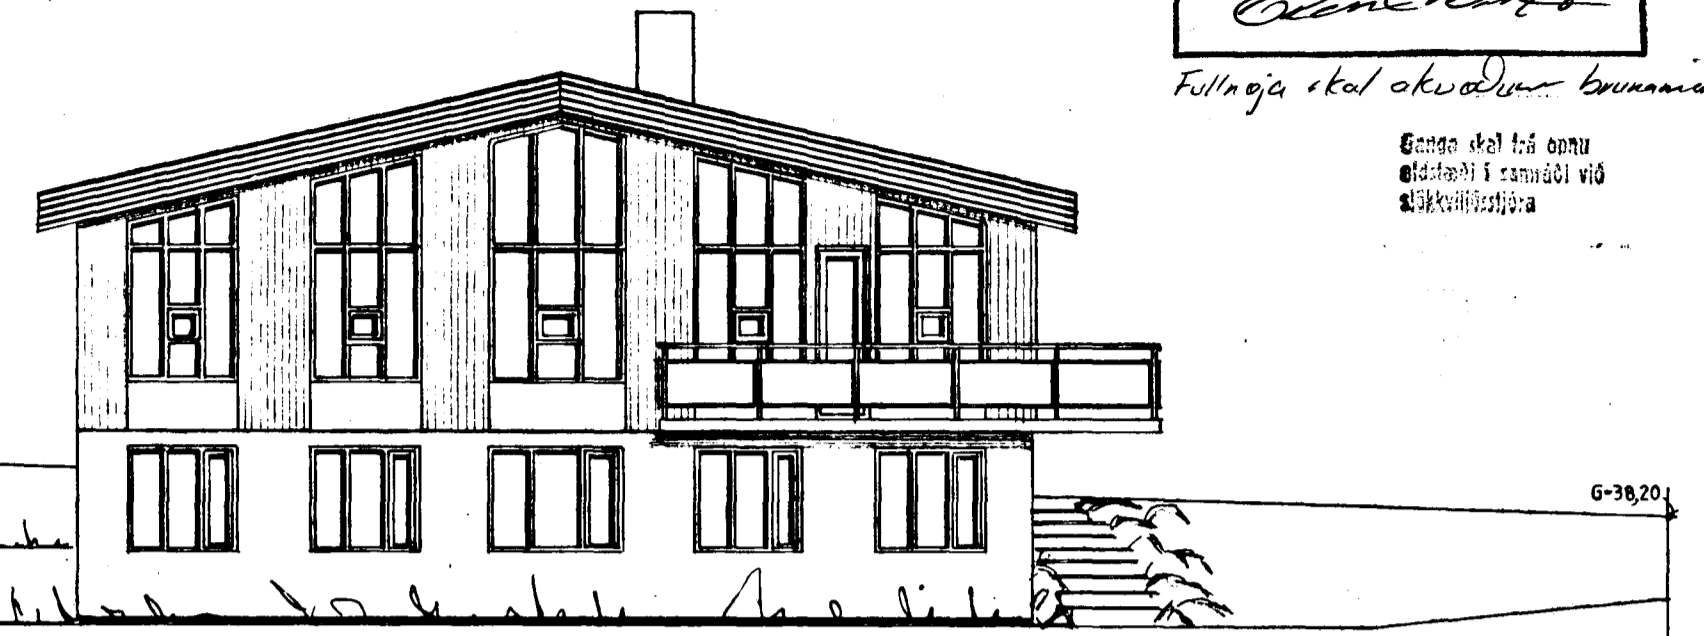


NORDVESTUR

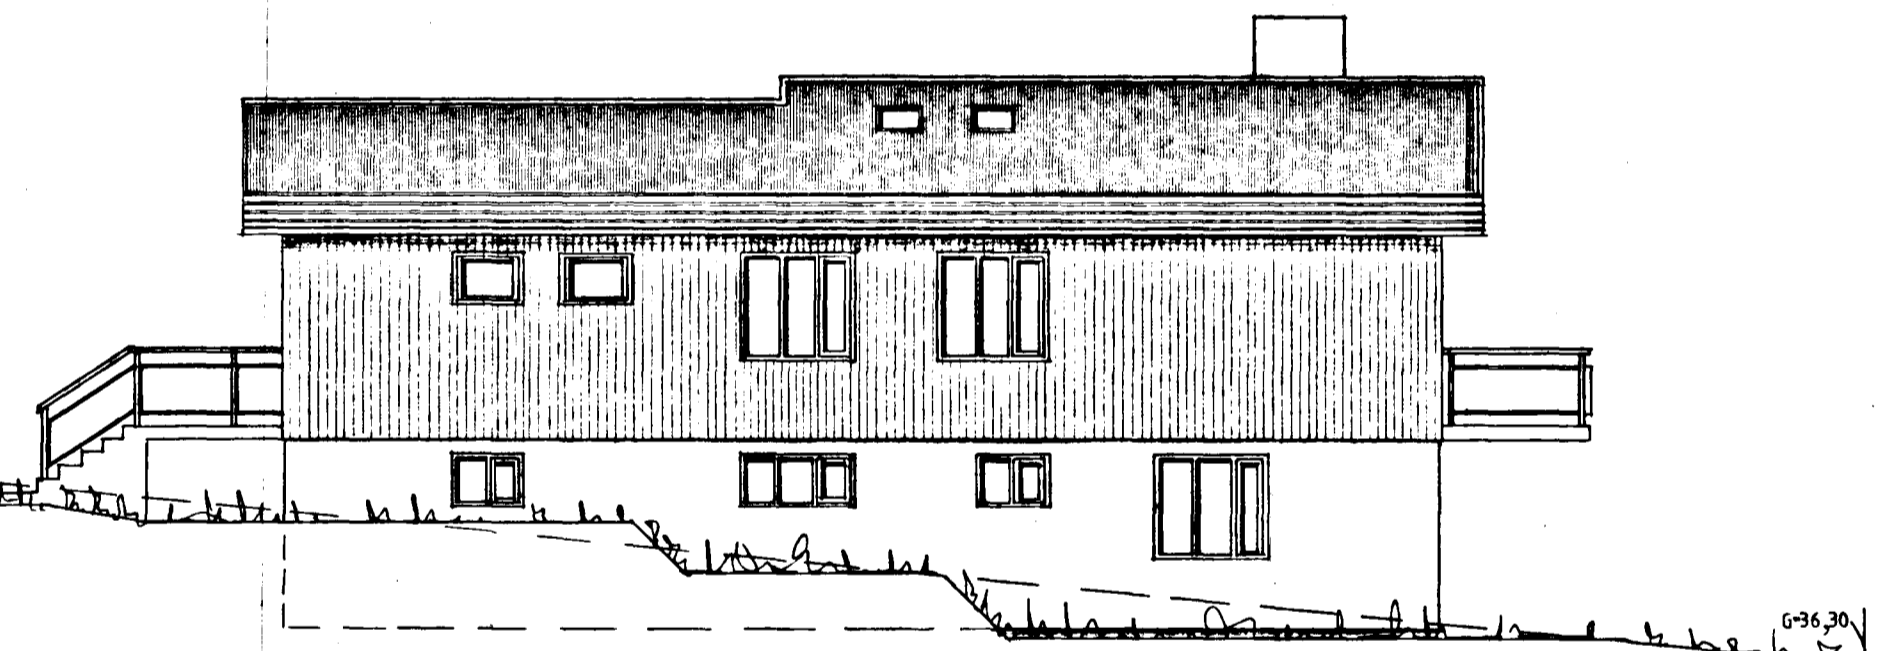

NORÐAUSTUR

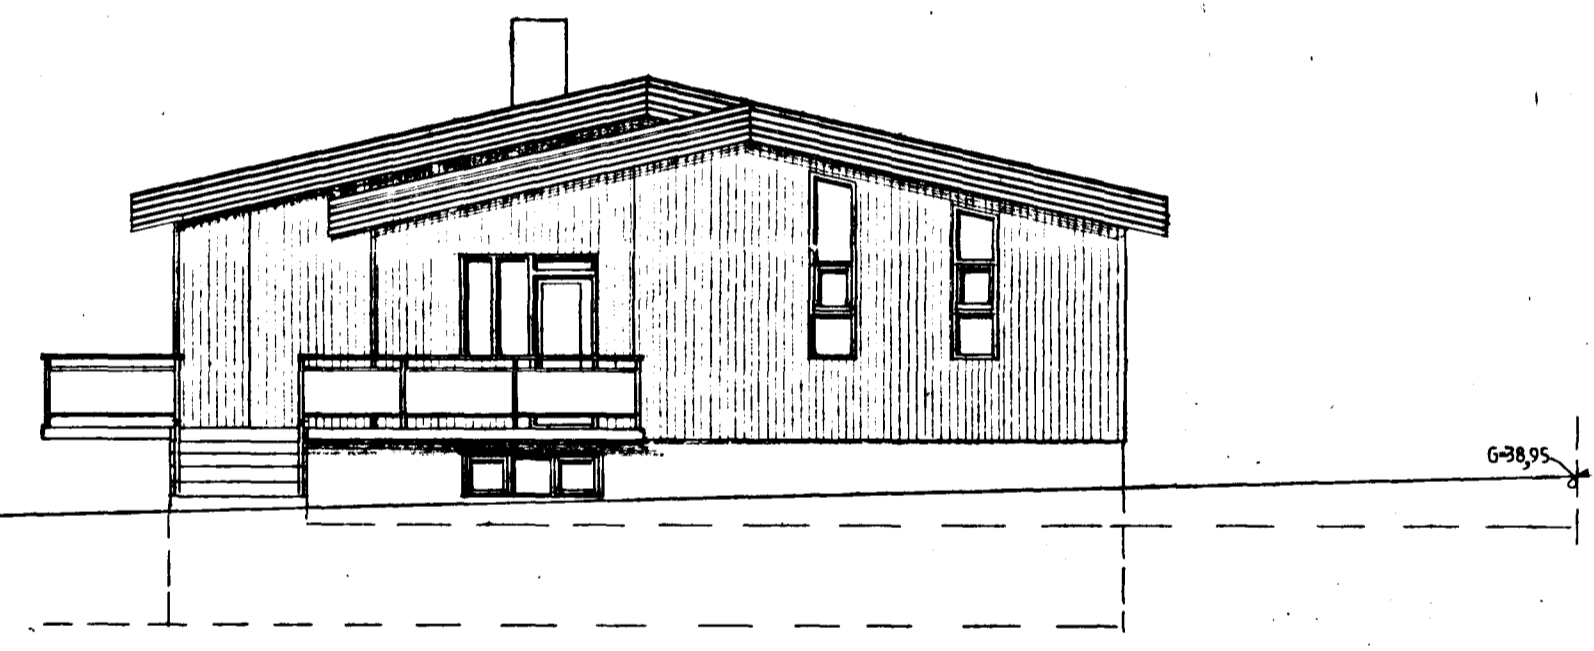

SUDAUSTUR

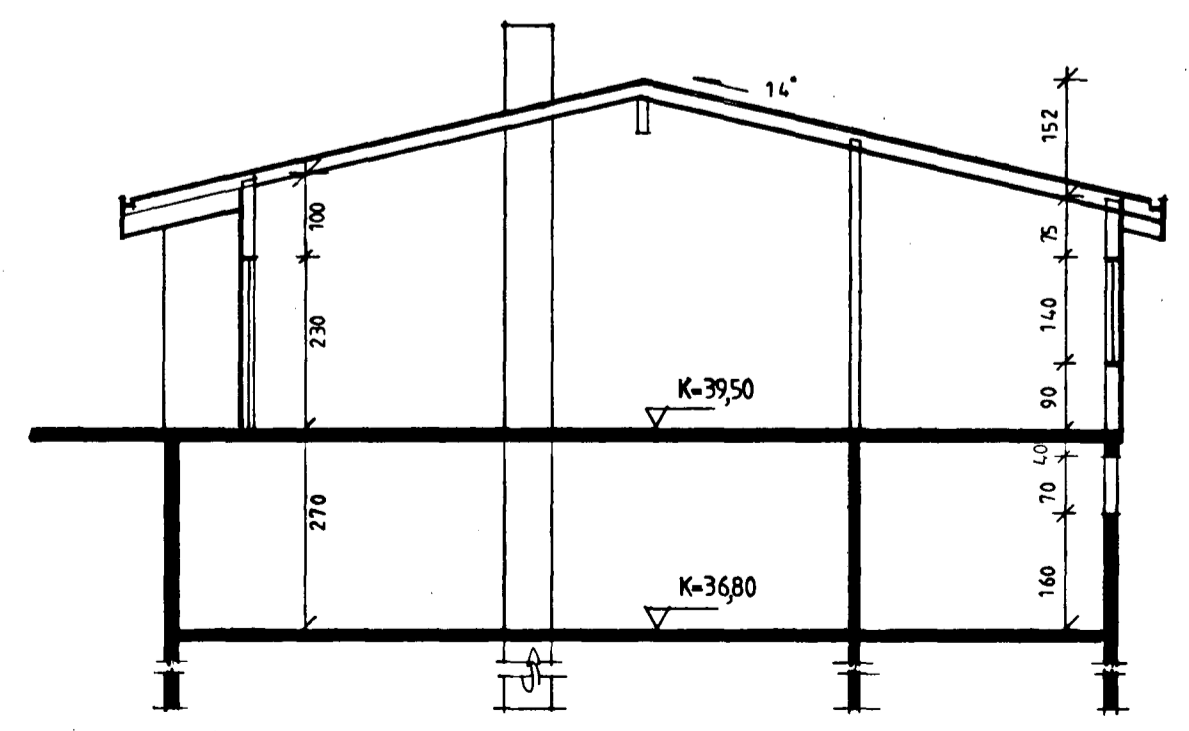

SNID A-A

TEIKNAD EFTIR UPÐRÆTTI FRA KVARDA

VERK	FAGRIHVAMMUR 5 HAFNARFIRÐI			
VERKHL	ÚTLIT-SNIÐ			
HANNAÐ SE	TEIKN SE	MAL 1:100	DAGS 30.4.86	NR 2
TEIKNISTOFA SÆMUNDAR	SMÍÐJUVEG 28 KÓP S 79277		<i>Samuðla Garðar</i>	

BREYT. 15.5.86 BILAST. AÐKOMA *[Signature]*