
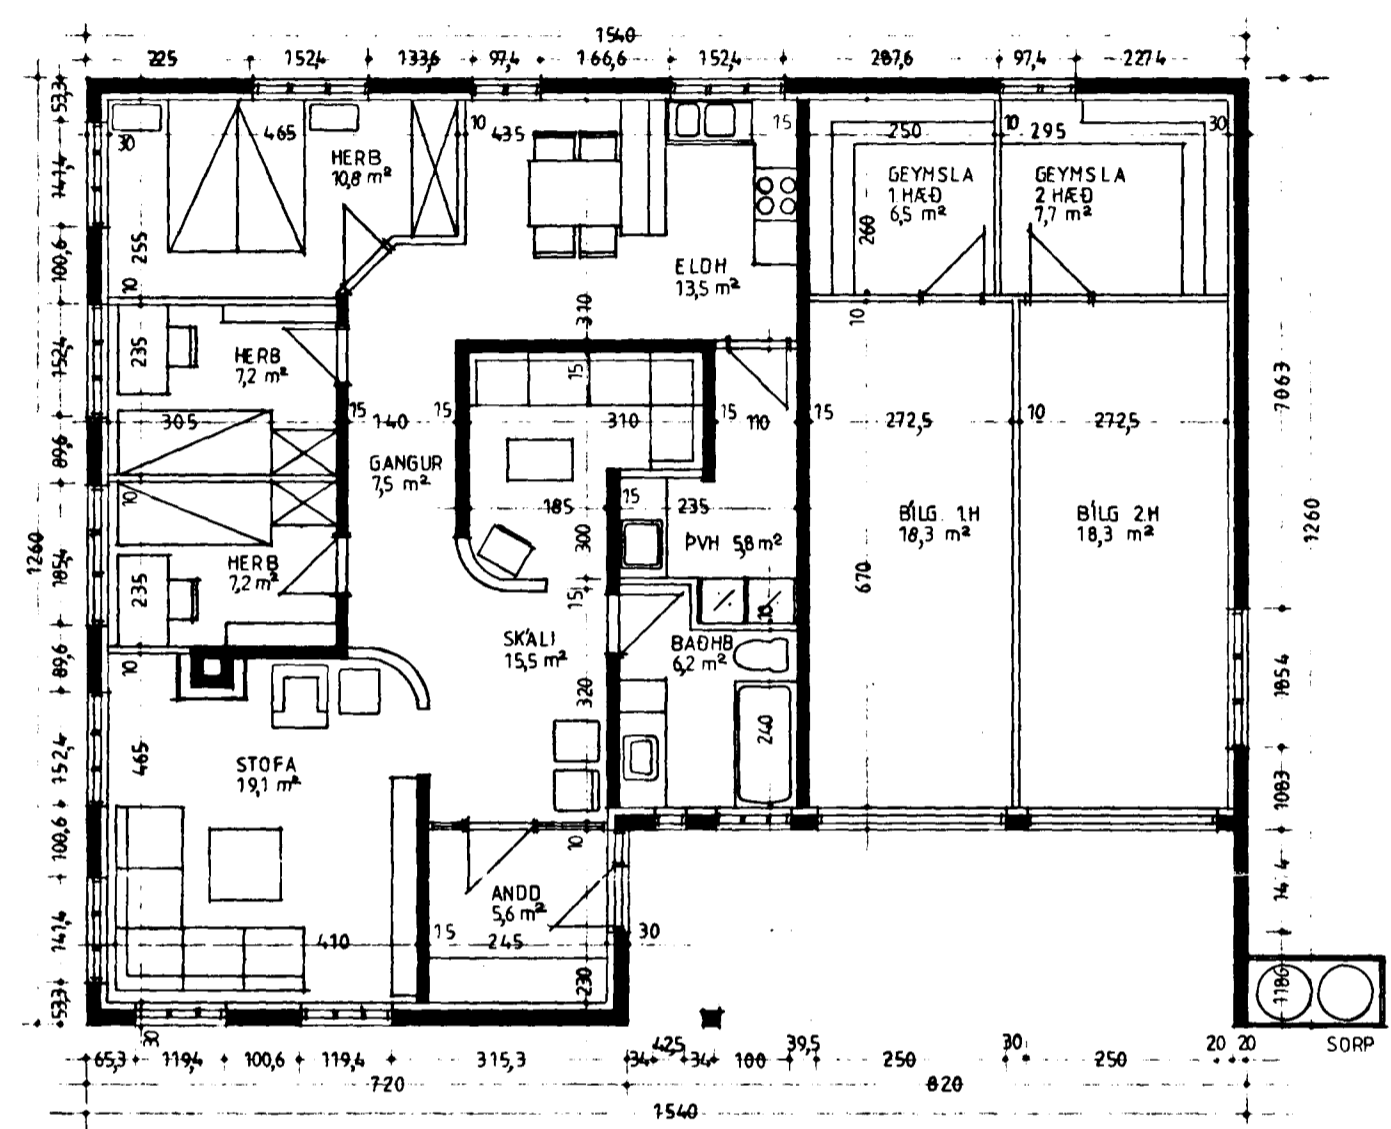



Samþykkt á fundi bygginga-  
nefndar þ. 20.15. 1986  
BYGGINGAFLUTRÚINN  
Í HAFNARFIRÐI  
*E. Einarsson*

Fullhoga skal ákvæðum kvæðisráðsbygginga

Ganga skal frá önnur  
skilríki í samráði við  
skilríkisgjafi

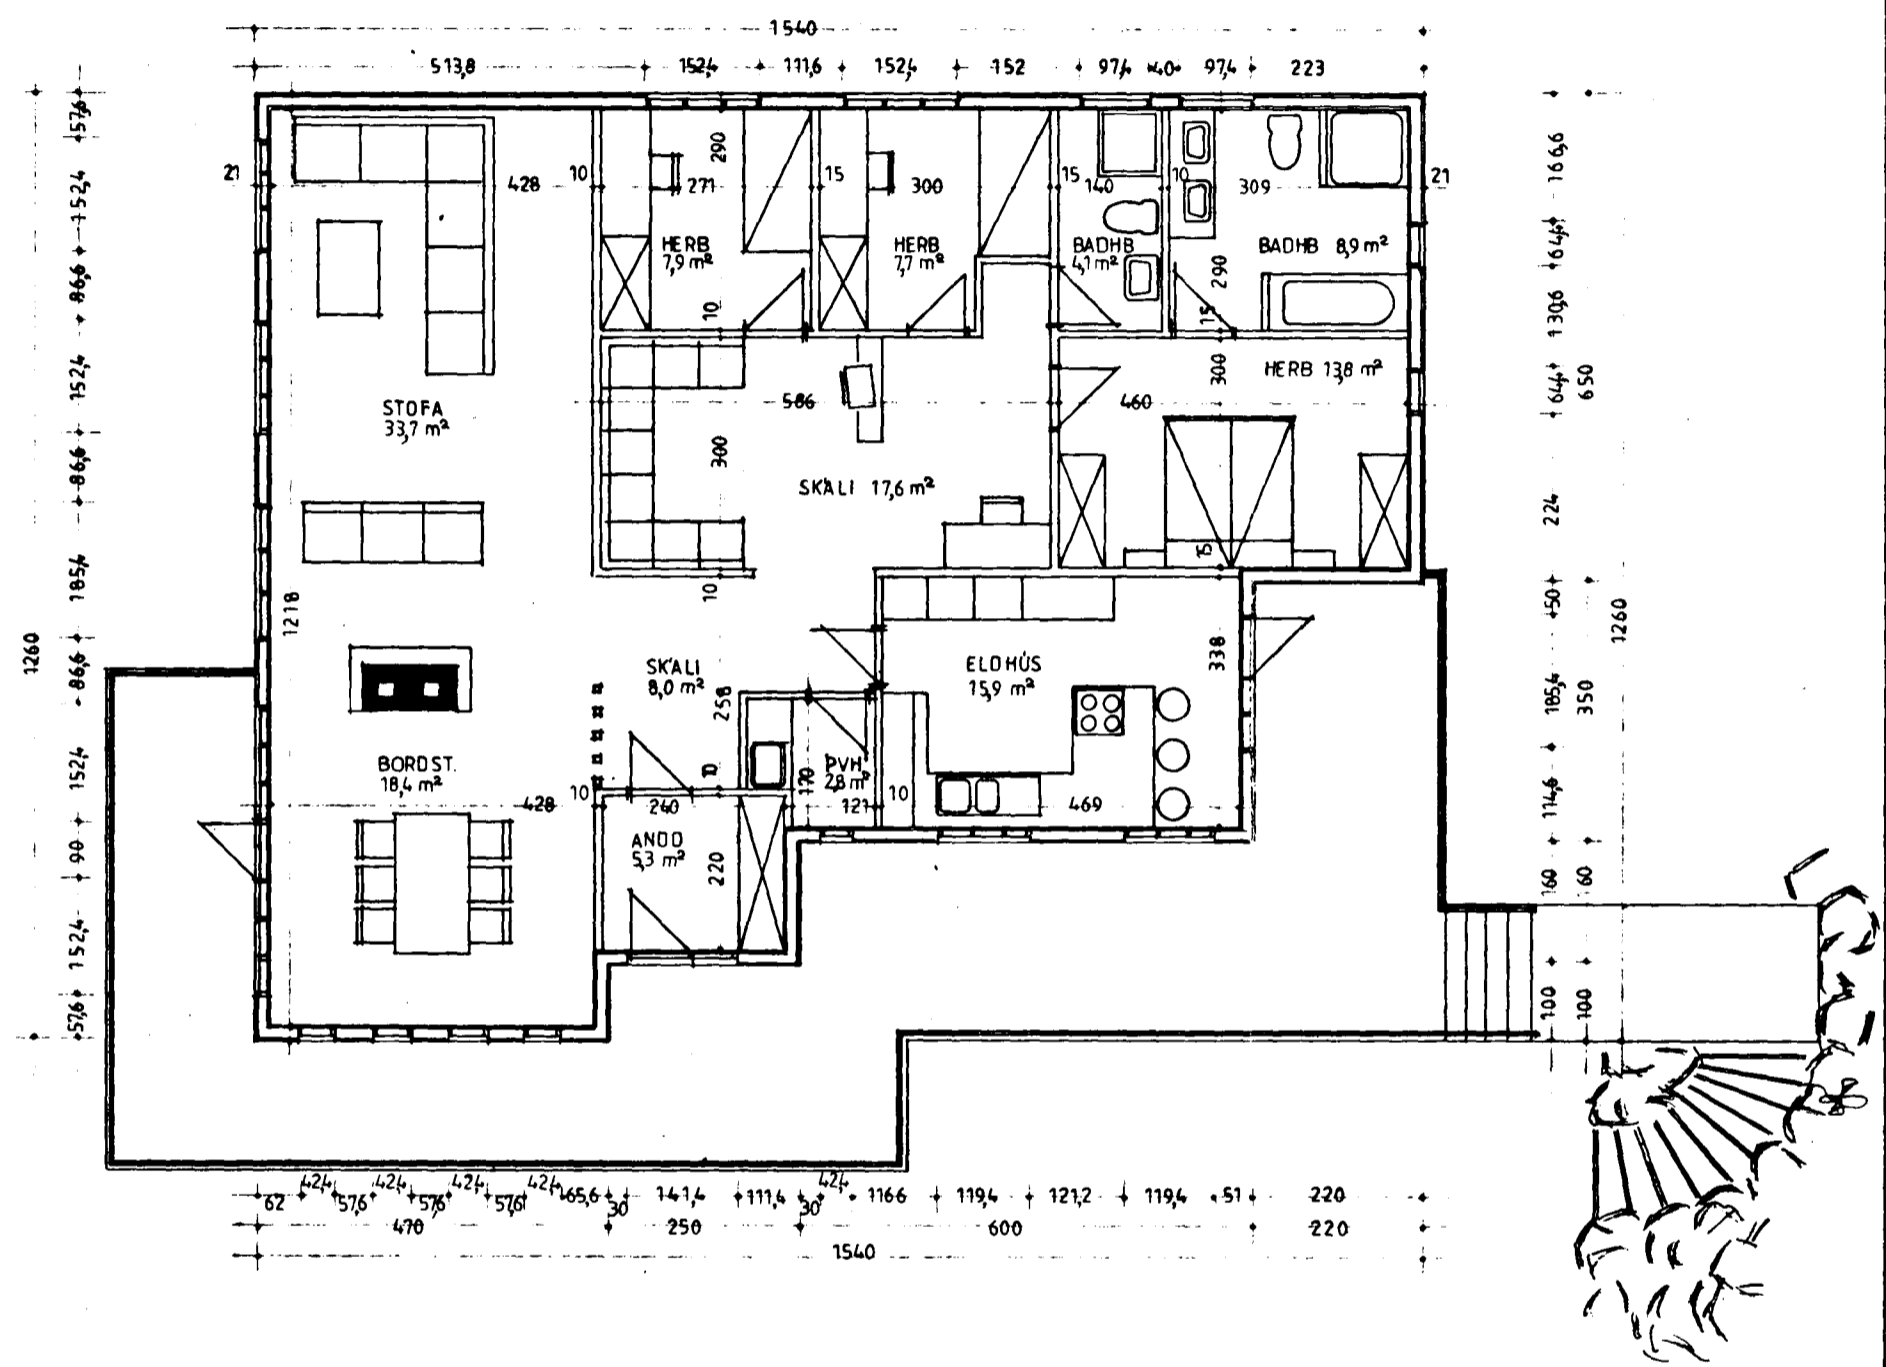

GRUNNMYND NEDRI HÆÐ

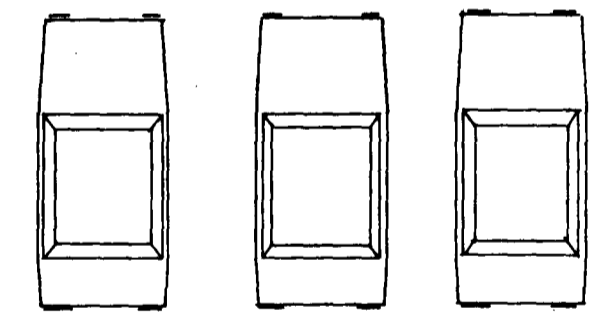


BÍLAST.

STÆRDIR:

EFRI HÆÐ	158,8 m²
GEYMSLA F/EFRI H	9,7 m²
BÍLGEYMSLA	21,7 m²
NEDRI HÆÐ M/G	119,7 m²
BÍLGEYMSLA	20,1 m²

EFTIR UPÐRÆTTI FRÁ KVARÐA

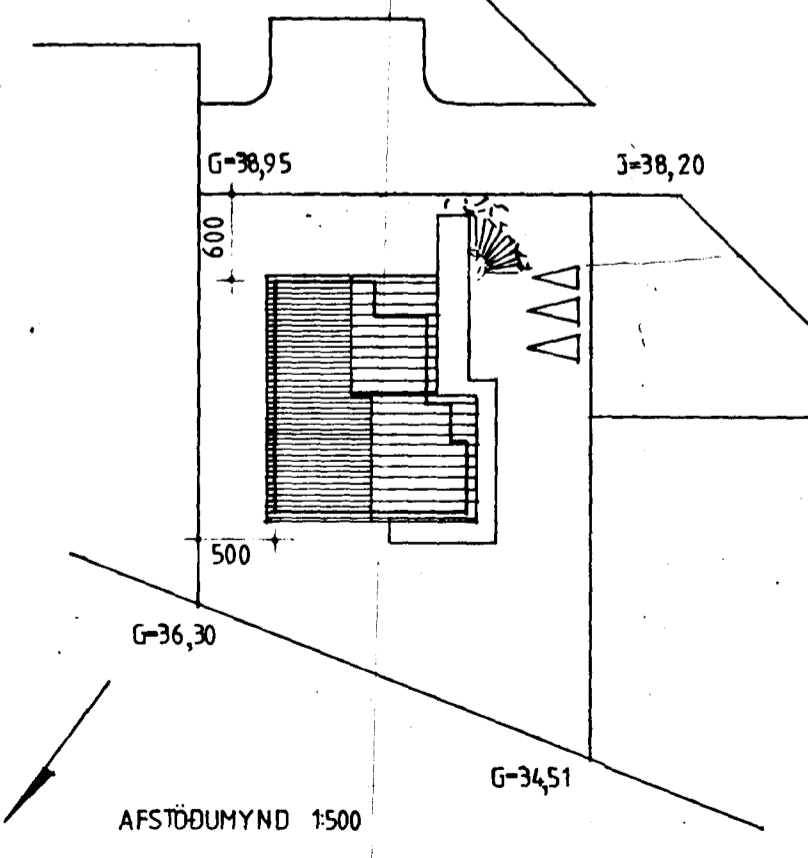

AFSTÖÐUMYND 1:500

BREYTT 15.5.86 BÍLAST. AÐKOMA *EE*

VERK	FAGRIHVAMMUR 5 HAFNARFIRÐI			
VERKHL	GRUNNMYND AFST.M			
HANNAÐ	TEIKN	MÁL	DAGS	NR
SE	SE	1:100		1
TEIKNISTOFA	SMÍÐJUVEGUR 28 KÖP			<i>Samundur</i>
SÆMUNDAR	S. 79277			