


KERFISMYND VATNSLAGNA 1:50

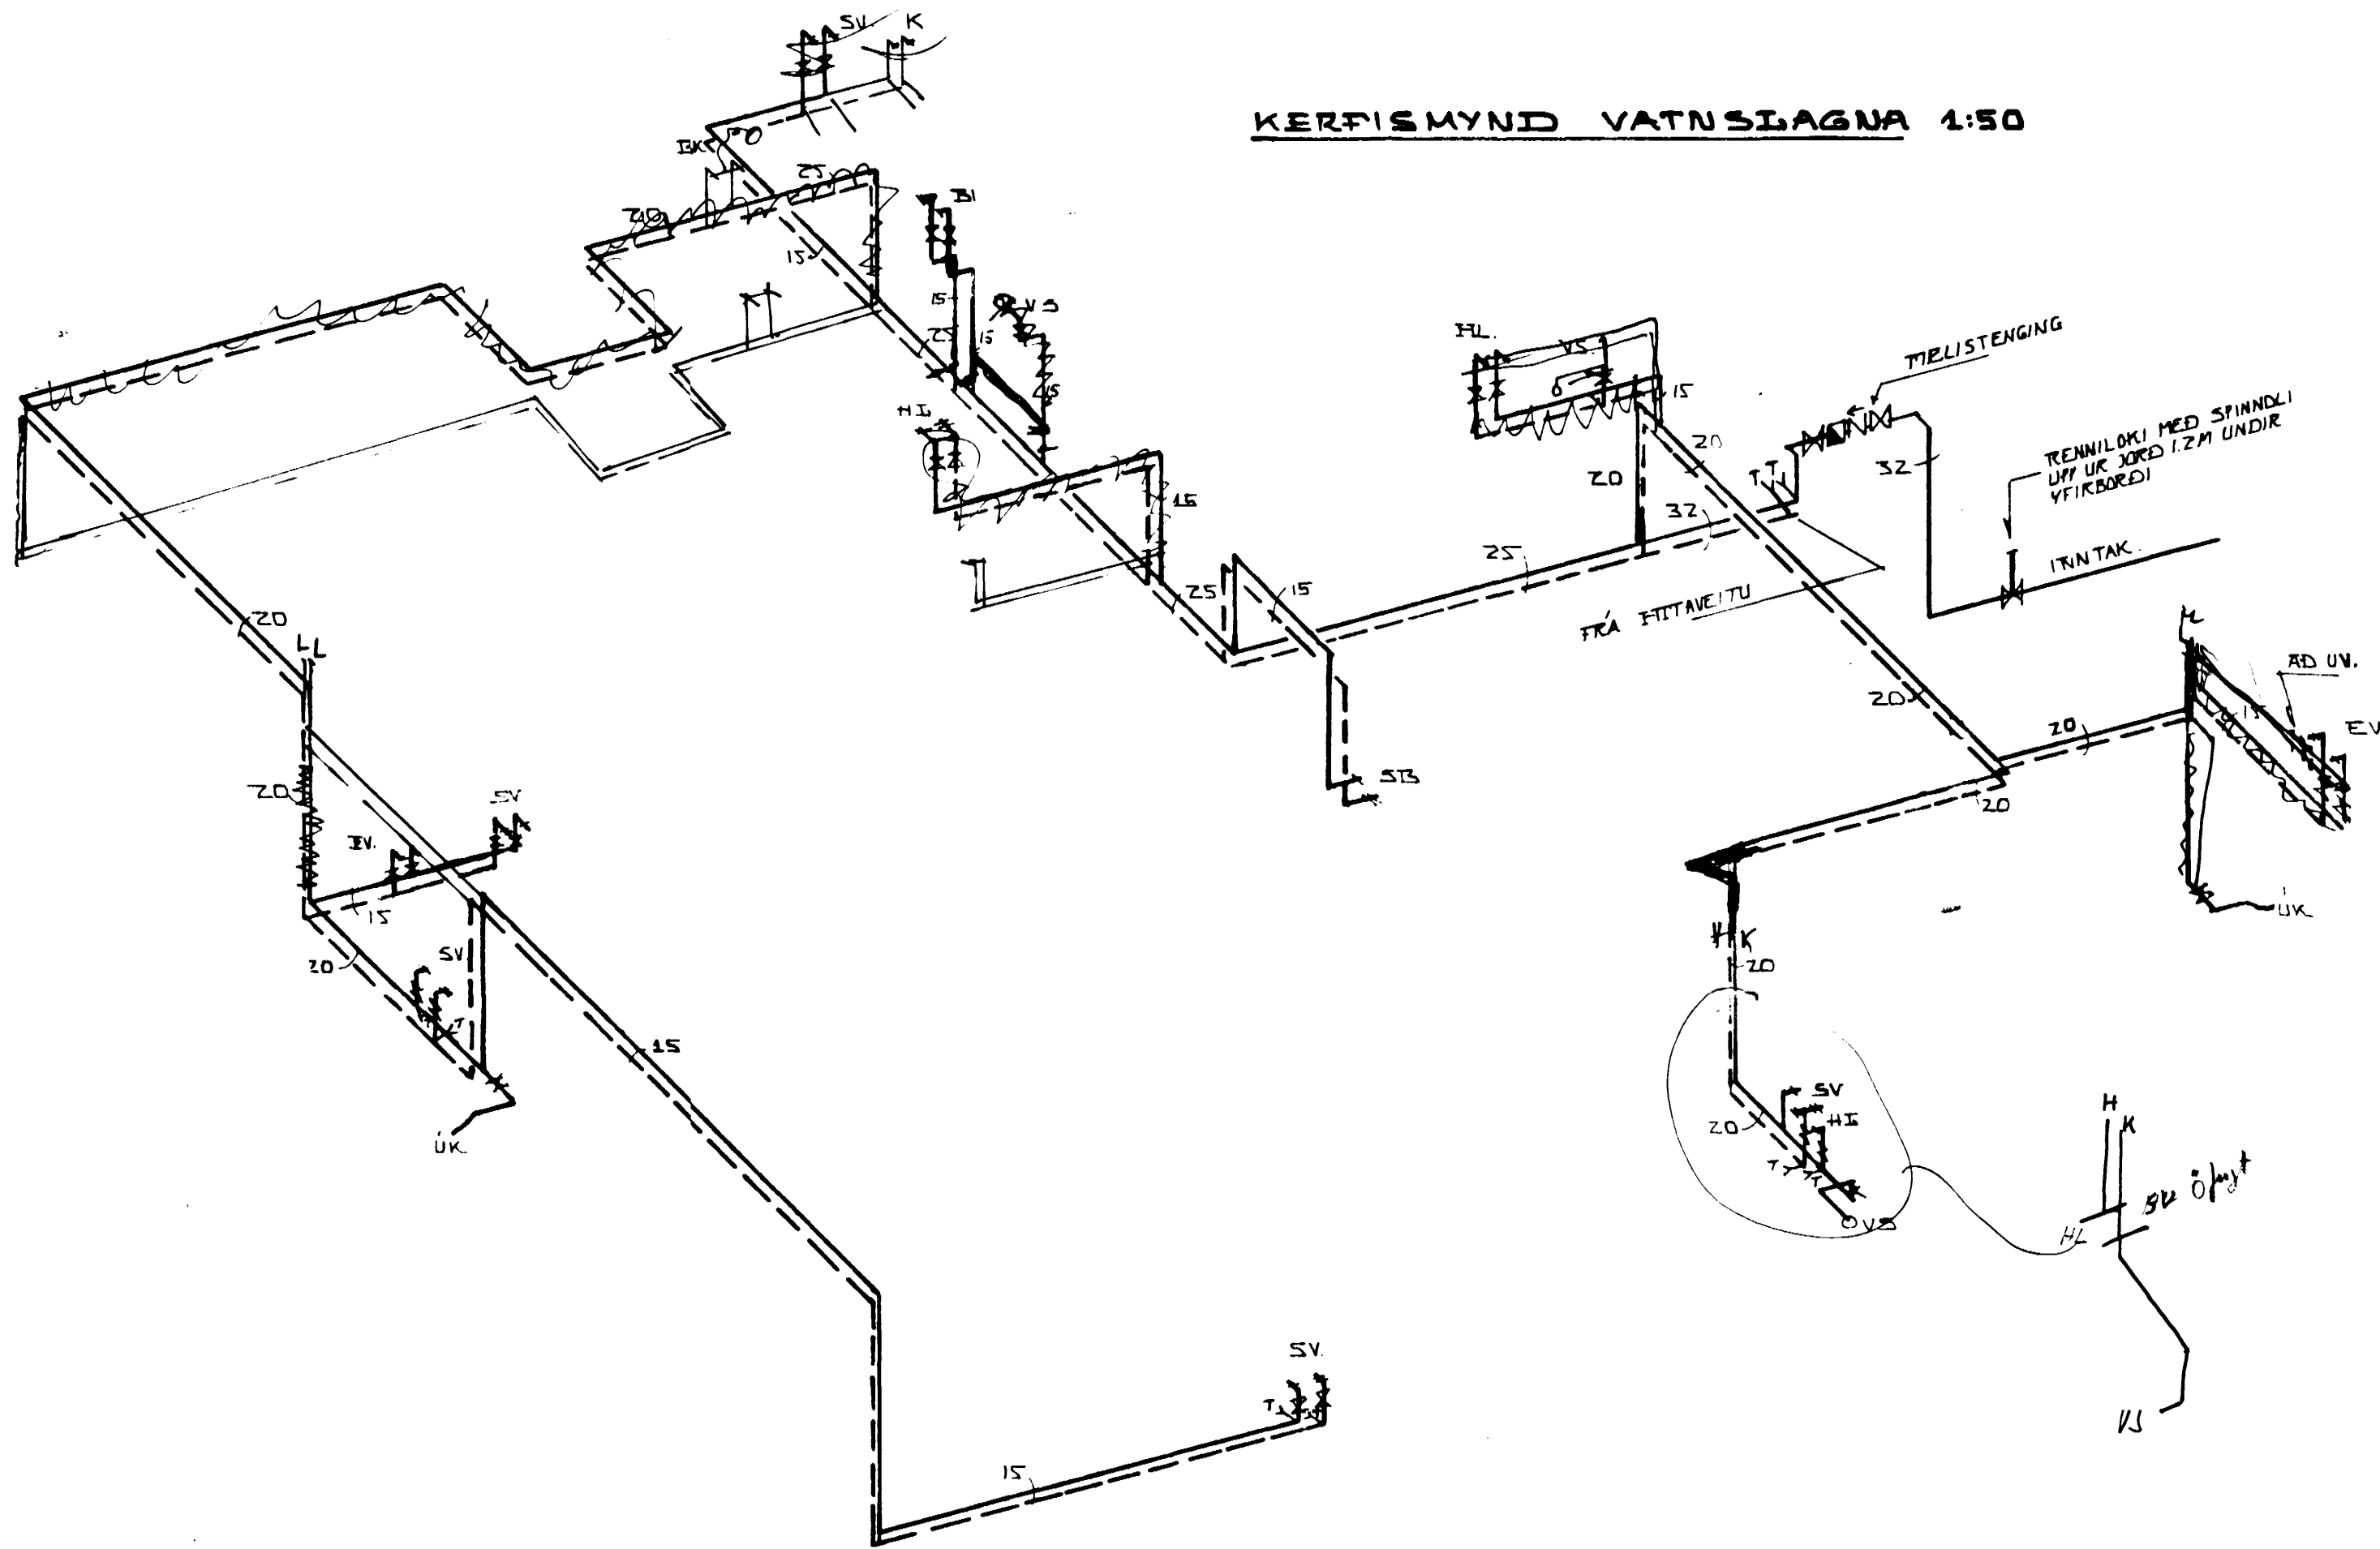

**I. IOFTPÚÐI.**  
 Á STÖÐUM MÉRKT MÆÐ "I" KOMI 30CM  
 LANGUR IOFTPÚÐI. ÖVERMÁL HANS SKAL VERA  
 JAFNUT OG SVERASTI HLUTI STÖPNIS EÐA  
 HLIÐARGREINAR.

**SKÝRINGAR**

LAGNASTERDIR ÖPPGEFNAÐ I MM.  
 LAGNAEFNI PÍPUR OG TENGIÞTYKKI SKAL  
 VERA GALVANISERAÐ.  
 PÍPUR SKAL EINANGRA MÆÐ 20MM.  
 GLERULLARHÖLKUM SEM VEFJAST PLASTI  
 EÐA SISALPAPPA.  
 LAGNIR SKULU VERA MÍN. 100MM. FYRIR  
 ÖFRN PLOTTU.  
 ÖNNAR FRÁLANGUR SKV. REGLUGERÐUM  
 ÖSKÝRINGAR TAKNA SJA ÍST 64.

BEYTT: 14-05-80 K.S.

FAGRIHYAMMUR 7 HAFNARFIRÐI	DAGS. 24 11 79
	HANNAÐ H/L/K.S.
KERFISMYND VATNSLAGNA	TEIKNAD HG
	VERK NR.
DIELIKV. I:SD	7903-02
KRISTJAN STEFANSSON TEKIUF. F.T.F.I. MIDYANGI 12 HAFNARFIRÐI SÍ 52708 <i>Kristján Stefansson</i>	BL. NR. -06