


AFSTÖÐUMYND 1:500

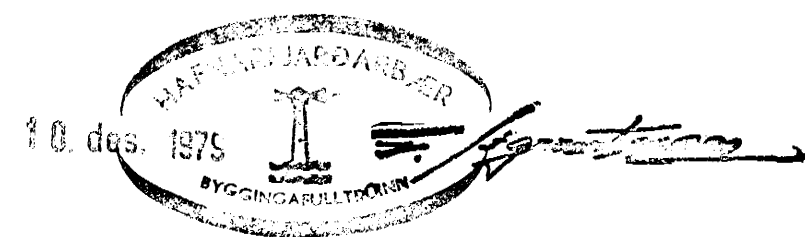

SKÝRINGAR:
 SKÝRINGAR TAKNA Á GRUNNMYND SJÁ ÍST 64
 EFNI OG FRÁGANGUR IAGNA SE SKV. ÍST 65 OG
 GILDANDI REGlugerðum.

HÆÐATÖIUR ERU GEFNAR UPP FYRIR BOTN PÍPU
 VIÐ: GREININGAR, BRÚN UNDIRSTÖÐU OG Í BEYGGJU
 UNDIR STÖTUM UPP ÚR PIÖTU.
 HÆÐATÖIUR ERU Í M, IAGNASTÆRÐIR Í MM.

BREYTT IÖGNUM UNDIR BILISKÚR 22-10-79 KS

FAGRIHVAMMUR 7, HAFNARFIRÐI.		DAGS. 30-08-79
PRÁRENNSLIÐIAGNIR Í GRUNNI		HANNAÐ: KS
MÆLIKVARDI: 1:500, 1:50		TEIKNAD: KS
KRISTJAN STEFANSSON TEIKNIFRÆÐINGUR P.T.F.I.		VERK NR. FLOKKUR
MÍÐVANGI 12, HAFNARFIRÐI. SÍMI 52708		7903-02
		TEIKN NR. -01

GRUNNMYND 1:50