

SKÝRINGAR

- KV1-Táknar vatnslagnir (KV1-kalt, HV1-heitt). Galv. st
- HV1-Samsetning með skrúfuðum temgistrykkjum. Upphengjur: Mupro eða sambærilegt. Mesta bil 150
- HT- Táknar upphitun. Svört stálrör. Samsetning með skrúfuðum temgistrykkjum. Upphengjur: Mupro eða sambærilegt. Mesta bil 150


Rö rastærðir: Sjá grunnmynd. Teikn. nr. PL-01

HREINLÆTISBÚNAÐUR

- BK1 Táknar baðkar
- EV1 Táknar eldhúsva
- HL1 Táknar handlaug
- RV1 Táknar restivask
- SL1 Táknar slöngustú
- ST1 Táknar sturtu
- VK1 Táknar vatnssale
- DV1 Táknar þvottavél

Skýringar

- Táknar kúluloka
- Táknar einstefnuloka
- Táknar dryggisloka
- Táknar hita- og þrýstimáli
- Táknar ø10 tæmingarloka

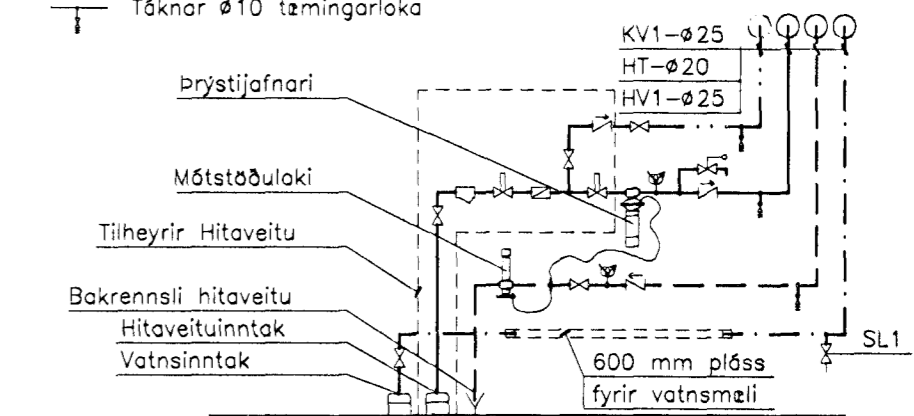

Tengigrind



A		1		Reyndarteikning		21.06.99		BJ, RG	
BREYTING	FJÓLDI	BREYTT	DAGSETNING		UNDIRSKRIFT				
VERKHÉTTI					Hita- og Vatnslagnir				
FÁLKAHRAUN 10 Hafnarfirði					Rúmmynd 1. og 2. hæð				
Rafn Guðmundsson TFR Brautarholt 8 105 Reykjavík Sími: 562 01 12 Fax: 562 13 65 Netfang: rafng@centrum.is					SKALI: 1:20				
DAGSETNING	UNDIRSKRIFT	TEKNIING NR		BREYTT					
11.04.99	<i>Rafn Guðmundsson</i>	PL-02		A					