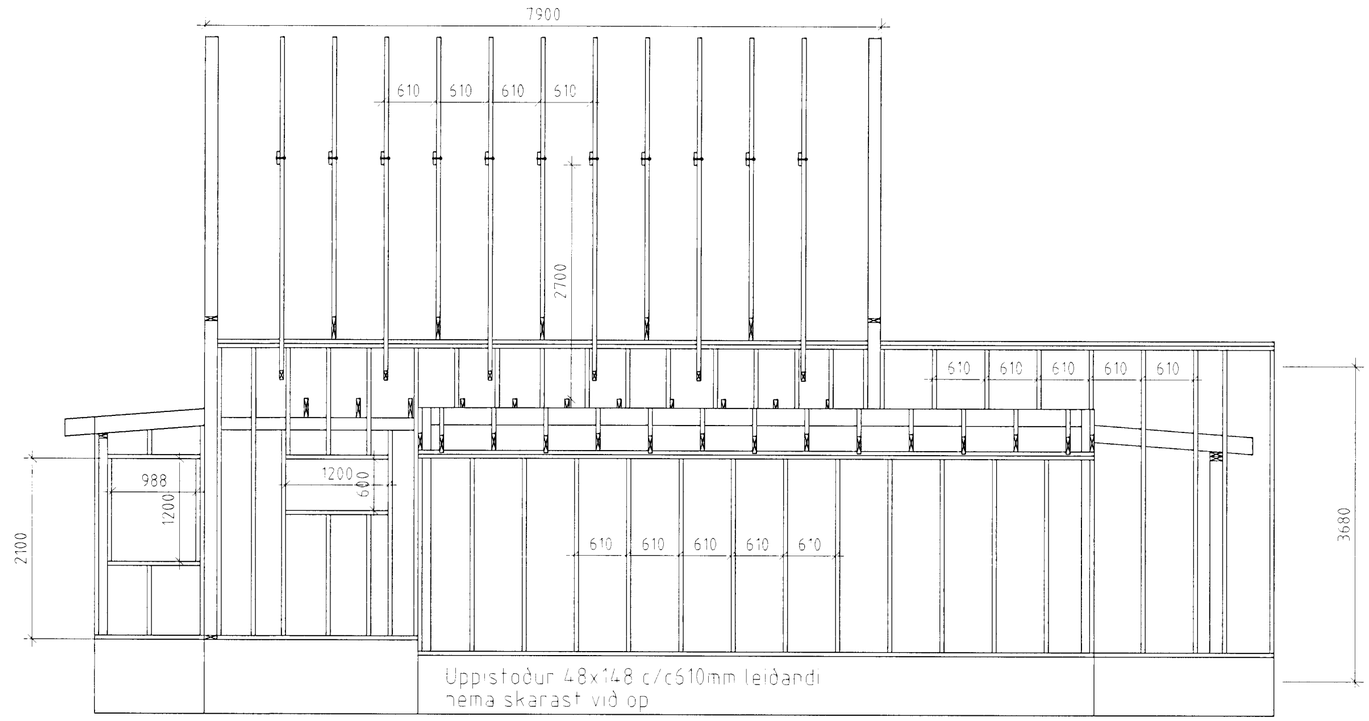

NORÐUR Mkv: 1:50

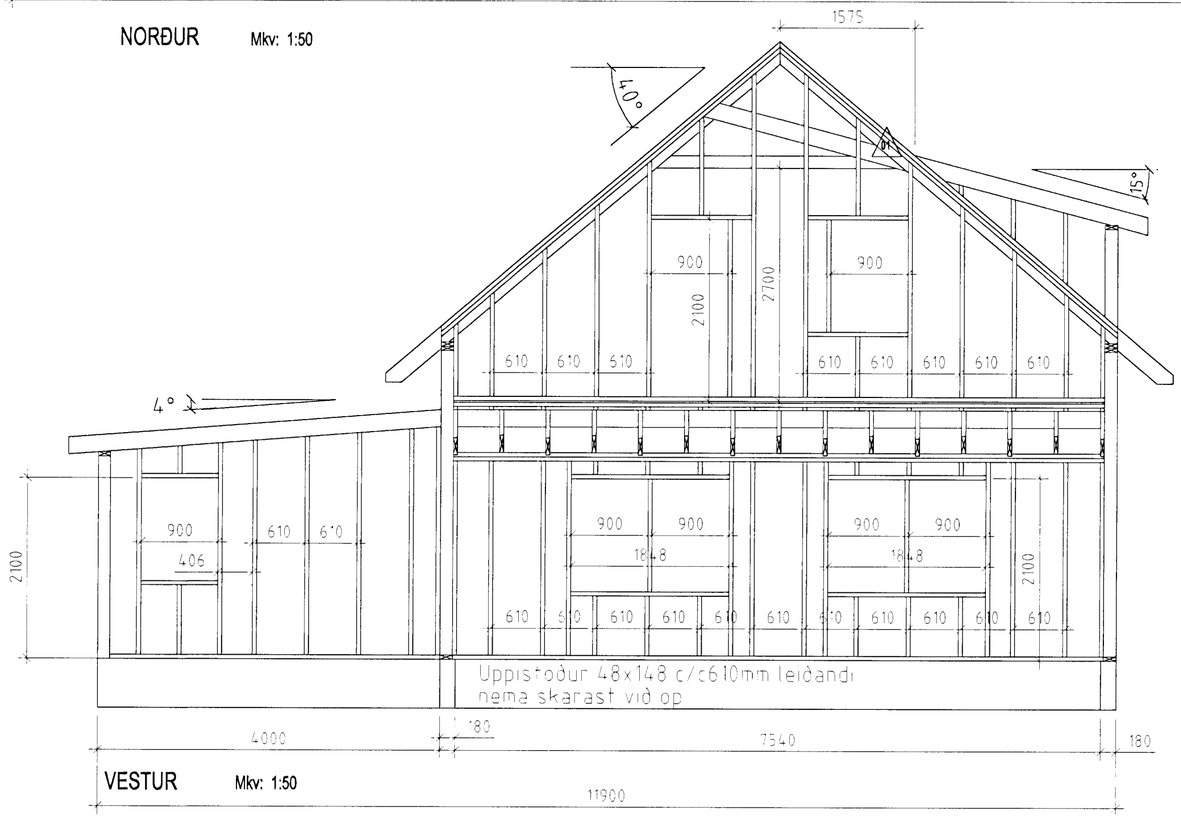

VESTUR Mkv: 1:50

Breytingar.		
Nr.:	Lýsing:	Dagss.:
01	Kvistur á suðurenda	16-06-99
02		

Dagss: 18-11-98

Kvarði: 1:50

Hannað: STJ Yfirfarið: STJ

Teiknað: BAR

Teikning nr. B0.1

Burðarvirki

FÁLKAHRAUN 10 HAFNARFIRÐI

GRAVIS ehf.

GRAVIS

Kt:650398-3519

Kaplahrauni 15 220 Hafnarfirði

s:555-3783 fax.555-2873

Stefán Jörundsson TFÍ kt. 230145-7099

HAFNARFJARÐARBÆR BYGGINGAFULLTRÚI