


- BYGGINGALÝSING:
- HÚSIÐ ER TIMBURHÚS BYGGT Á STADNUM, MEÐ JÁRN KLÆDDU TIMBURÐAKI OG HVÍLIR Á STEYPTUM SÖKKLI OG PLOTU ÚR JÁRNÞENTRI STEINSTEYPU. INNVEGGIR ERU KLÆDDIR MEÐ PLOTUM Á GRIND.
- ÞAK ER GERT ÚR SPERRUM (50X200 mm.) SEM HVÍLA Á ÚTVEGGJUM. EINANGRAD ER MEÐ 180 mm LÉTTULL, 20 mm LOFTUNARBIL. NEÐAN Á SPERRUR ER KLÆÐNING FEST Á RAFLAGNAGRIND.
 - ÚTVEGGIR ERU TIMBURGRIND 45x125 MEÐ EINANGRUN Á MILLI, KLÆDDIR AÐ UTAN MEÐ LIGGJANDI PANELKLÆÐNINGU. VEGGUR Á BÍLAGEYMSLU SEM ER Á LÓÐAMÖRKUM ER KLÆDDUR MEÐ BÁRUJÁRNI.
 - GLER Í GLUGGUM EINANGRUNARGLER ER Í GLUGGUM OG LOFTUNARBIL 12 mm Á FÖSTUM GLERJUM OG 9 mm Á LAUSUMFÖGUM
- FRÁGANGUR Á LÓÐARMÖRKUM ER HÁÐUR SAMÞYKKI AÐLIGGJANDI LÓÐARHAFA
- ▭ STADSETNING Á REYKSKYNJARA
 - ← FLÓTTA- EDA BJÖRGUNARLEIÐ
 - B60 TÁKN UM ELDVARNARVEGG EDA ELDVARNARHURÐ

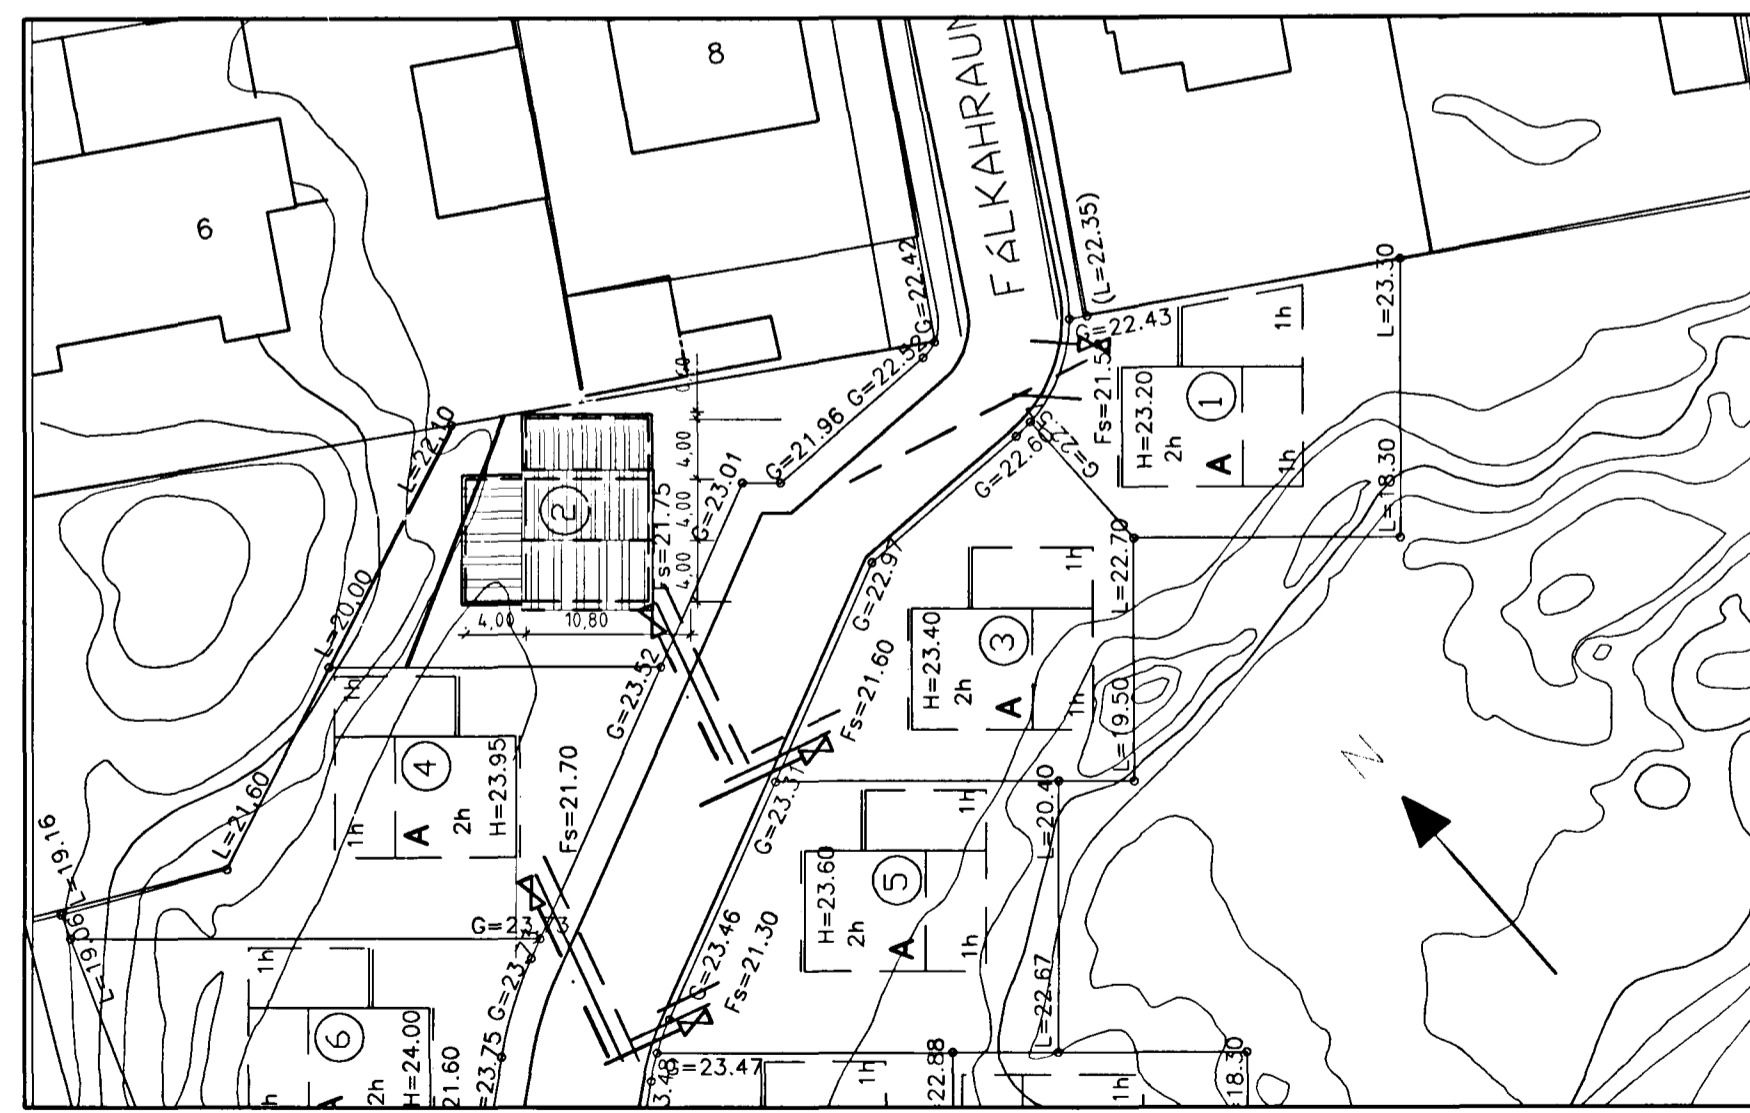

AFSTÖÐUMYND 1/500

FF 12.06.99 FF ÚTBYGGING Á AUSTURHLÍÐ TEKIN AF, EN ÞAK HELDUR SÉR
FF 4.03.99 FF SVALAR Á VIÐBYGGINGU OG KYSTUR Á SUÐUR ÞAK
breytt dags. teiknað lýsing

101
FÁLKAHRAUN 2
AFSTÖÐUMYND 1/500
vekrn.: hannað/teikn: ff 10.08.99 GRUNNMÝNDIR 1/100
mkr: 1/100.1/500 dags: 20.07.1998
TEIKNISTOFAN THAK
FRIBRIK FRIBRIKSSON ARKITEKT F.Ð.Í, 21256-4519, FF-ÞAK 01 SLANDÍAS
KLAPPARSTÍG 16, 101 REYKJAVÍK, Sími 5511060, Fax 5511060