
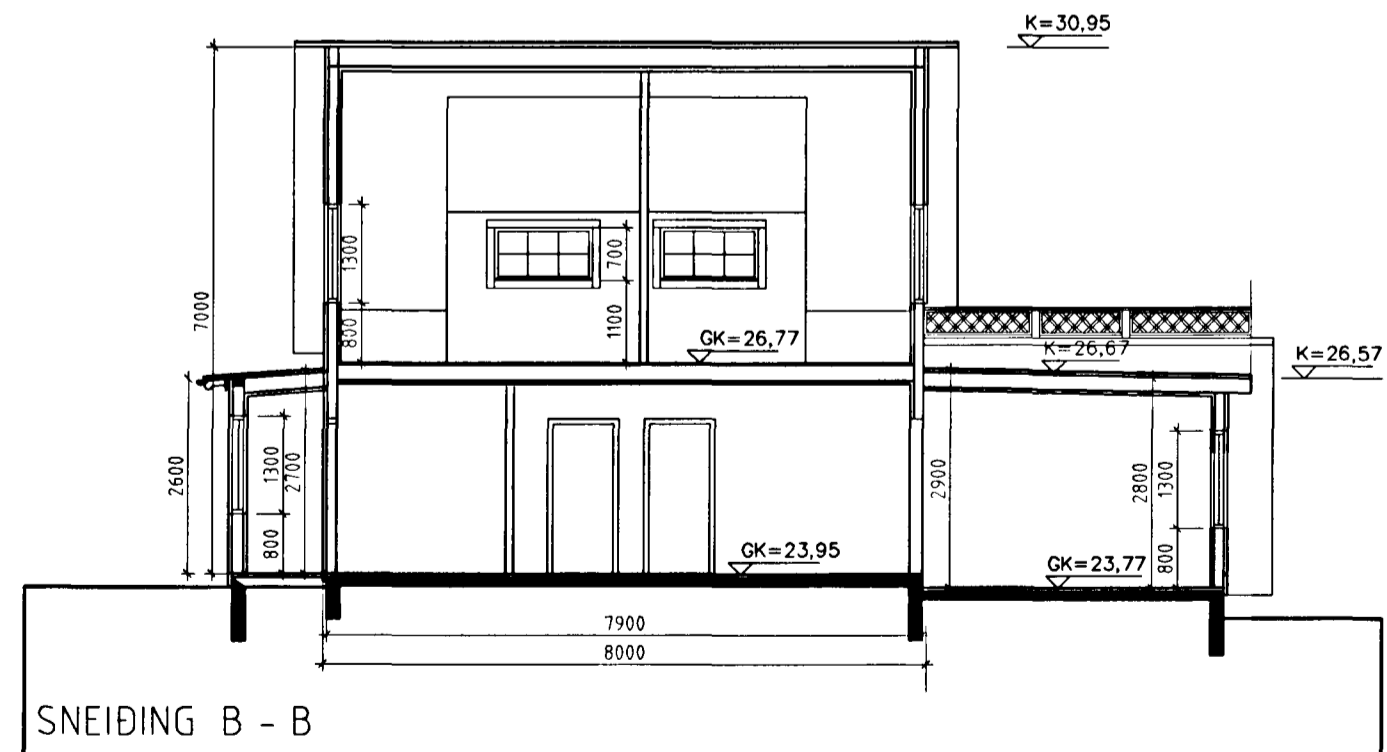
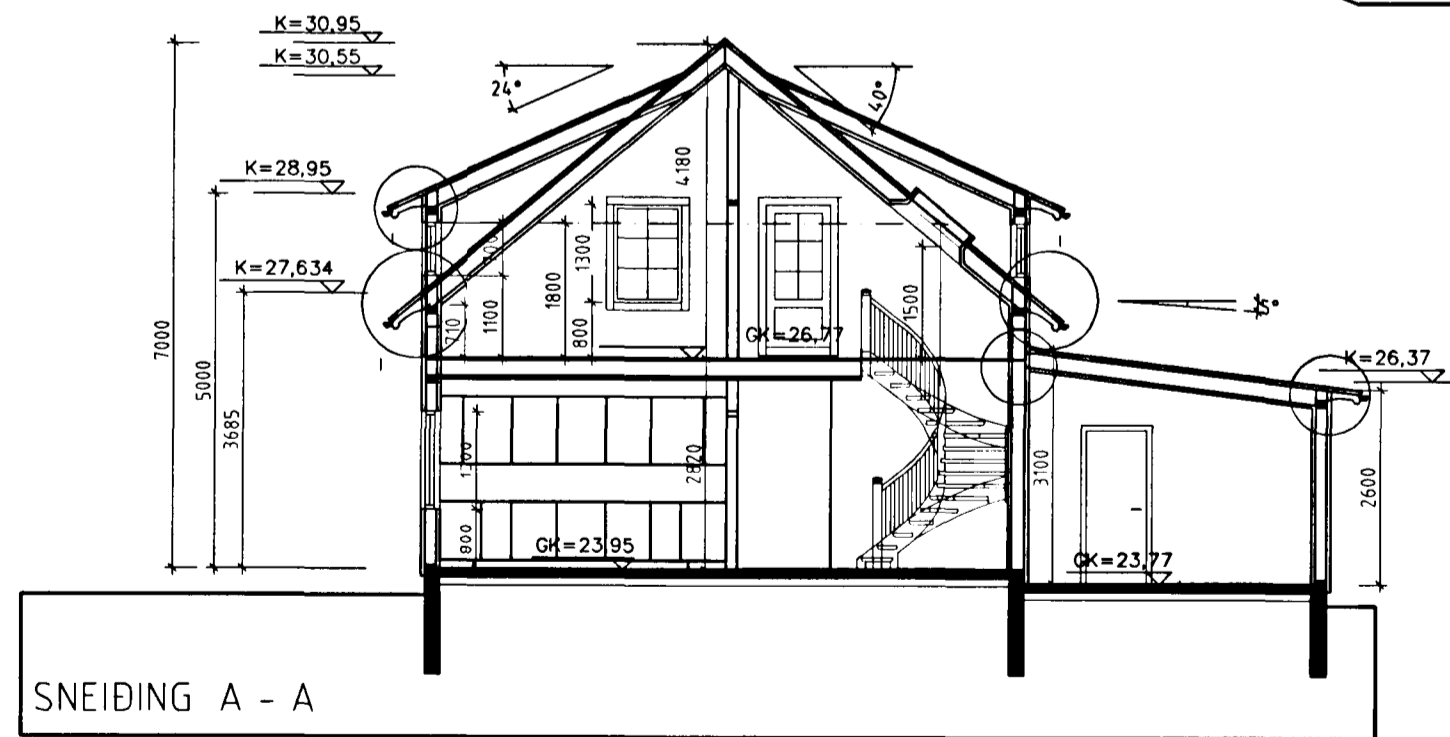


Samþykkt þann  
28. JULÍ 1998

FRÍDRÍK FRÍDRÍKSSON  
FRÍDRÍKSSON

*Handwritten signature*

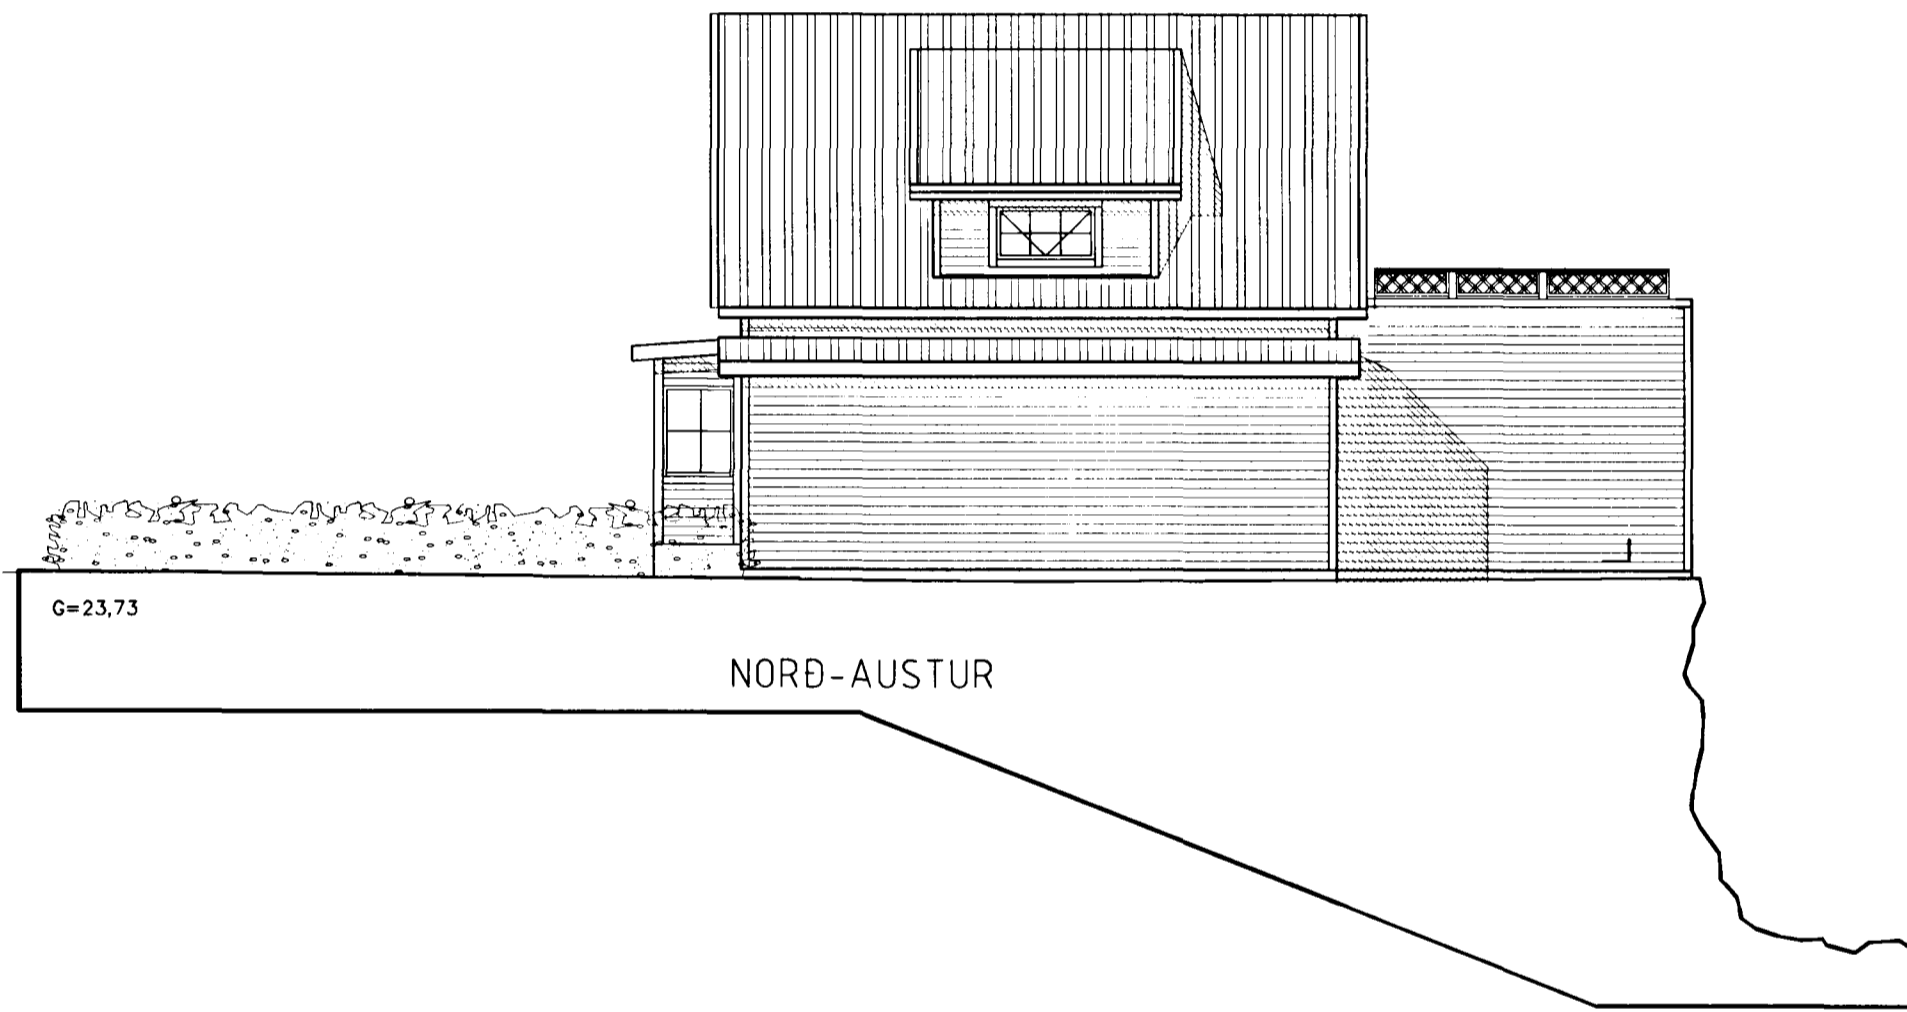

FF 23.05.99 FF KVIÐUR Á NORÐUR ÞAK, ÚTBYGGING Á NORÐ-VESTUR HLÍÐ, GLUGGA Í ELDHÚSI BREYTT  
FF 18.02.99 FF SVÁLIR SETTAR Á VIÐBYGGINGU  
breytt dags. teiknað lýsing

SNEIÐINGAR 1/100 28.07.98  
verknr.: hannað/teikn: ff

*Handwritten signature* mkv: 1/100

ÚTLIT 1/100  
dags: 20.07.1998

TEIKNISTOFAN THAK

FRÍDRÍK FRÍDRÍKSSON ARCHITEKT F.Á. 21256-4519, FF.ÁRK. @ SLANDIÐ IS  
KLAPPAÐASTÍG 16, 101 REYKJAVÍK, Sími 551 10 60, Fax 551 10 60

102  
FÁLKAFRAUN 4