
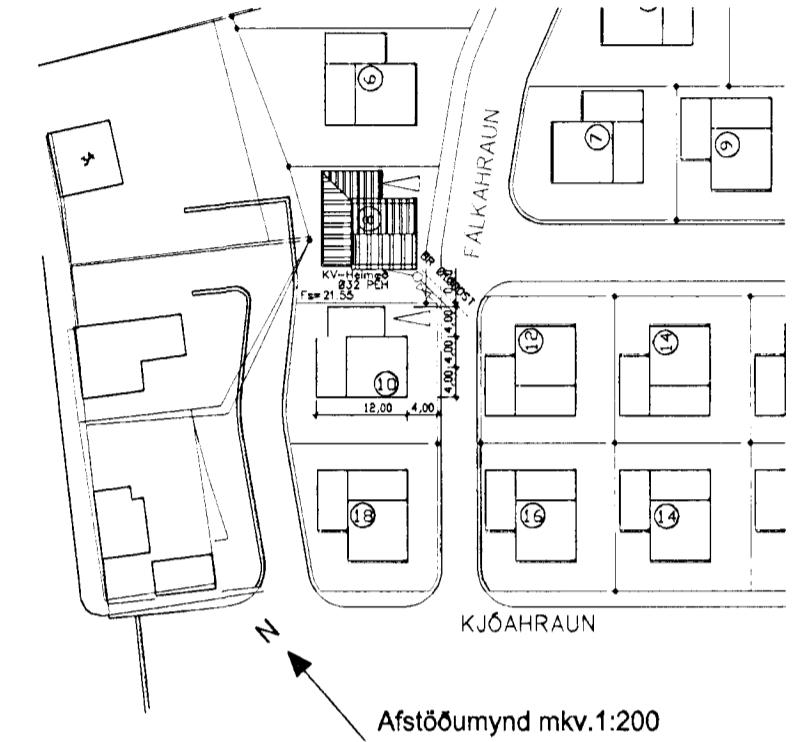


Frágangur að brunni samkv. reglugerð
Brunnur 600 PEH
BK=21.30
Hæð um 1.50m

Ø32PEH KALDAVATNSHEIMMED
A FROSTRÍU DYPI 1.2 M
150 ST-20%
FS=21.55

Lagt í grjótsvelg

Lagt í grjótsvelg

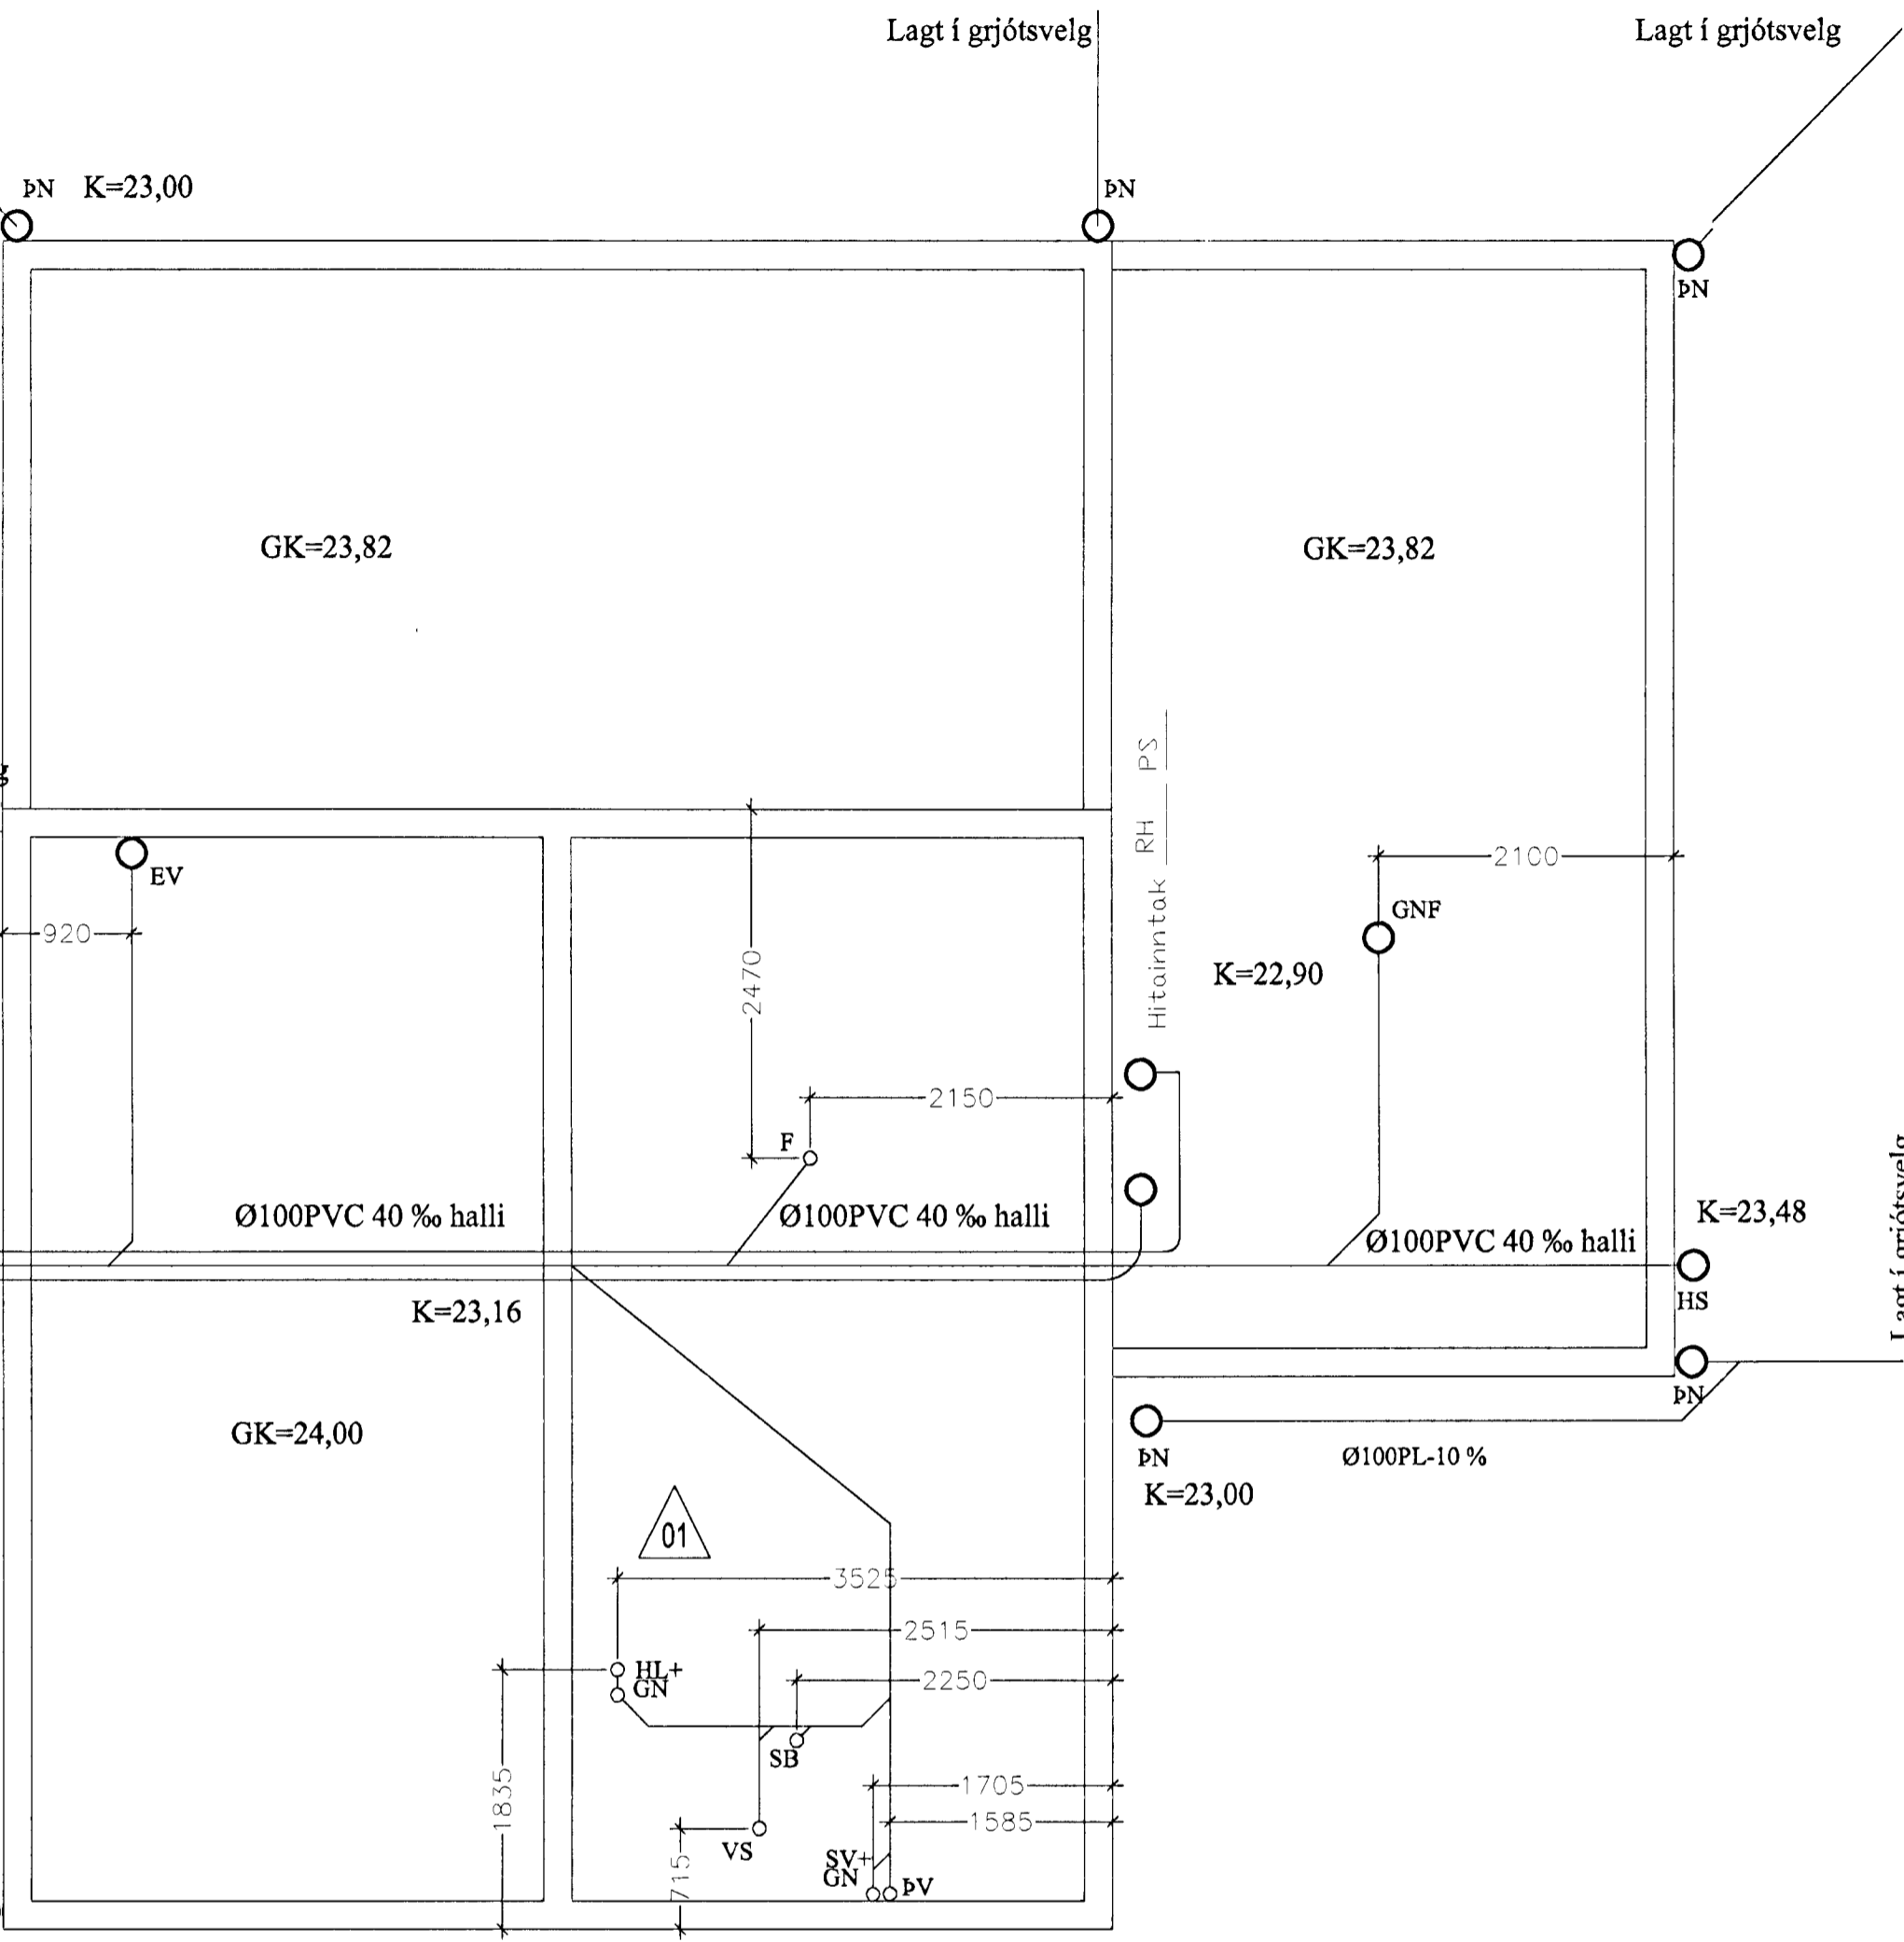

SKÝRINGAR:

Tákn eru samkvæmt íslenskum staðli ÍST-64.
Pípusverleiki er í mm. Kótar á lögnum eru botnkótar röra.
Hæðarkvótar eru í m.
— Skólplögn, rauð PVC-plaströr / steinsteypt-rör með múfðu samskeyti þétt með gúmmihringjum.
— Regnvatnslögn, rauð PVC-plaströr / steinsteypt-rör með múfðu samskeyti þétt með gúmmihringjum.
Allt efni og lagning skal vera í samræmi við íslenska staðla og reglugerðir.
Fylla skal í kring um rör í grunni með a.m.k. 10 sm sandlagi, sem þjappað er vel undir og upp að miðju röra, áður en annari fyllingu er mokað yfir.

SKÝRINGAR:

- VS Vatnssalerni
- HL Handlaug
- BK Baðkar
- SB Sturtubað
- EV Eldhúsvaskur
- SV Skolvaskur
- UPV Uppvottavél
- BV Þvottavél
- BÚ Þurrkari
- GN Gólfniðurfall
- BN Þakniðurfall
- SN Svalaniðurfall
- F Fallpípa
- BR Brunnur
- PL Plaströr / PEH-plaströnnur
- ST St.steypt rör / st.steyptur brunnur
- PEH Hart-pólýetylen plaströr / plastbrunnur
- HS Hreinsistútur Ø100 með loki við yfirborð



Breytingar.

Nr.:	Lýsing:	Dagss.:
01	Breyting á lögnum	30-07-99
02		

Dagss: 30-07-99

Kvarði: 1:50 / 1:200

Hannað: STJ

Yfirfarið: STJ

Teiknað: v elma cates / BAR

Teikning nr. F0.0

Frárennsli

Fálkakraun 8, Hafnarfirði

GRAVIS ehf.

Kt:650398-3519

Kaplahrauni 15 220 Hafnarfirði

s:555-3783 fax:555-2873

Stefán Jónundsson TFl kt. 230145-7099

Stefán Jónundsson

