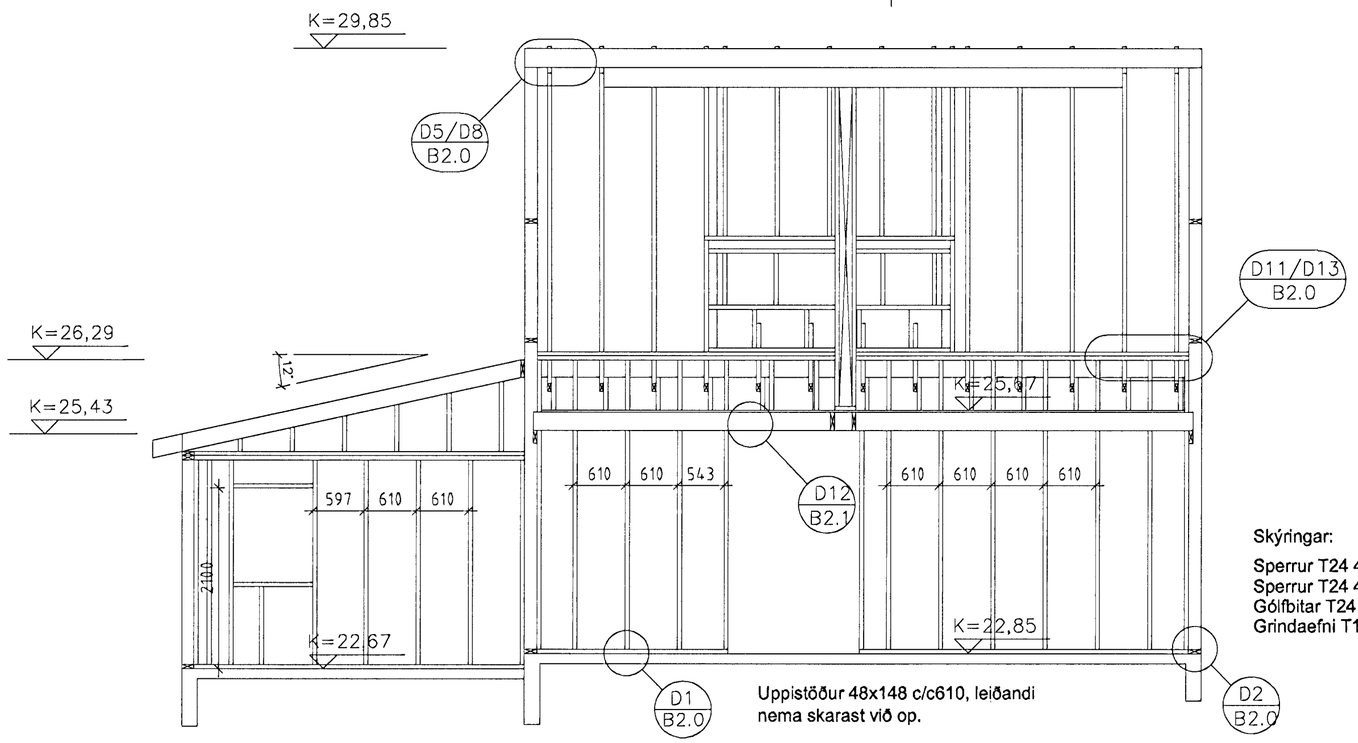

SNEIÐING B-B Mkv. 1:50

0 1 2 3 4 5 6 7 8 9 10

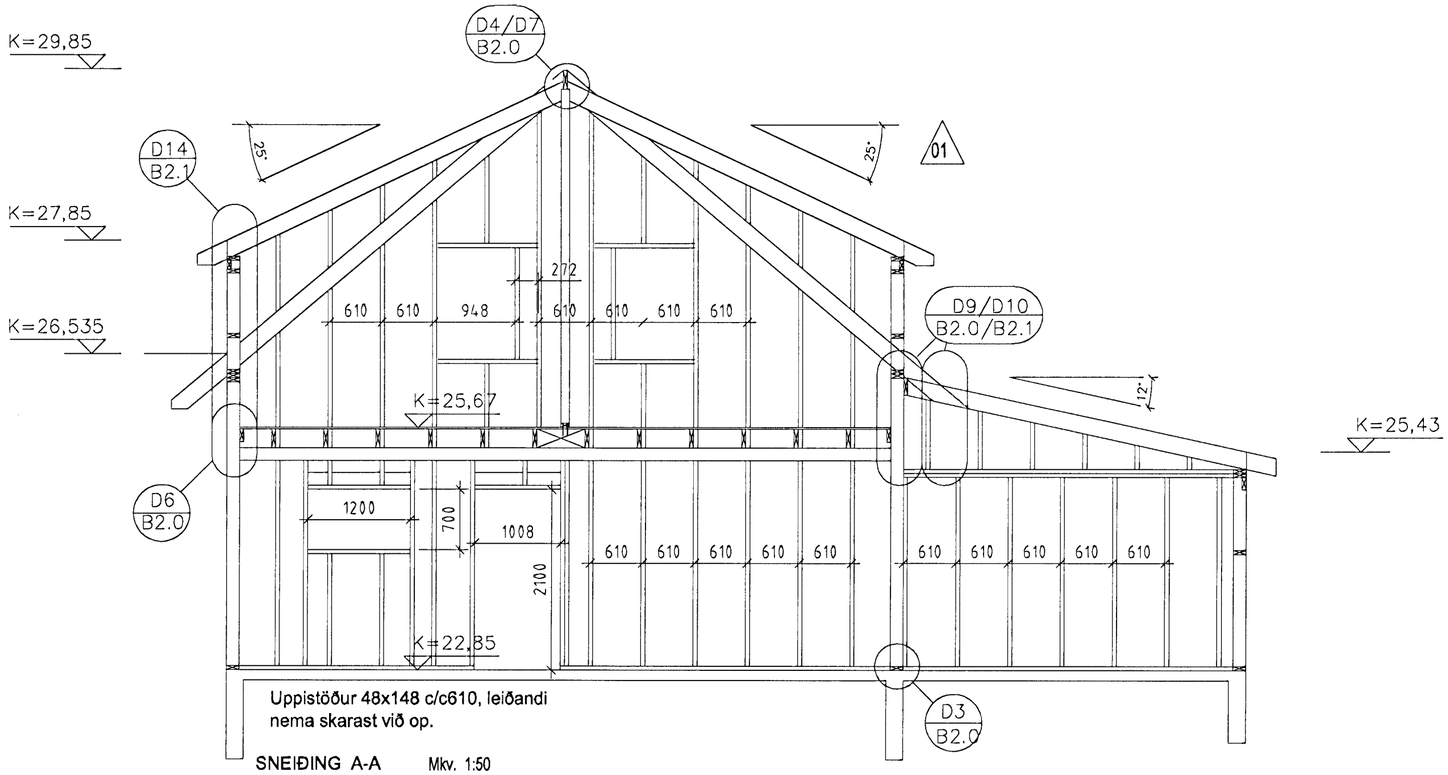

SNEIÐING A-A Mkv. 1:50

Breytingar.		
Nr.:	Lýsing:	Dagss.:
01	Kvistur á Norðurhlið	20.04.2000
02		

Dagss: 17-09-99

Kvarði: 1:50

Hannað: STJ Yfirfarið: STJ

Teiknað: BAR

Teikning nr.B1.0

Sneiðingar A-A og B-B

Fálkahraun 9, Hafnarfirði

GRAVIS ehf.
Kt:650398-3519
Kaplahrauni 15 220 Hafnarfirði
s:555-3783 fax.555-2873
Stefán Jörundsson TFÍ kt. 230145-7099