


Skýringar:  
 Efnislisti.  
 Sperrur T24 48x198mm á lágbyggingar  
 Sperrur T24 48x223mm á rispak  
 Gólfbitar T24 48x223mm  
 Útveggjagrind T18 48x148mm

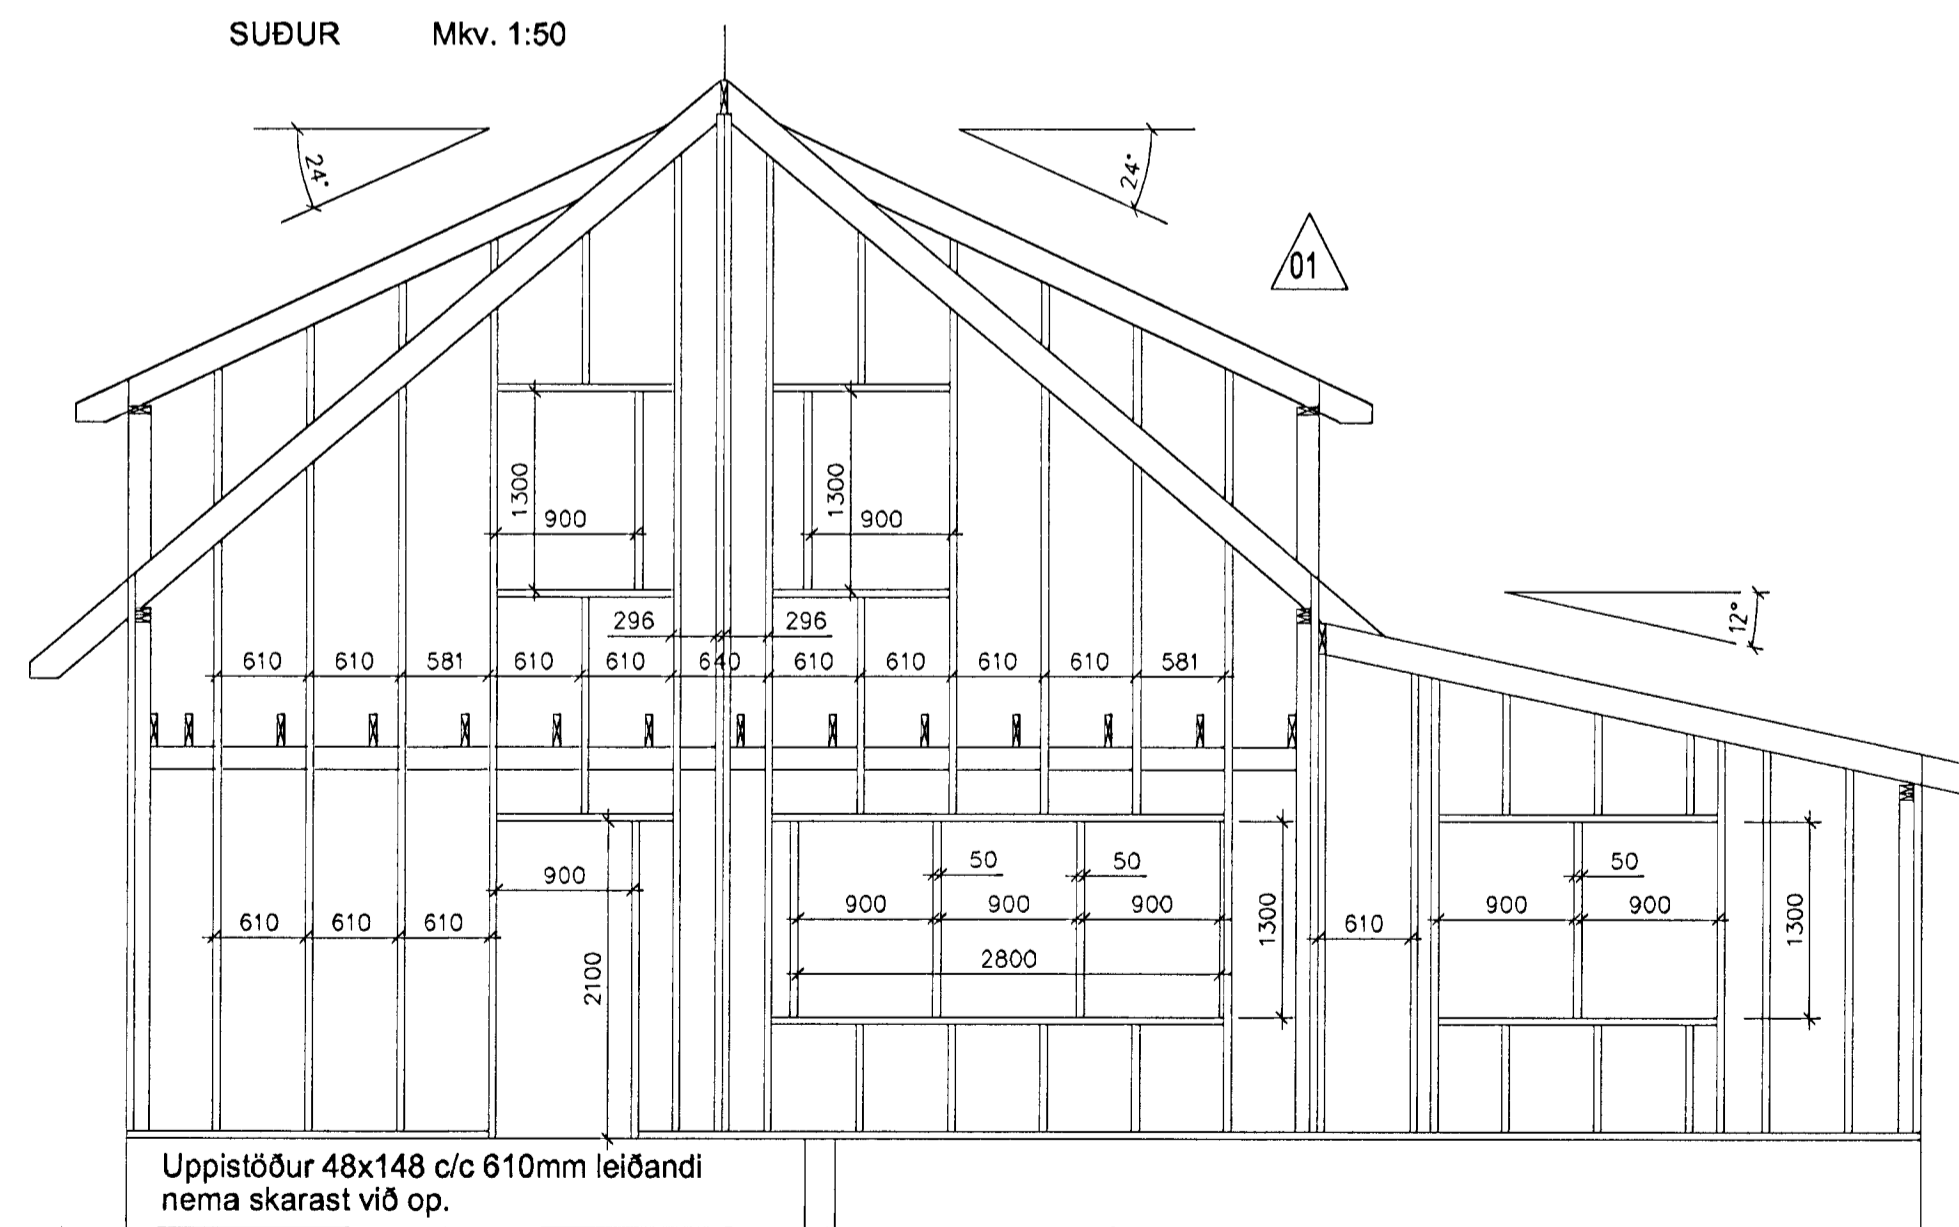

**Breytingar.**

Nr.:	Lýsing:	Dagss.:
01	Kvistur á Norðurhlíð	20.04.2000
02		

Dagss: 17-09-99  
 Kvarði: 1:50  
 Hannað: STJ Yfirfarið: STJ  
 Teiknað: BAR  
 Teikning nr.B3.0  
 Burðarvirki

**Fálkakraun 9, Hafnarfirði**

**GRAVIS ehf.**  
 Kt:650398-3519  
 Kaplahrauni 15 220 Hafnarfirði  
 s:555-3783 fax:555-2873

Stefán Jónundsson TFÍ kt. 230145-7099