



KJP

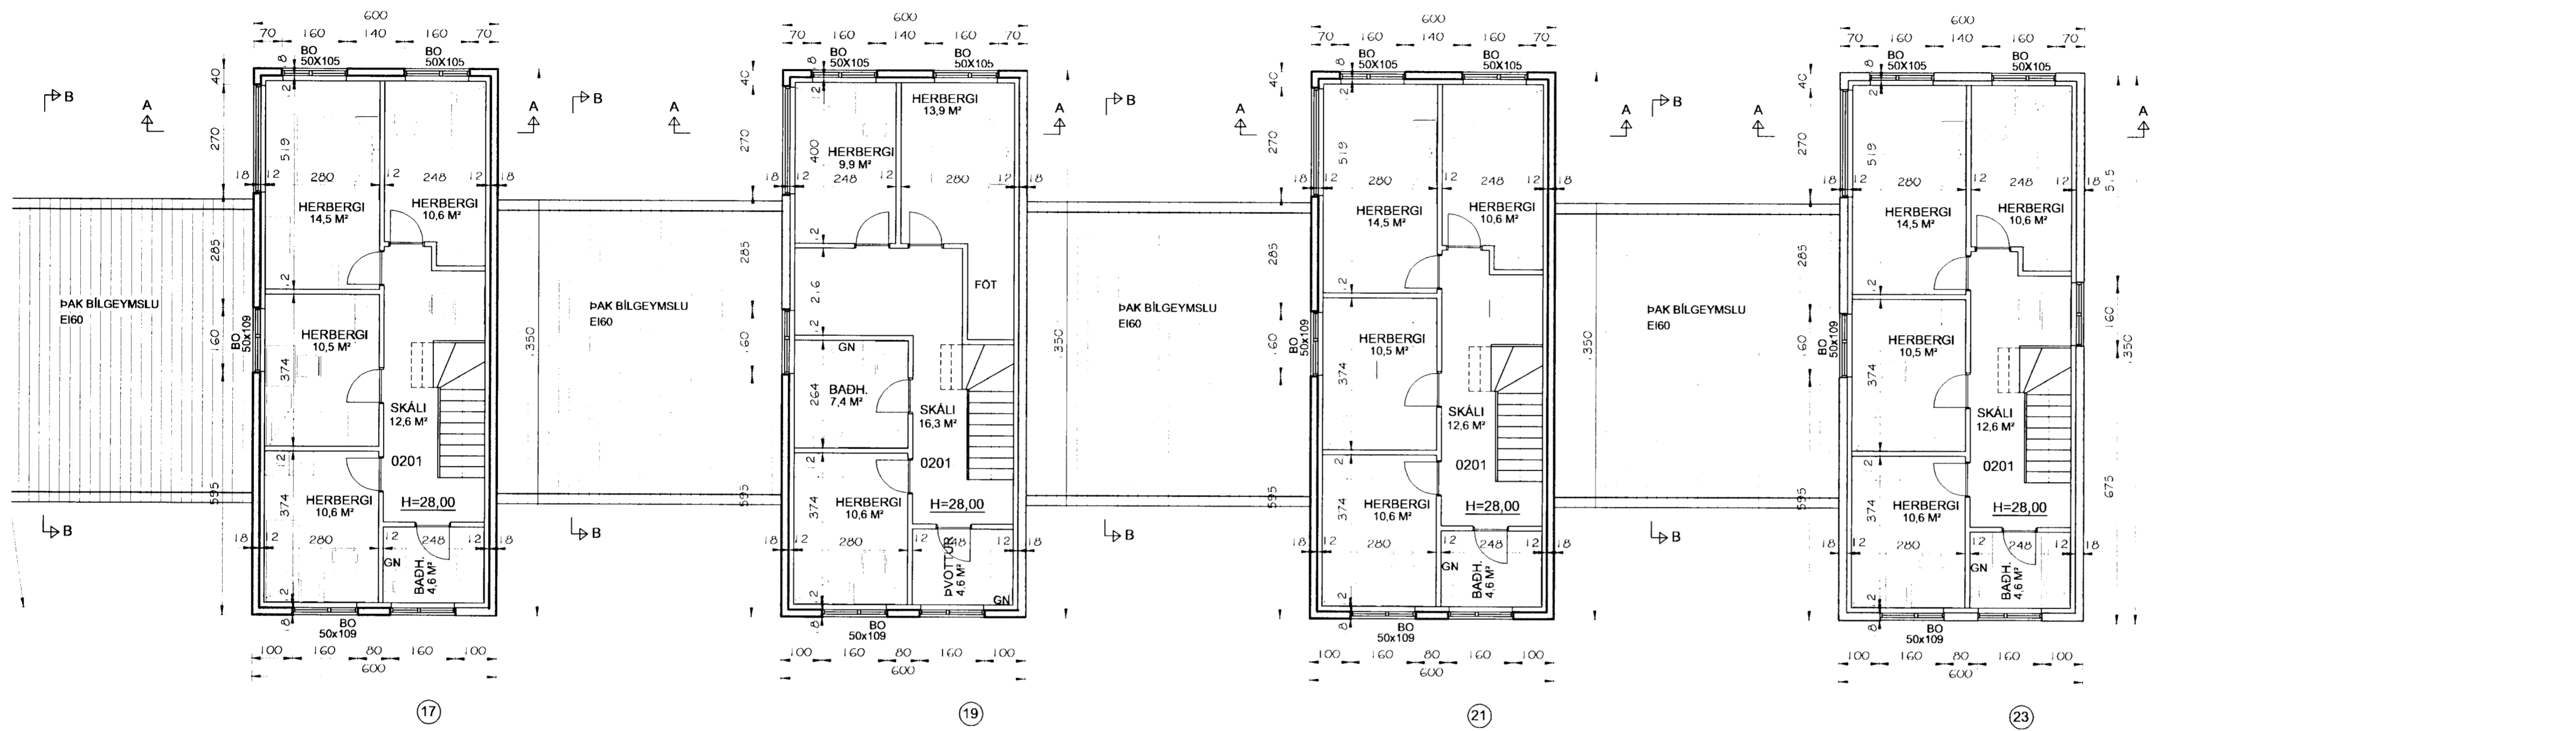

GRUNNMYND EFRI HÆÐAR
MKV. 1:100

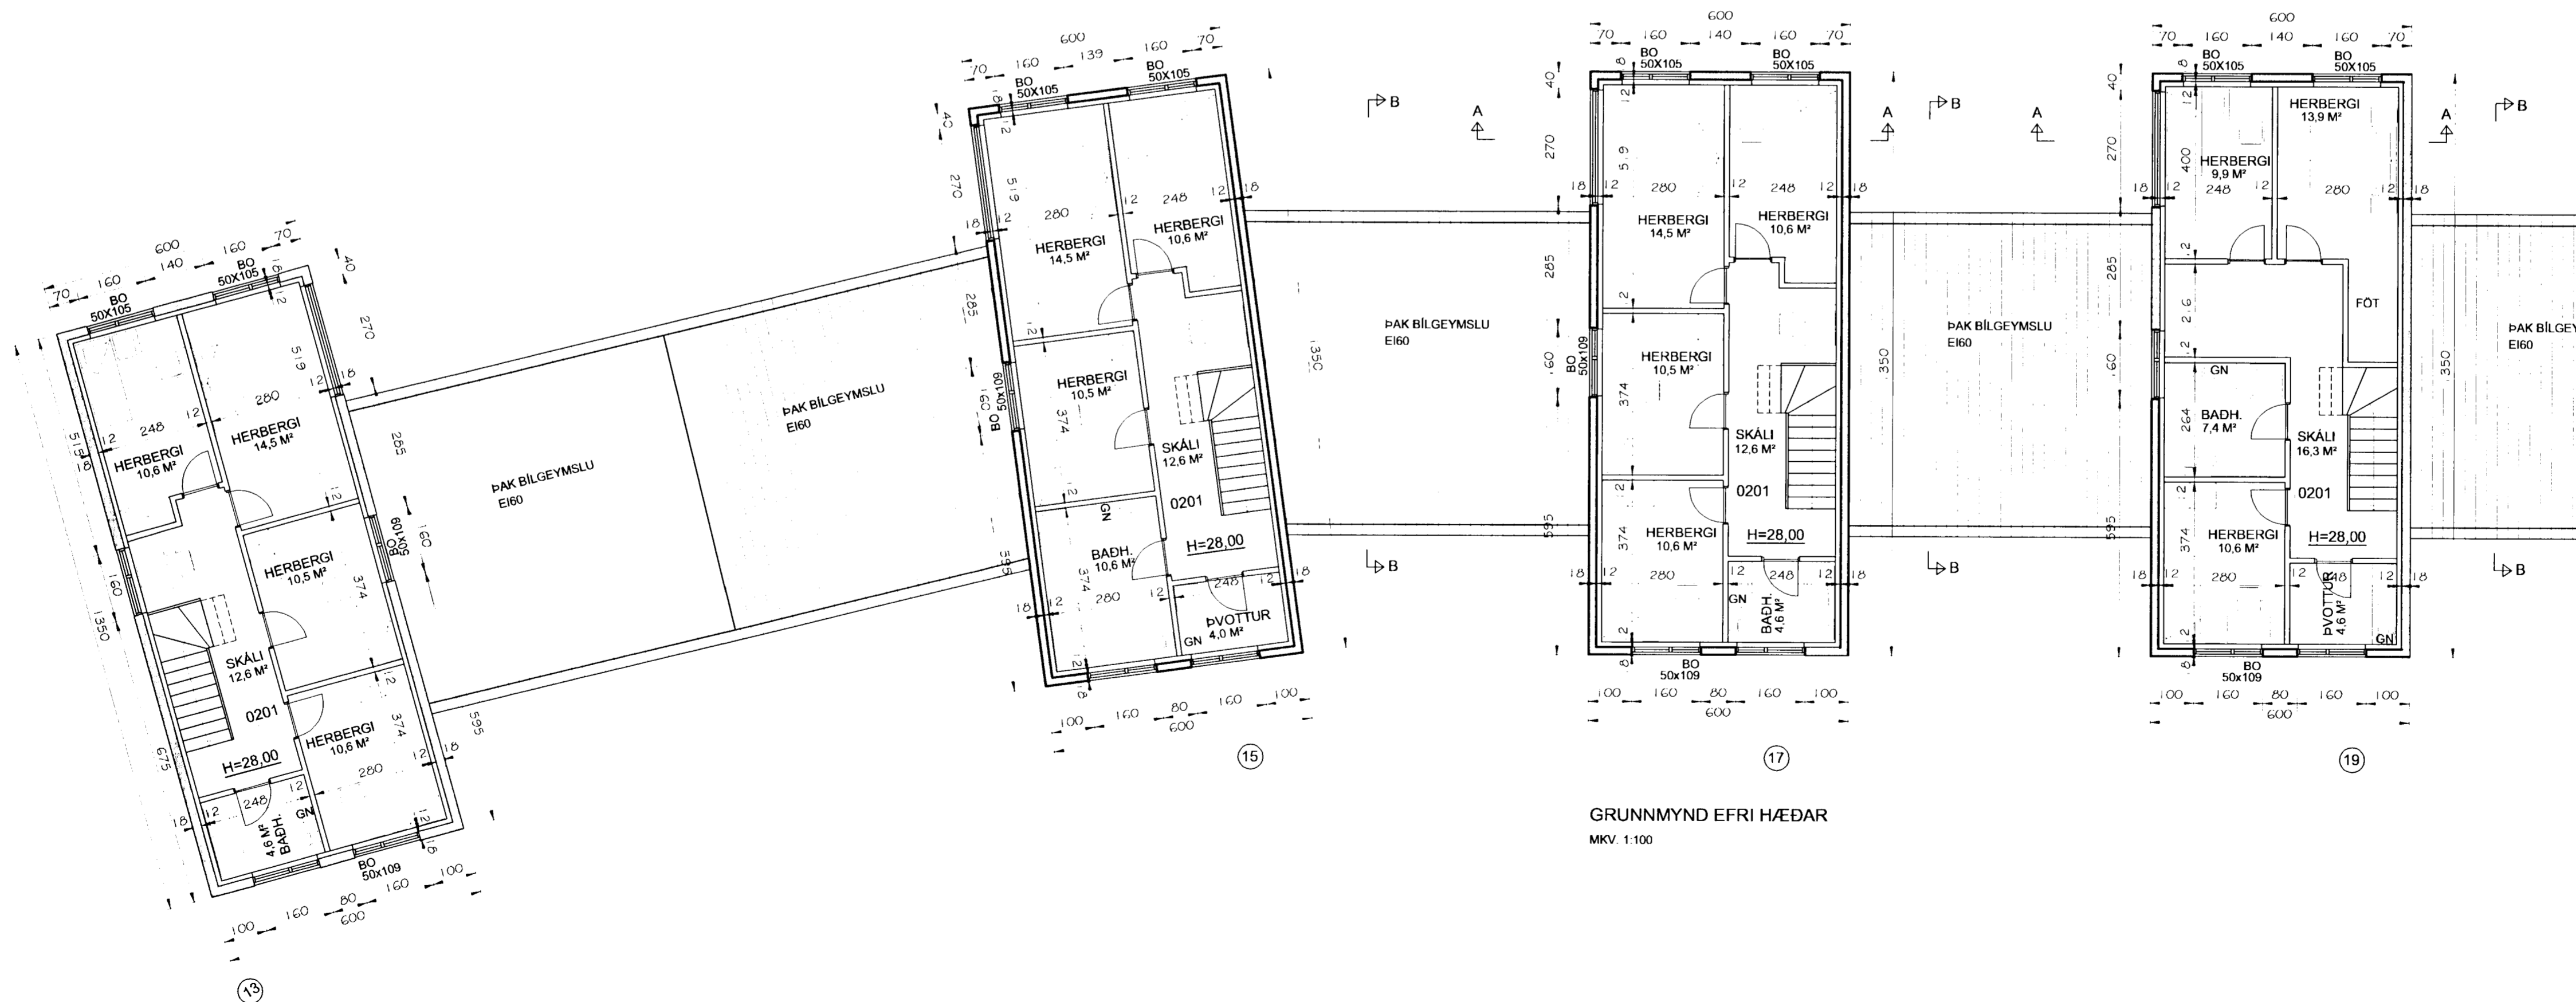

GRUNNMYND EFRI HÆÐAR
MKV. 1:100

| Br. nr. | Dags. | Af. | Breyting |
|---------|----------|-----|------------------------------------|
| (A) | 04.11.04 | þF | innra skipulagi húss nr. 19 breytt |
| (B) | 18.03.05 | þF | innra skipulagi húss nr. 15 breytt |
| (C) | | | |
| (D) | | | |

TEIKNISTOFAN
TORGÍÐ
RÁÐGJÖF - HÖNNUN - EFTIRLIT

ÁRMÚLI 36, 108 REYKJAVÍK, Sími 568-8866, FAX 568-8878
Þorsteinn Friðbjófnsson, Magnús Þ. Guðmundsson,
Byggingateknifræðingur, Innanhúsararkitekt
Kt. 211055-5299 Kt. 240654-5559

FÍFUVELLIR 13-23
HAFNARFIRÐI

Tekningarheiti: GRUNNMYND EFRI HÆÐAR

Dags. 22.11.2003 Kvaði 1:100

Hannað þF Teknað þF Samþ. *[Signature]*

Verkfr. 03-813 Tekn.nr. 104 Breyt.nr. B