
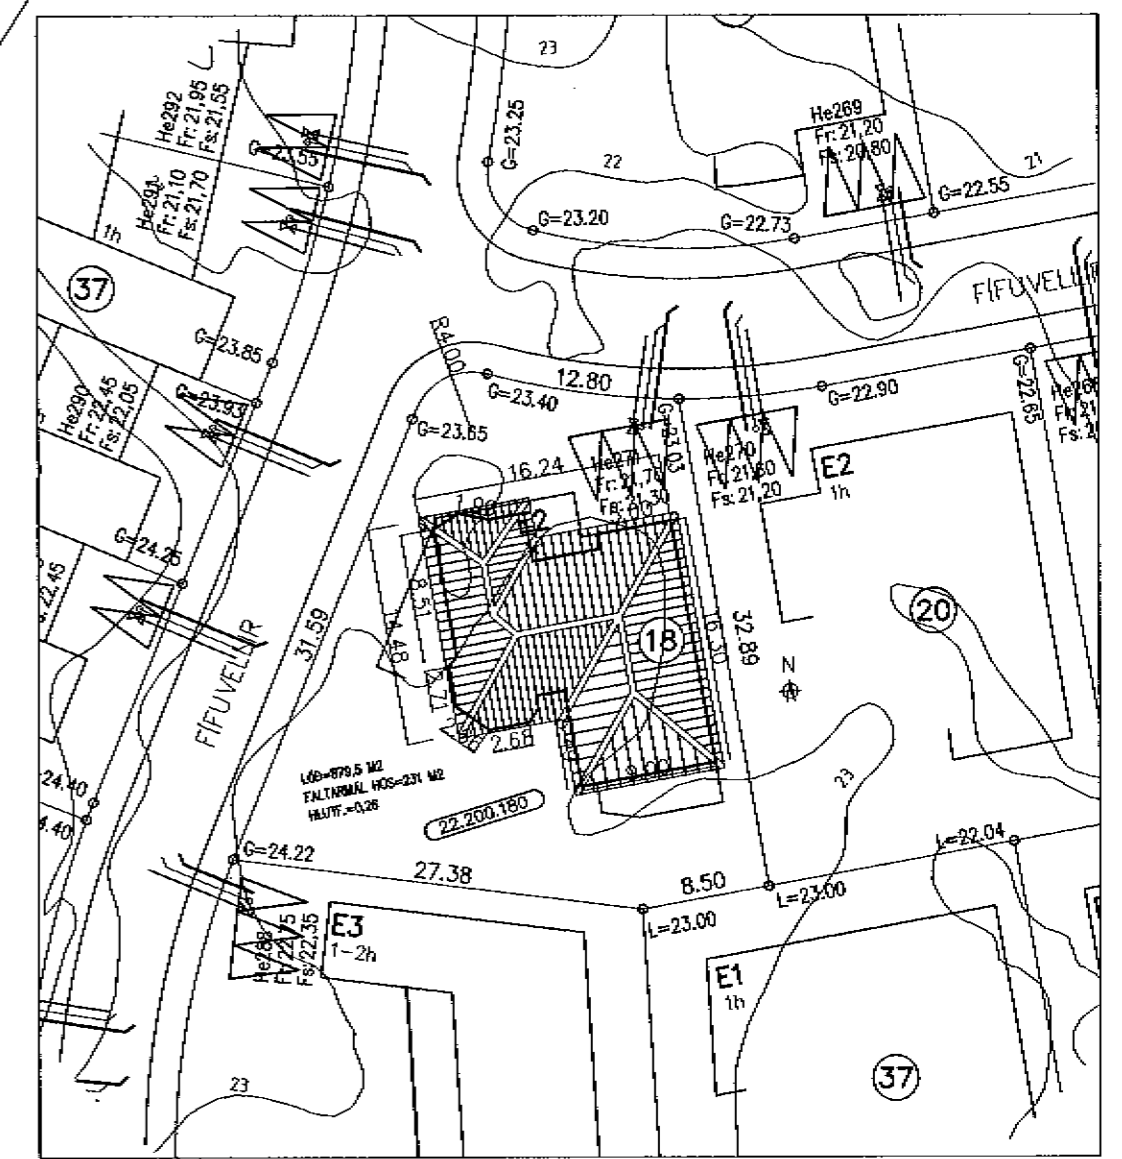


KJP

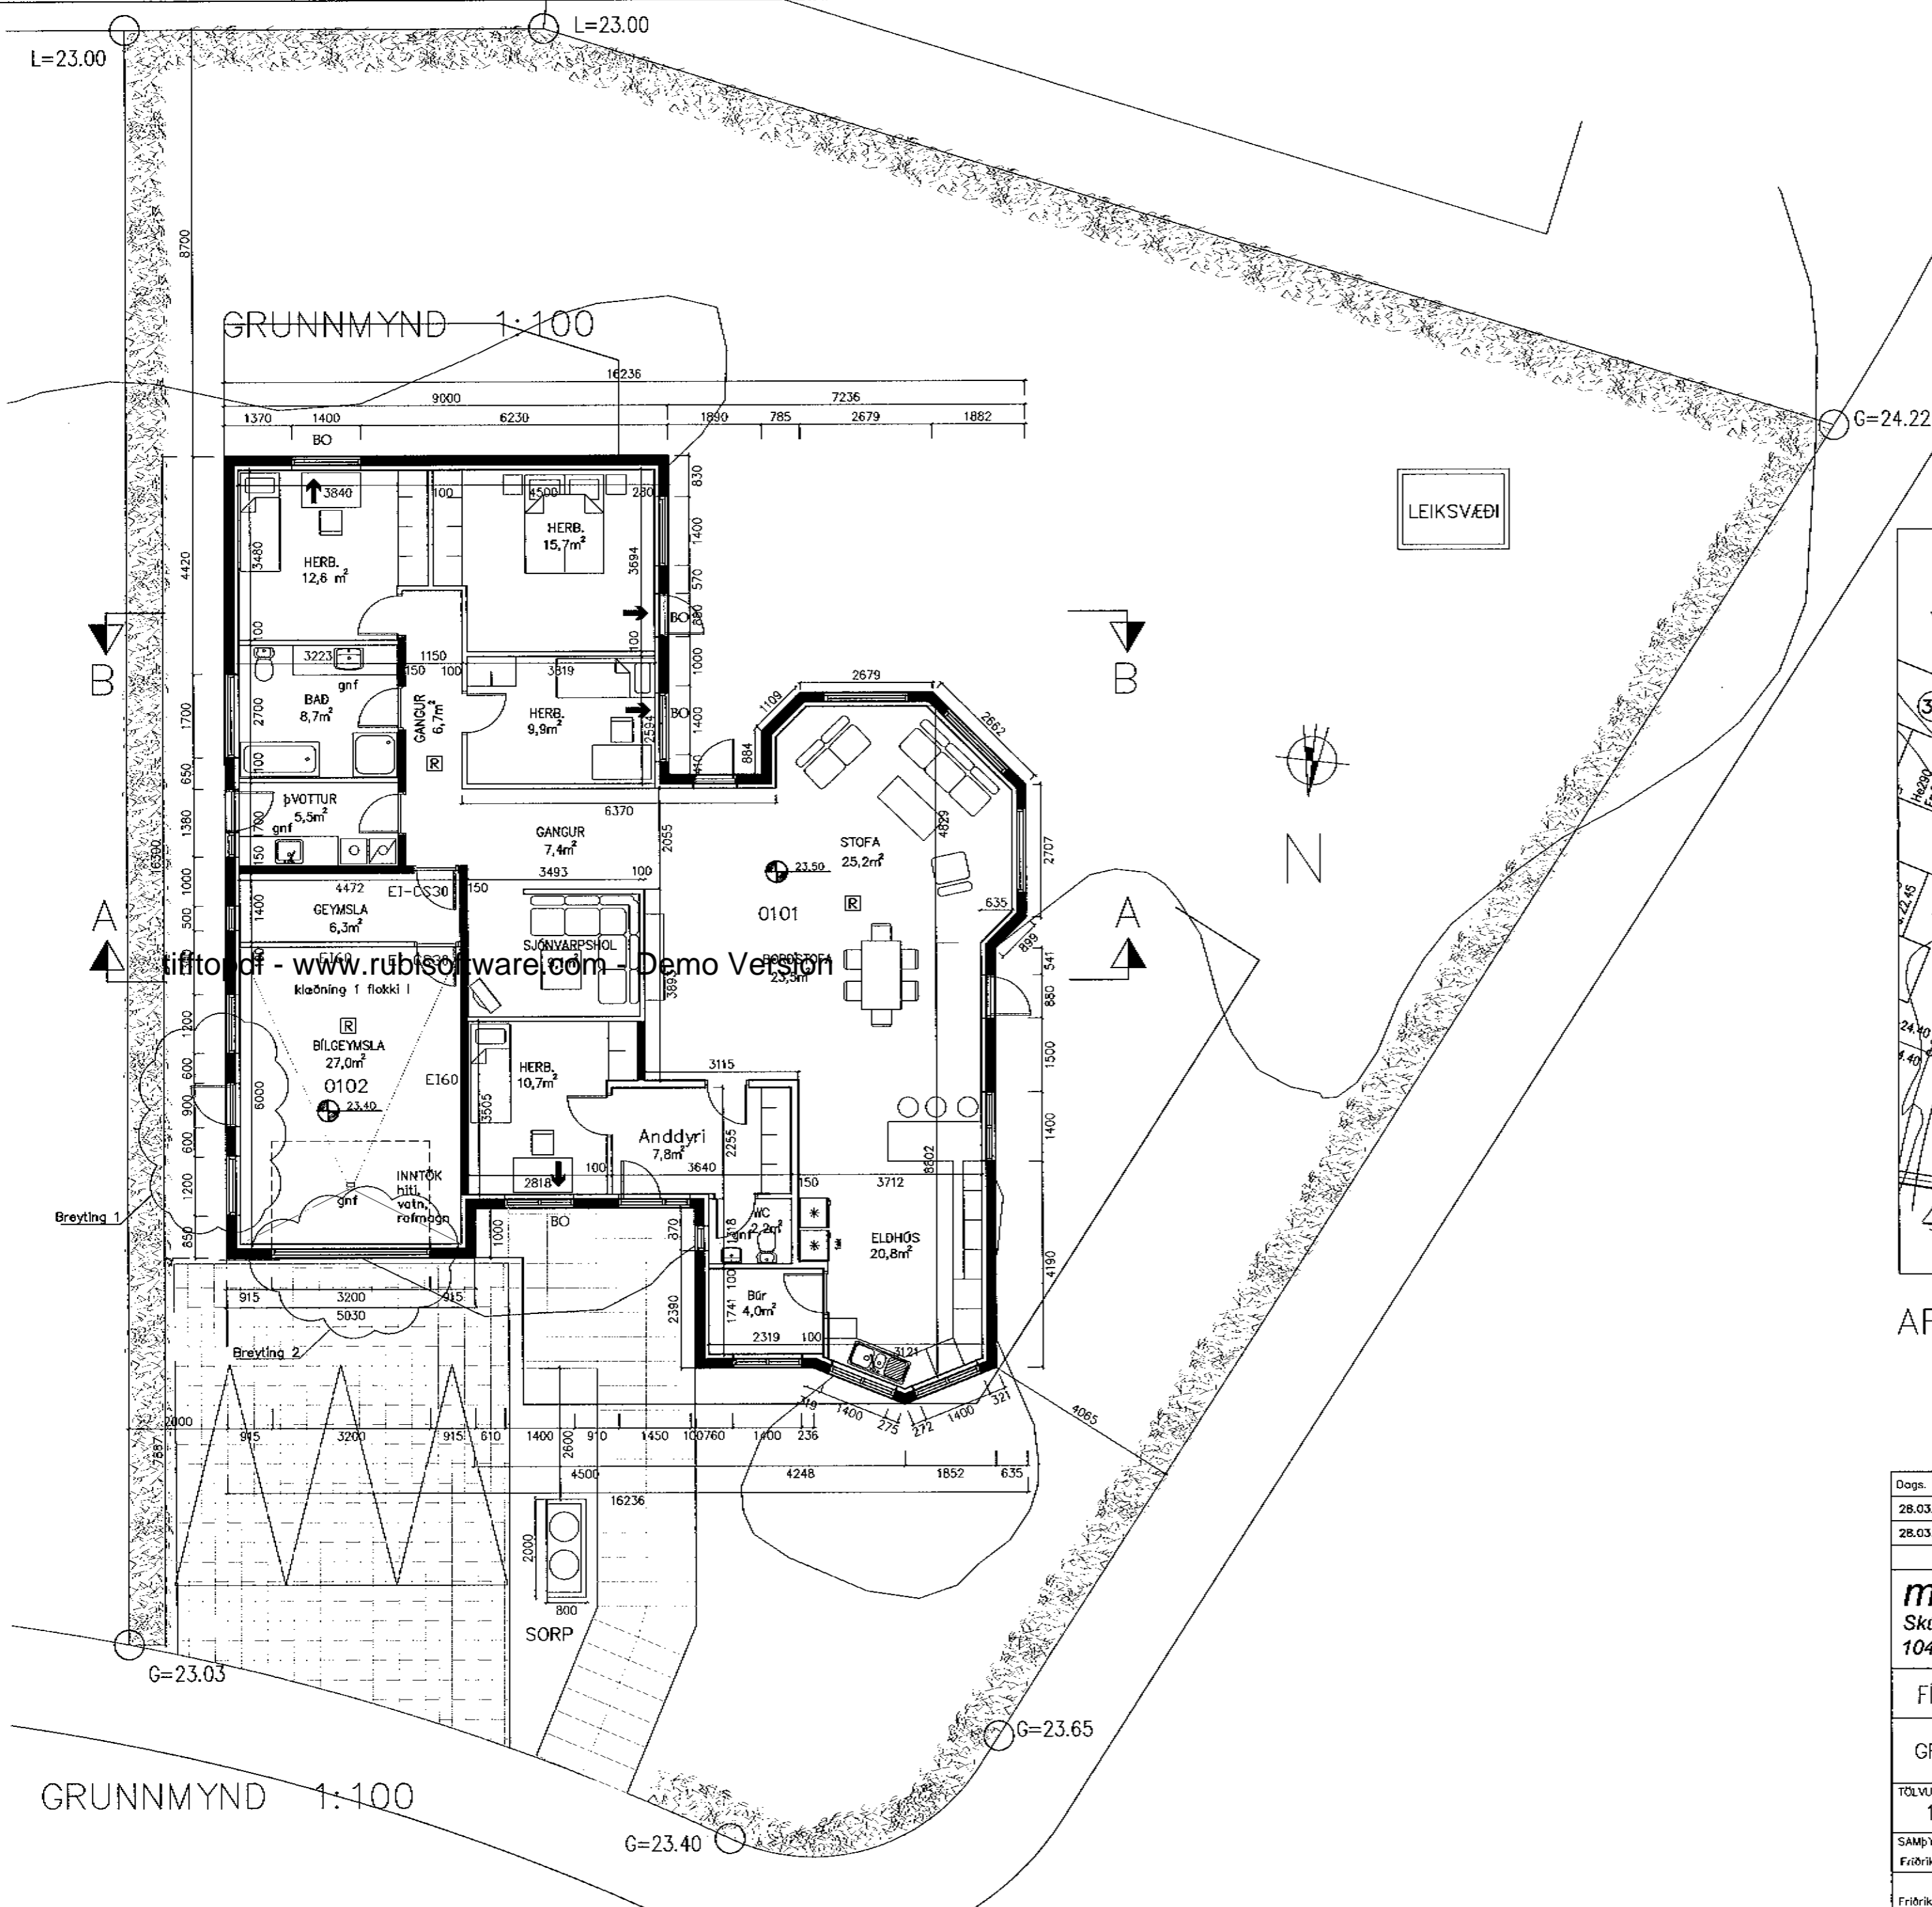

tilfirdi af - www.rubisoftware.com - Demo Version

AFSTÖÐUMYND 1:500

Dags.	Breytingar	Nr.	Nafn
28.03.2004	Gluggar á bílgeymslu hlífrost til og hurð bætist við.	1.	
28.03.2004	Bílgeymsludurð að framan breiðkuð 1 3.2m.	2.	

meter Verkfræðistofa ehf
Skútuvogi 6 - 2. hæð
104 Reykjavík

Simi: 5678922
Csrn: 8940059
meter@metec.is
www.meter.is

FÍFUVELLIR 18
GRUNNMYND OG AFSTÖÐUMYND

TÖLVUSKRÁ	HANNAÐ	TEKNAÐ	YFIRFARID	ÓTGÁFA
125-221-FÍFUVELLIR 18	FO	FO	FO	1
SAMÞYKKT Fríðrik Fríðriksson 2112564519	TEIKNING NR. 125-221-A1	MKV. 1:100/1:500	BLAÐ NR. A-01	
Fríðrik Ólafsson 2303592459	DAGS. 29.03.2004	VERK NR. 125		