





Samþykkt þann

18 AUG. 2004

Byggingafulltrúinn í Hafnarfirði  
F.h. Kristján Þórarinnsson

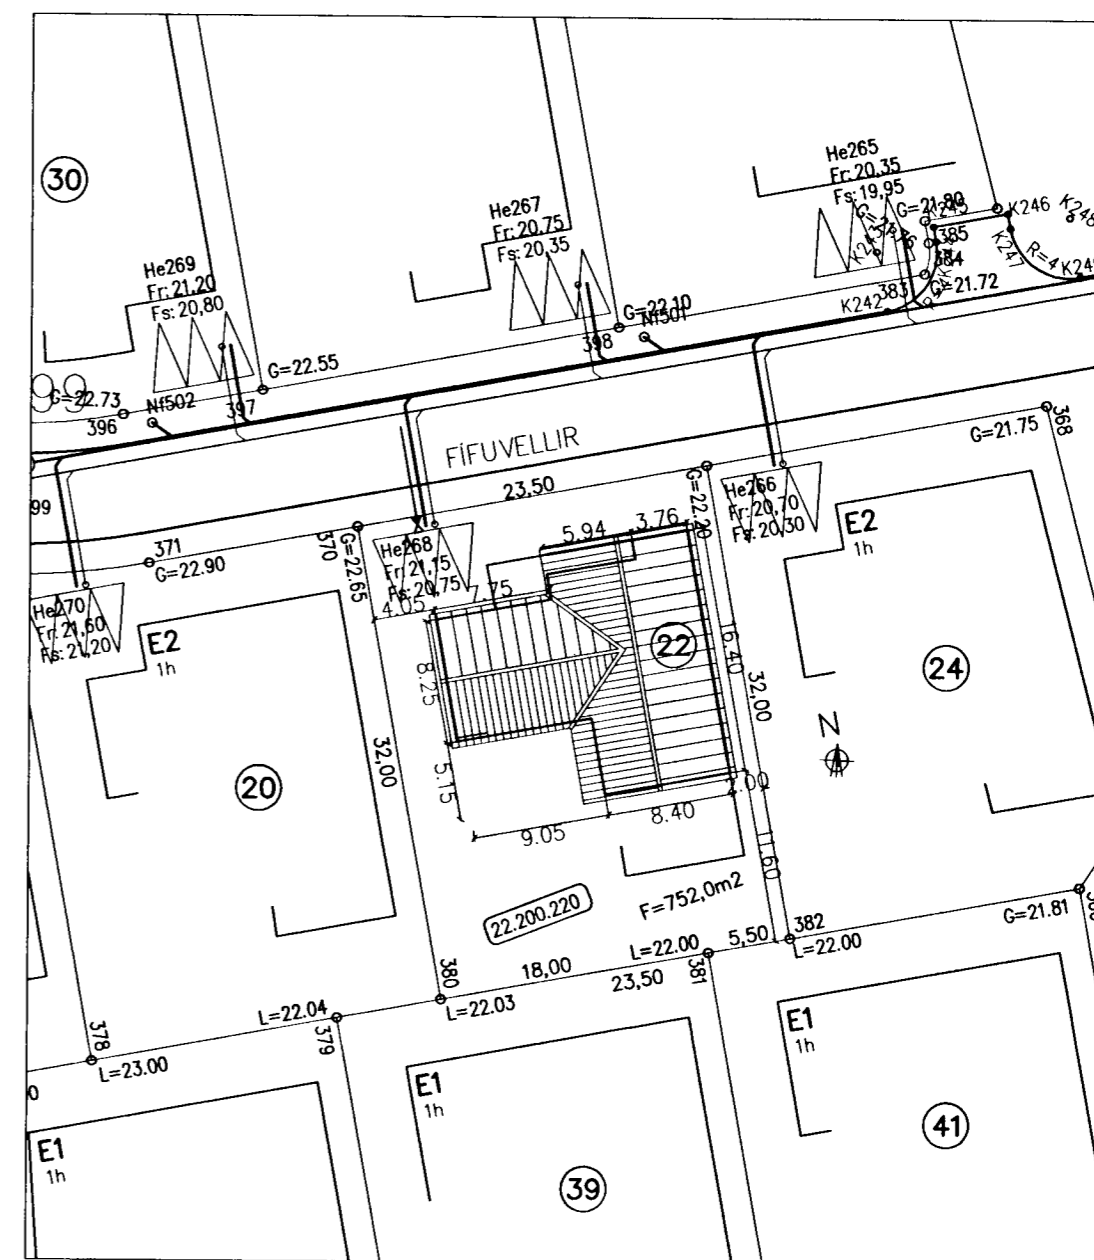

AFSTÖÐUMYND 1:500

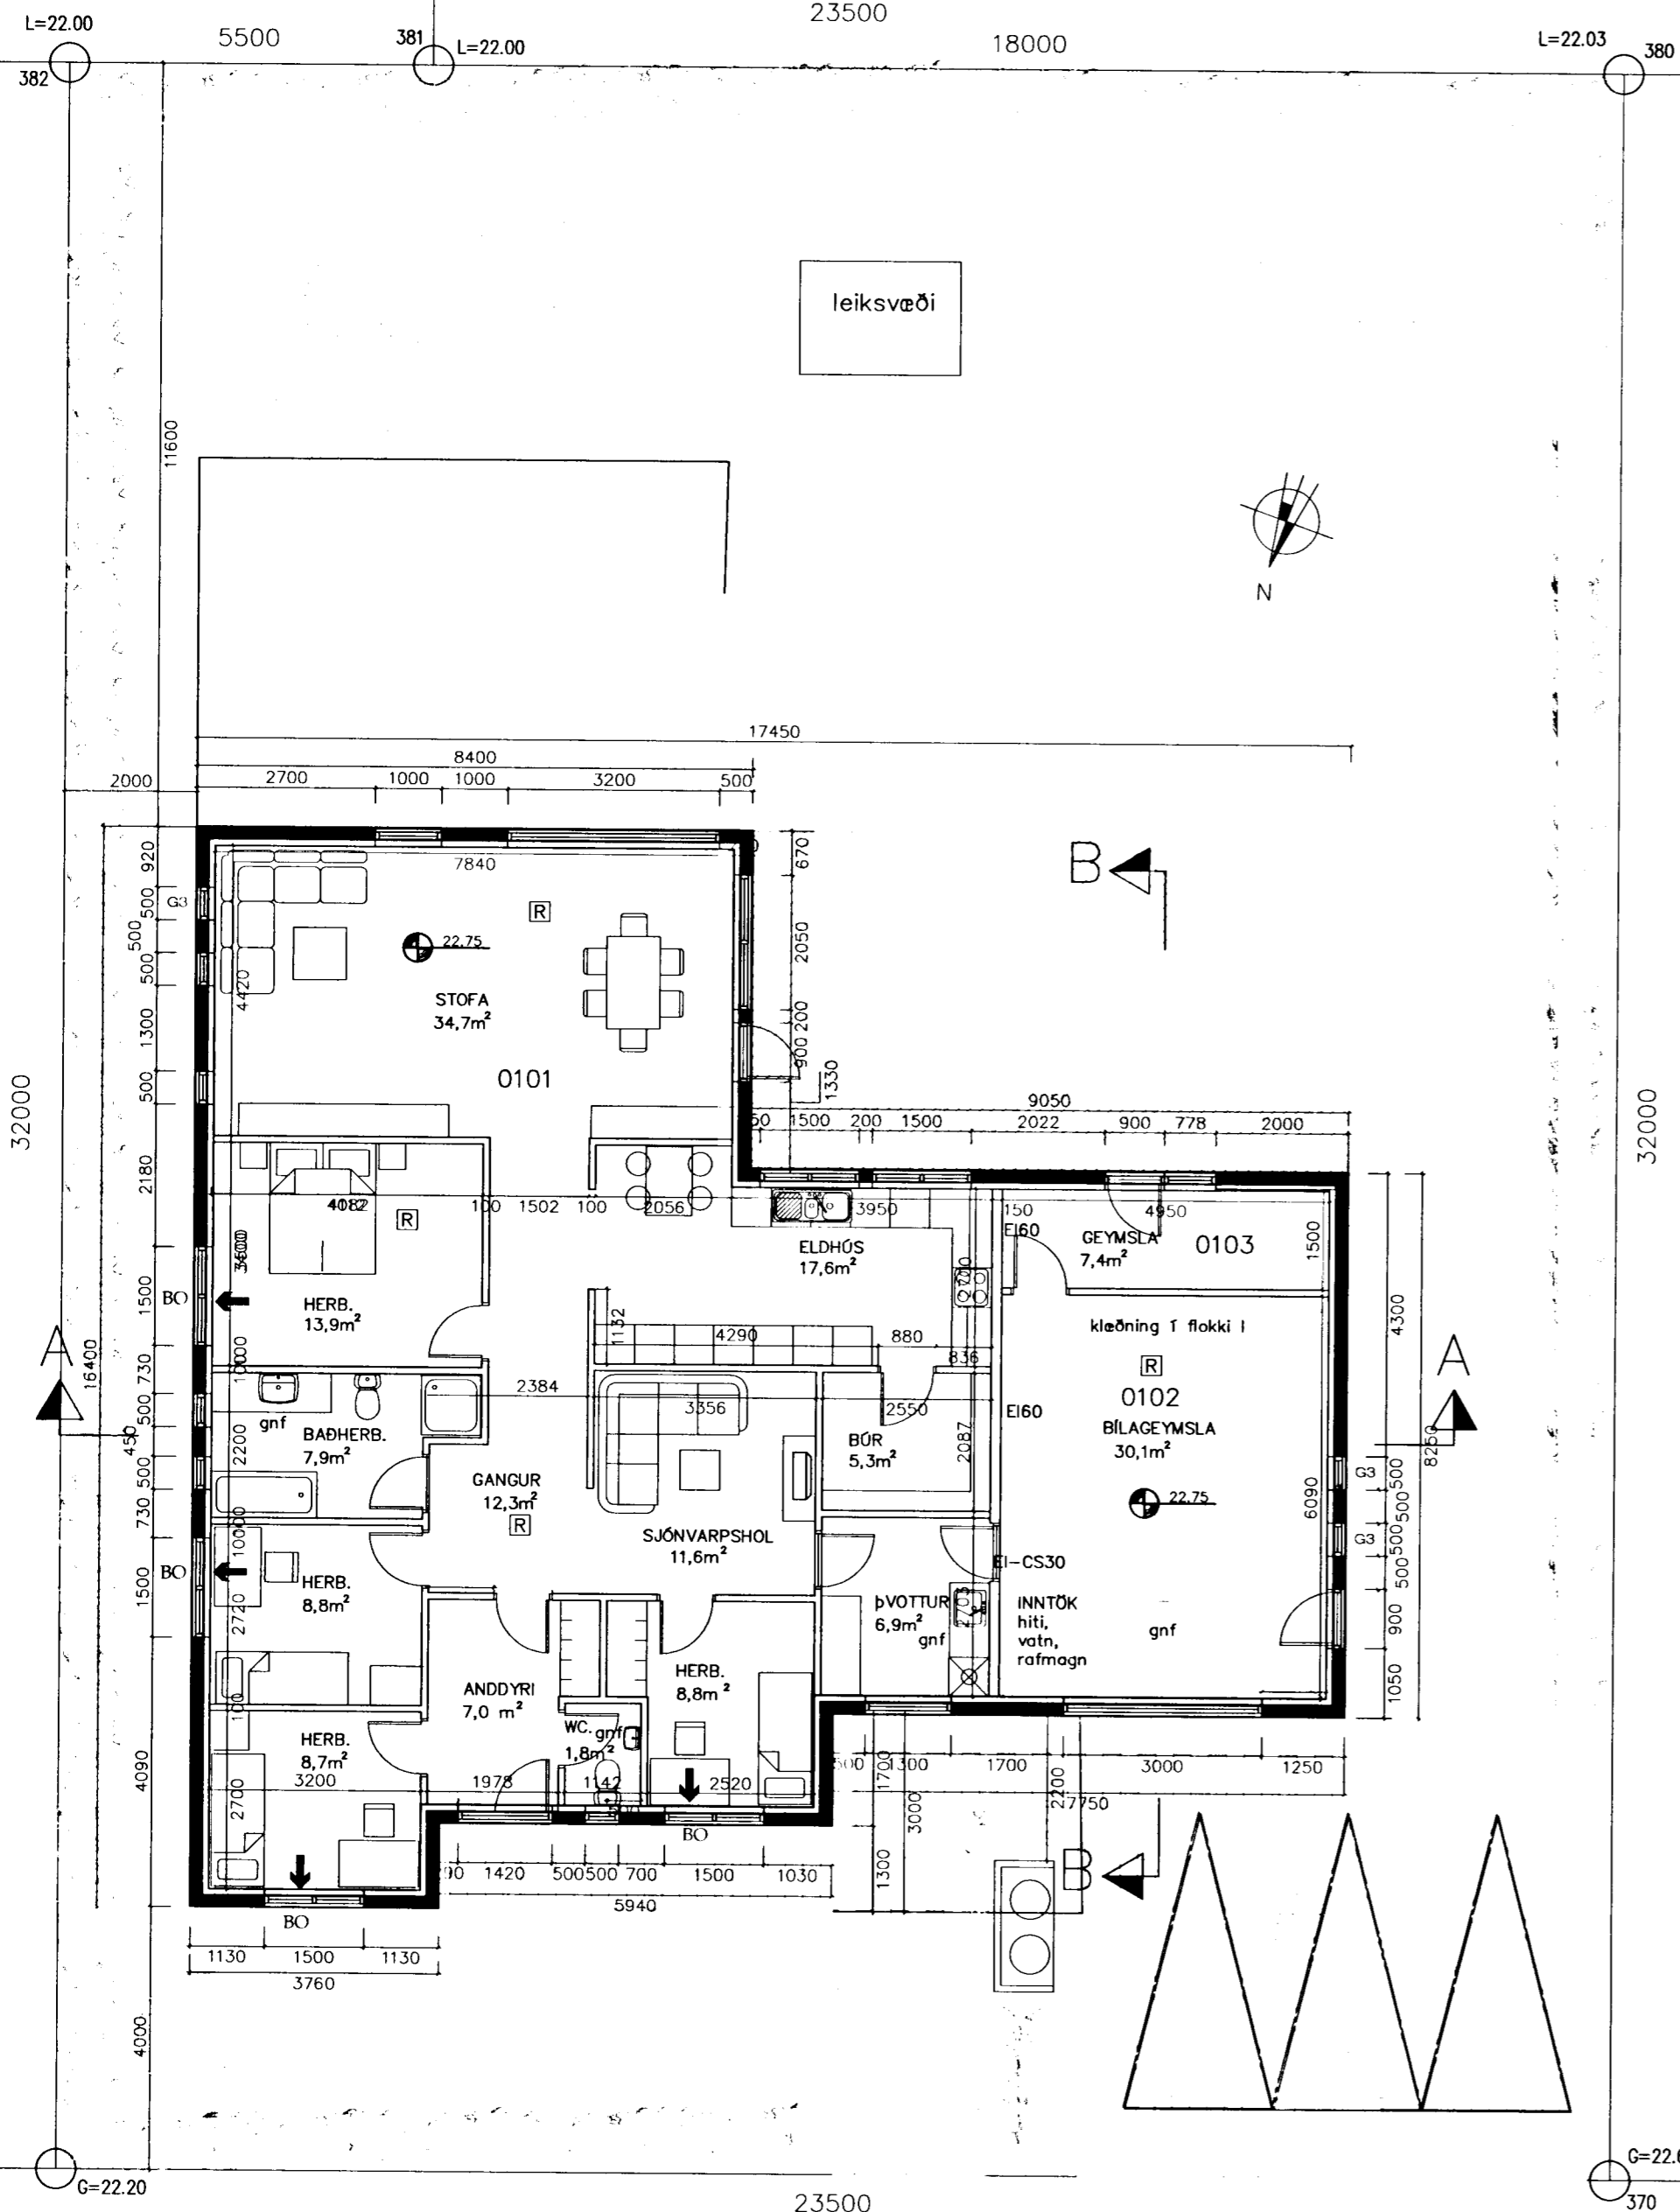

GRUNNMYND 1:100

Dags.	Breytingar	Nr.	Nafn
05.07.2004	Háðið er staðsteypt og einangrað að innan. Einangrunarmót eru ekki notuð.	1.	FO
05.07.2004	Gólfkæti hækkaður um 25cm.	2.	FO
05.07.2004	Ólíthurð er batt við og gluggasetningu er breytt á bílgeymalu, suðurhlíð.	3.	FO

**meter** Verkfræðistofa ehf  
Skútuvogi 6 - 2. hæð  
104 Reykjavík

Simi: 5678922  
Gsm: 8940059  
meter@meter.is  
www.meter.is

FIFUVELLIR 22, 221 Hafnarfjörður

GRUNNMYND OG AFSTÖÐUMYND

TÖLVUSKRÁ	HANNAÐ	TEIKNAD	YFIRFARID	ÓTGÁFA
129-221-FIFUVELLIR 22	FO	FO	FO	O1

SAMÞYKKT	TEIKNING NR.	MKV.	BLAD NR.
Fríðrik Friðriksson 211256451	129-221-A1	1:100/1:500	A-01

FRÍÐRIK ÓLAFSSON	DAGS.	VERK NR.
2303592459	05.07.2004	129