


GRUNNMYND I. HÆÐAR.

1:50

YFIRBORD +14.00



Framhald:  
sjá teikn. nr. SR-51

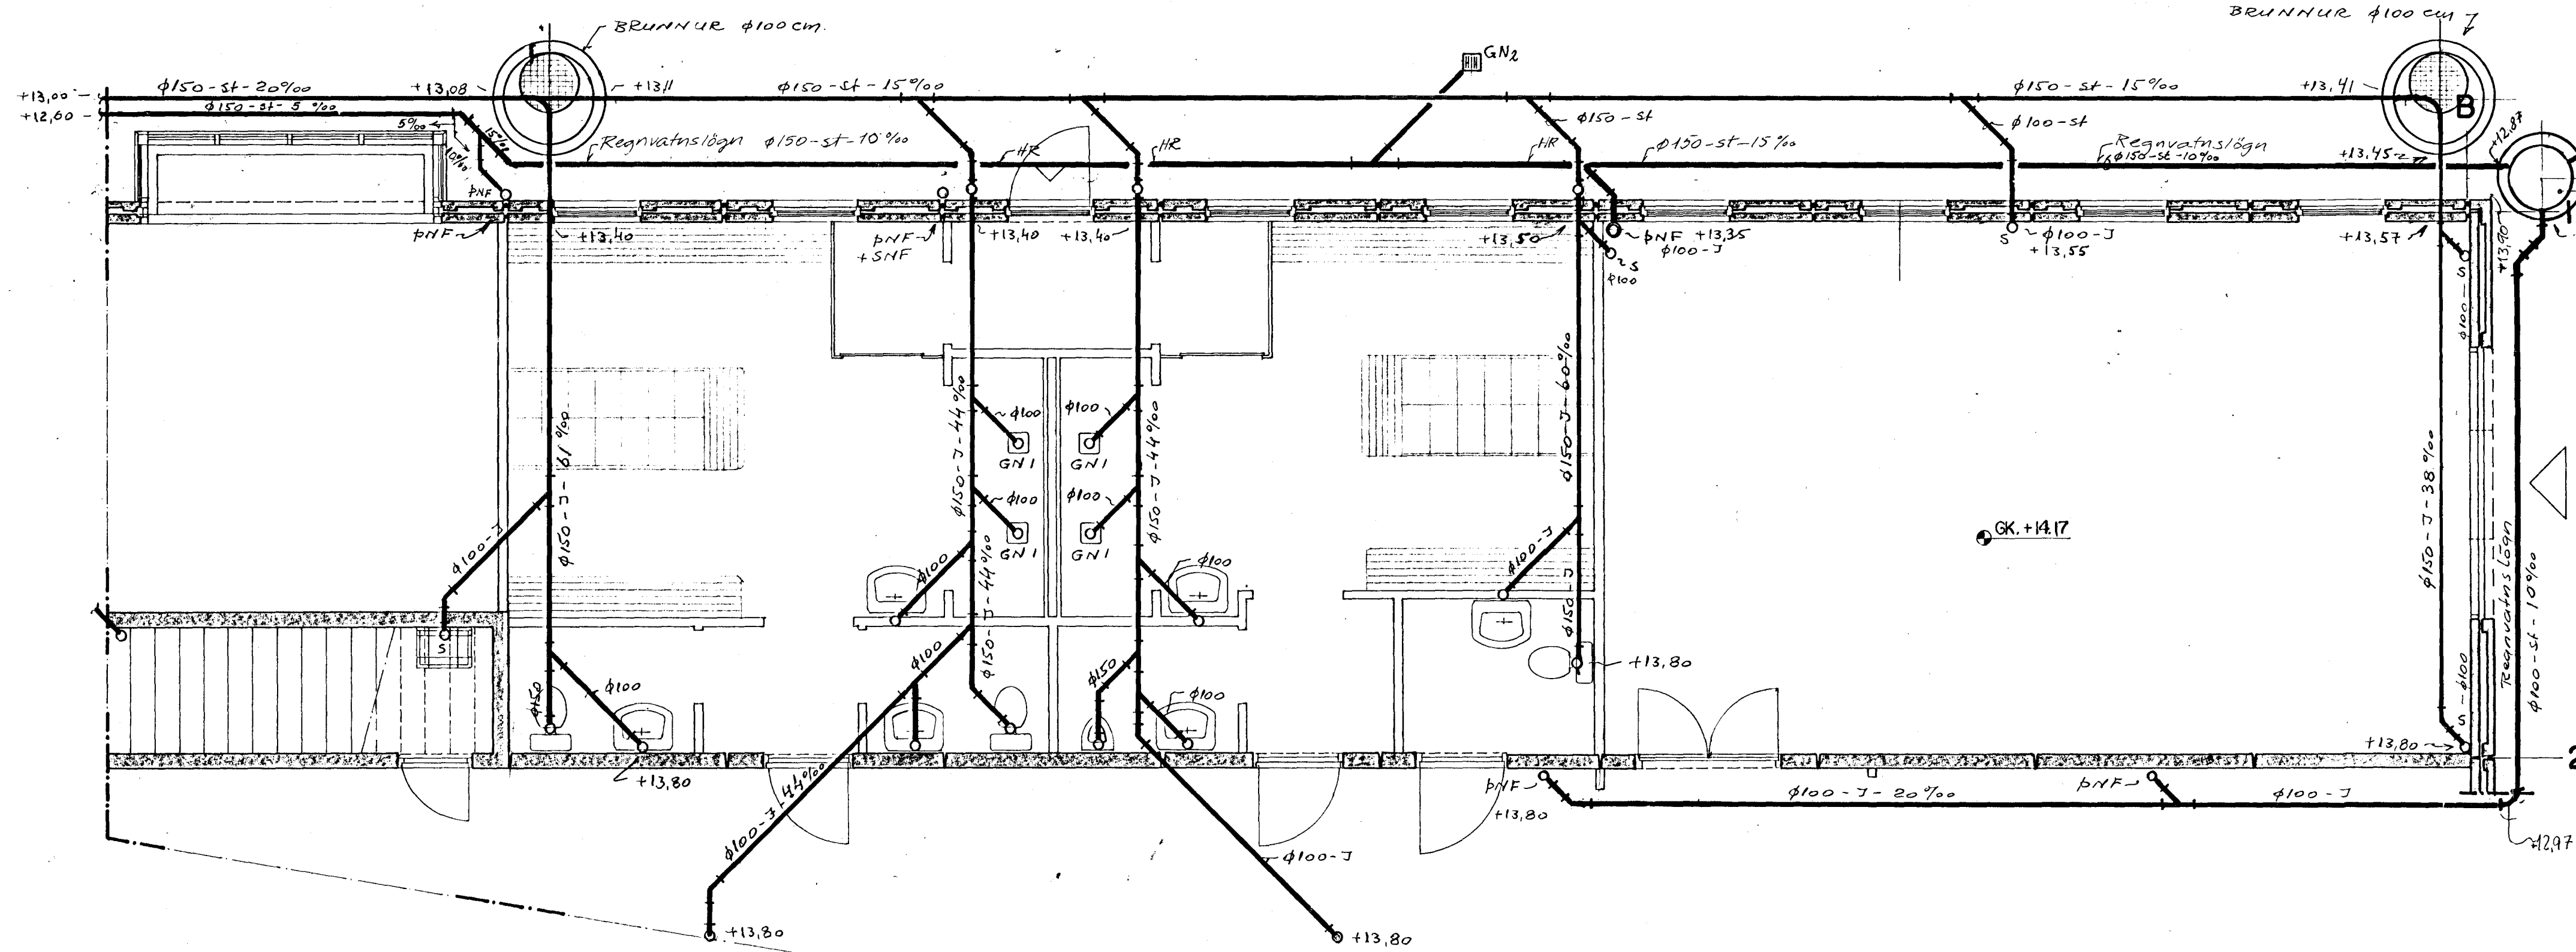

Framhald:  
sjá teikn. nr. SR-51

SKÝRINGAR:

- Hreinsistökur með loki, 20 cm undir jarðaryfirborði.
- GN1 - Gólfniðurfall, gerð Passavant type WAL-selecta - 5180.60.87 rist Cr-Ni, 5141.87
- GN2 - Gólfniðurfall með sandfangi án vatnsláss.
- PNF - Þakniðurfallsstökur í grunni
- S - Stítur í plötu

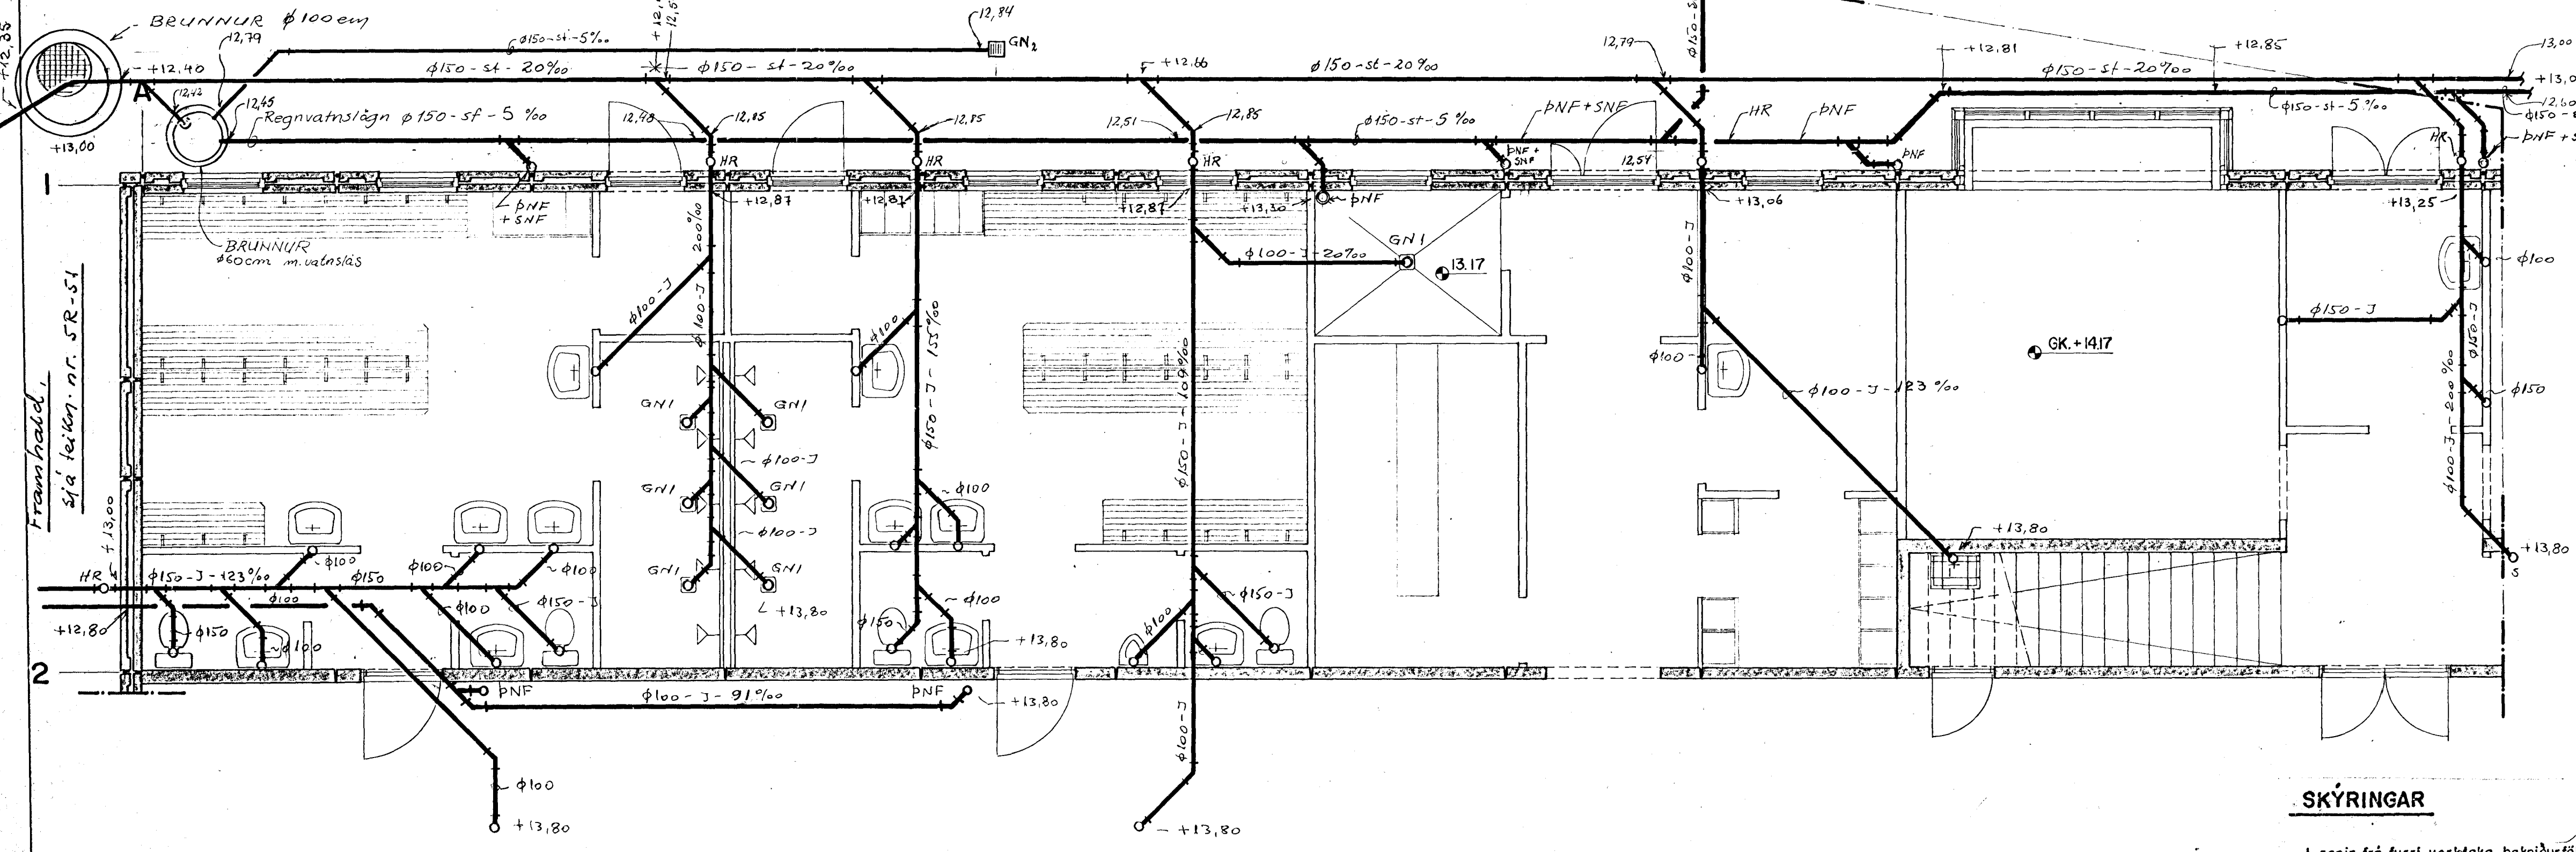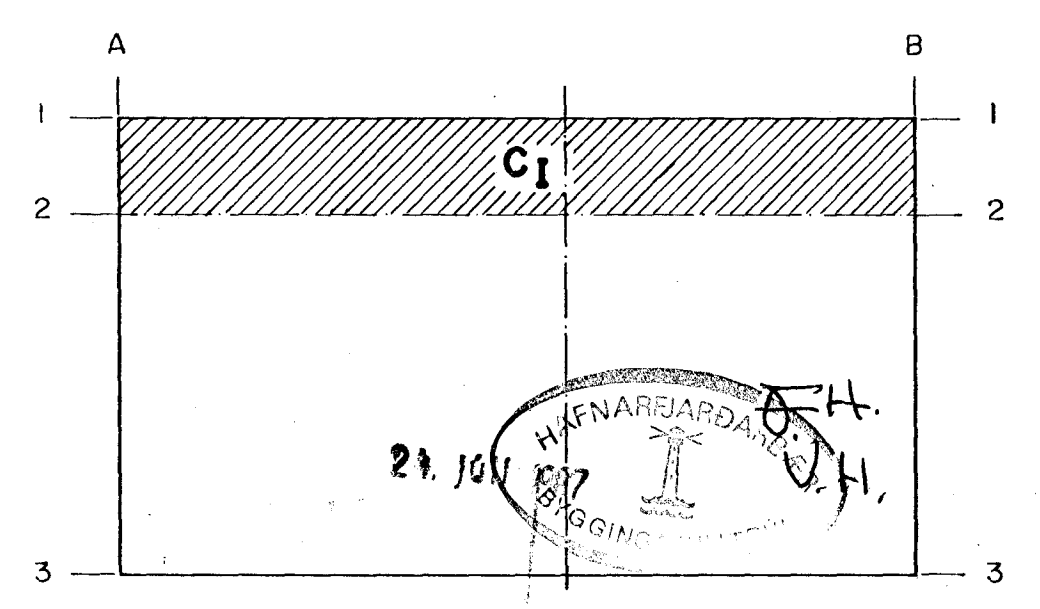

SKÝRINGAR

Lagnir frá fyrri verktaka, þakniðurföll og rennur tengdar.  
Verktaki tengir faski við stúfa í gólf.

Fj.	Heiti	Hf. nr.	Teikn. nr.	Efni	Ath.
12.8.88 A	Færsla á jarðvatnslögn				
25.9.88 B	Beythir kótar á lögnum				

<b>VERKFRÆÐISTOFA</b>		Máv.	Verkt. 4.83	Kfl.
<b>GUDMUNDAR &amp; KRISTJÁNS</b>		1:50	Teikn. 3	50.
Laufásvegi 12			Vitk.	
			Samp.	✓
<b>FÍSKVINNSLUSKÓLINN Í HAFNARÉ</b>		Verk nr.		
GRUNNMYND I. HÆÐAR - C <sub>1</sub>		TEIKNING NR.		
Holræsarlögn		5R-52B		
		Blá 39 af		