


**SKÝRINGAR**

Lagnir frá fyrri verkataka, þakniðurföll og rennur lengdar.  
Verktaki tengir tæki við stúta í gólfi.

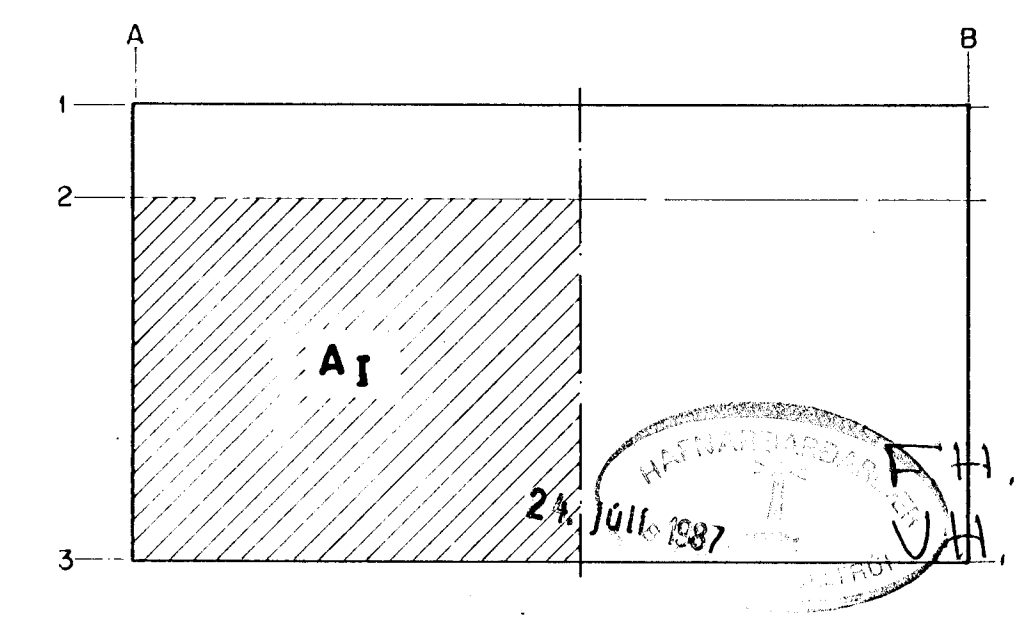

Fl.	Heiti	Hl. nr.	Teikn. nr.	Efni	Ath.
1	Daga.	Leidritting	Daga.	Leidritting	
2	12.8.88	Tengingar í rennur breytast úr <math>\phi 180\text{ mm}</math> í <math>\phi 100\text{ mm}</math>, fellt niður PN við dyr.			
<b>VERKFRÆÐISTOFA</b> <b>GUDMUNDAR &amp; KRISTJÁNS</b> Laufásvegi 12		Mkv.	Verkf. 1'83	K.F.L.	
<b>FISKVINNSLUSKÓLINN Í HAFNARF.</b> GRUNNMYND 1. HÆÐAR - A Holræsulagn.		I:50	Teikn. 50	Yfirk. 50	Samp. 200
		Verk nr.	TEIKNING NR.		
			<b>5R-53A</b>		
			Blad 40 af		