



Framhald, sjá teikn. nr. SR-52

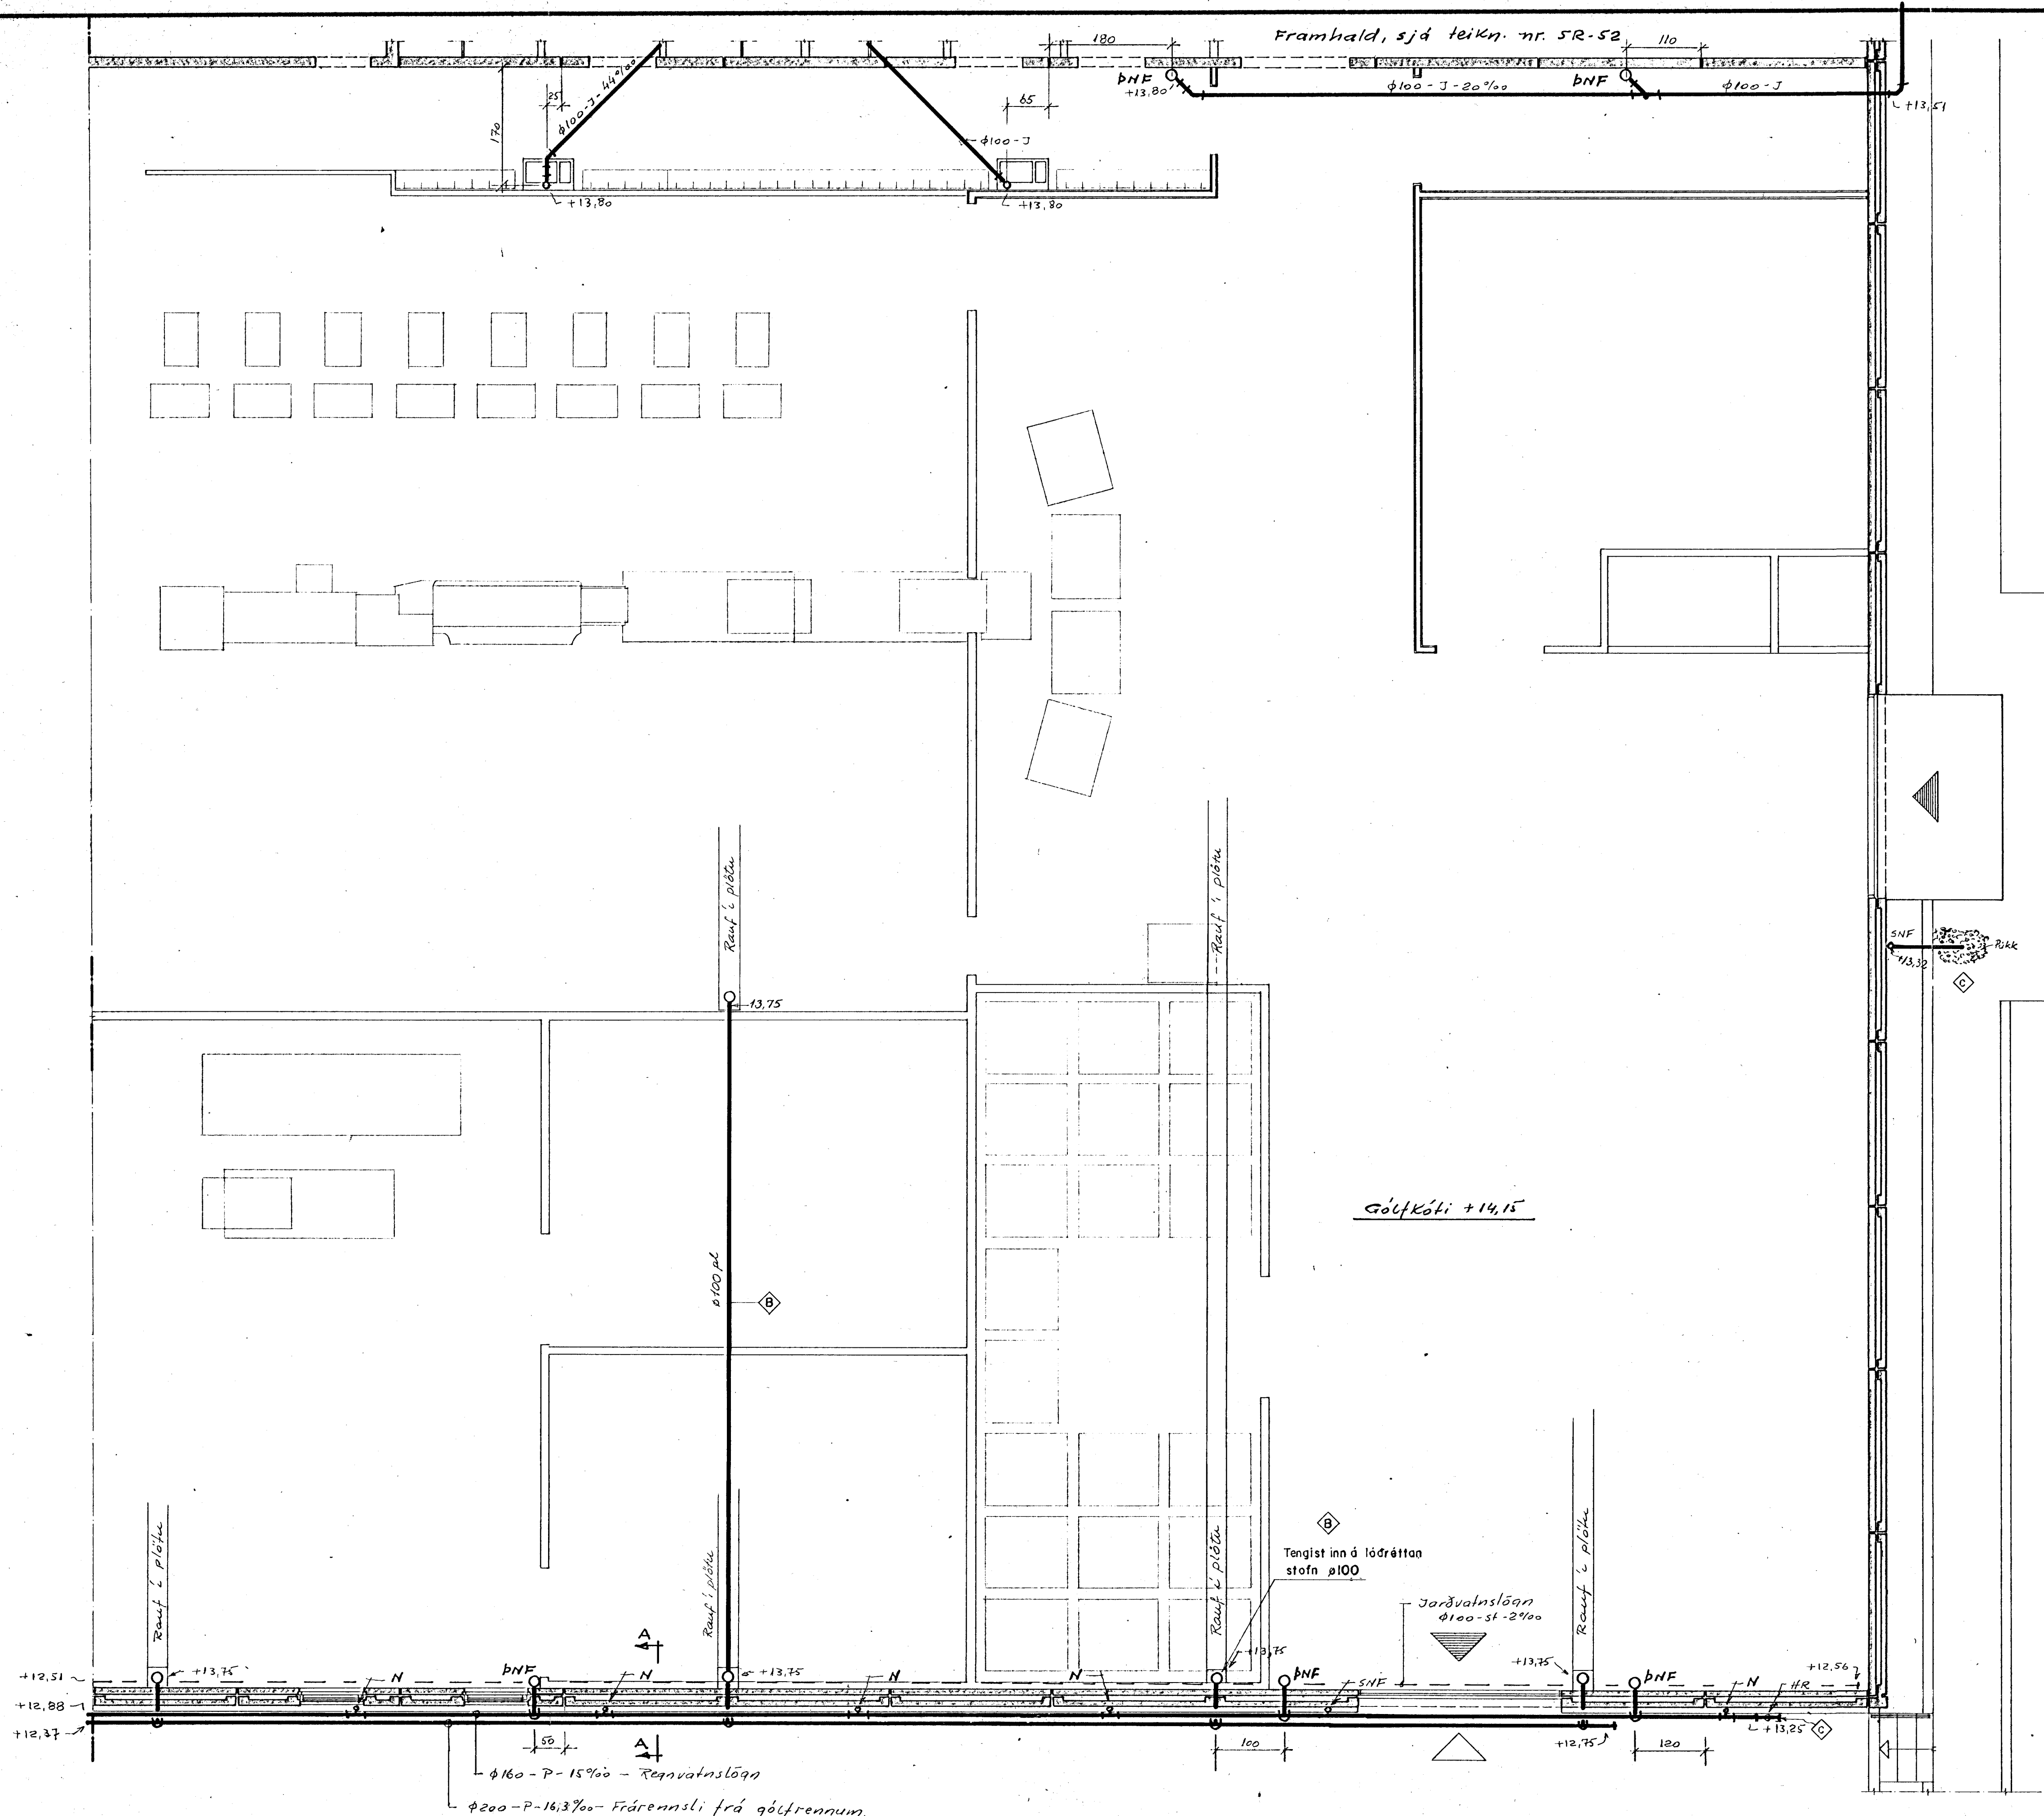

**SKÝRINGAR**  
 Lagnir frá fyrri verkstaka, þakniðurföll og rennur tengdar.  
 Verktaki tengir fæki við stúta í gólf.

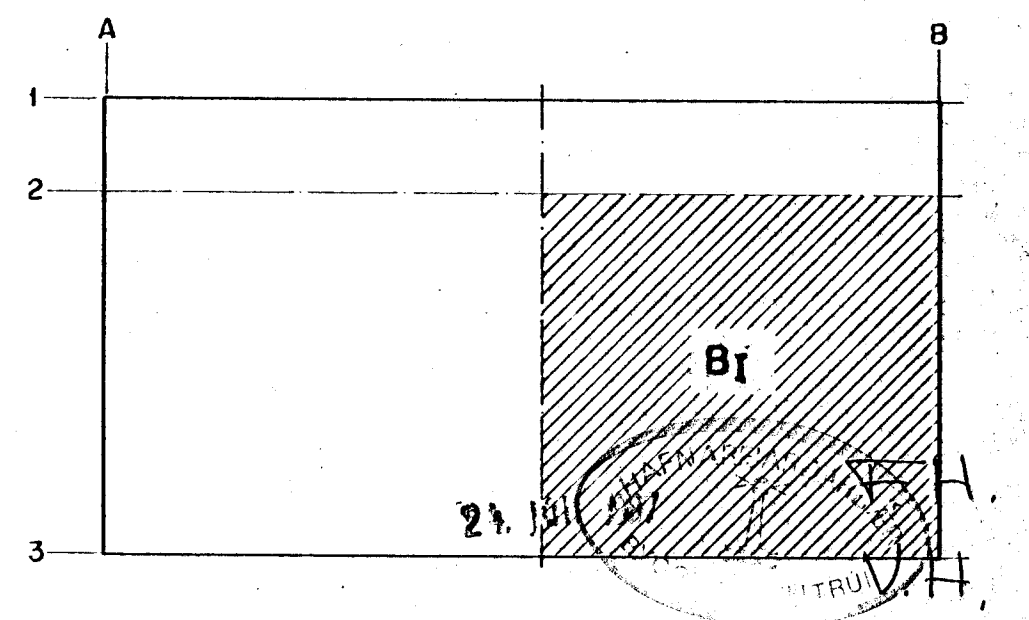

Fl.	Heiti	Hl.m.	Teikn.nr.	Eini	Ath.
Bræying	Daga.	Leiðrétting	Daga.	Leiðrétting	
	5.8.86	Vidbótar tenging í rennu	25.9.86	C SNF Lögð í þúkk/regnbögn	
	8.8.86	Breyting á tengingu í rennu, tengingar í rennu br. úr $\phi 100$ mm í $\phi 100$ mm		hæð utan við IR	
<b>VERKFRÆÐISTOFA</b>		<b>GUÐMUNDAR &amp; KRISTJÁNS</b>		Msk.	Verkfra. 83 KFL
Laufásveg 12		Sími 26022		1:50	Teikn. sg
<b>FISKVINNLSLUSKÓLINN Í HAFNARF.</b>		Verk nr. TEIKNING NR.		Samp.	JKF
GRUNNMYND I.H. EDGAR - B		5R -54C			
Holrásalögn		Blad 41			

Snið A-A, sjá teikn. nr. SR-55

- BNF - þakniðurföll
- SNF - svalaniðurföll
- HR - heimsistútur
- N - niðurföll úr stírennu í palli