


Samþykkt á fundi bygginga-  
nefndar þ. 6/5 1993

BYGGINGAFULLTRÚINN  
Í HAFNARFIRÐI

*Sigrúnjóna Þórhildis*

Úr Gildi

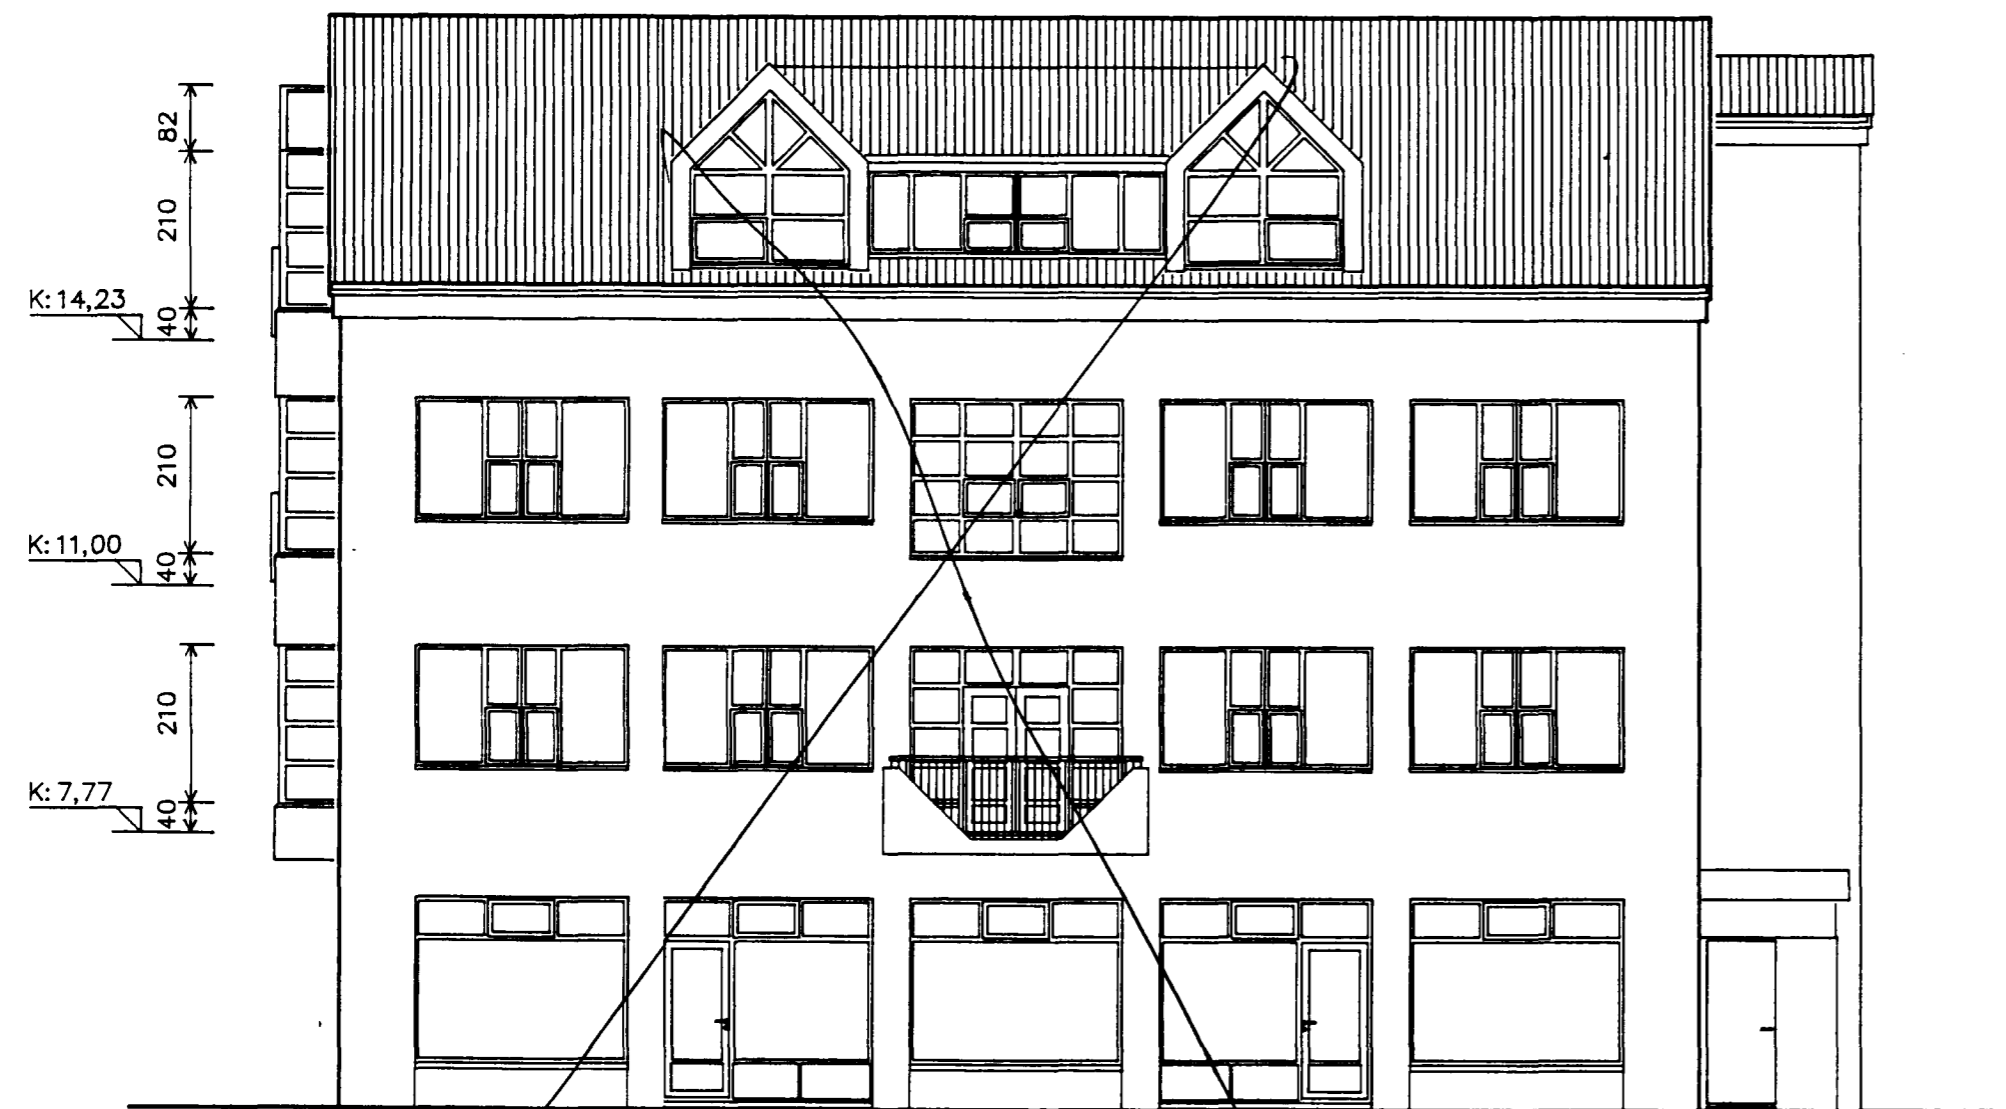

NORÐUR/AUSTUR *sjá samp. 6/192*



SUÐUR/AUSTUR

BREYTINGAR

26. APRÍL 1991

30. Apríl 1993 - gluggum bætt við á suðurcafl (4. hæð)

*sambærilev breytingunni seti mátt að mynd*  
*Jón Andri Árnason*  
*Dr. P. Þórðsson*

FJARDARGATA 11  
HAFNARFIRÐI

TEIKNISTOFA ERLINGS G. PEDERSEN

ARKITEKT F.A.I.

SUÐURLANDSBRAUT 4 - 108 REYKJAVÍK  
SÍMI: 680088

VERKHLUTI

ÚTLITSMYNDIR

NORÐUR/AUSTUR, SUÐUR/AUSTUR

MÁL

1:100

DAGS

07/12 1990

TEIKN.NR.

-006