ENDANLEGAR INNRÉTTINGAR HÁDAR SAMÞYKKI BYGGINGARFULLTRÚA, BRUNAMÁLAYFIRVALDA, HEILBRIGÐISEFTIRLITS OG VINNUEFTIRLITS RÍKISINS.

NR	FJÖLDI	BREYTINGAR	DAGS	SAMÞ
E		EIGNARHLUTA NÚMER LEIÐRÉTT	12.11.99	
D		FJÖRUM CLUGGUM BÆTT VIÐ Í NORÐUR BYGGINGU	29.09.99	
C		INNRÉTTINGAR LAGFÆRÐAR Í SUÐUR BYGGINGU	22.10.96	
B		INNRÉTTINGAR LAGFÆRÐAR Í NORÐUR BYGGINGU	15.07.96	
		TEIKNING LAGFÆRÐ, MÁLSETNINGU BÆTT INN, G.FL.	18.06.93	

MIÐBÆR HAFNARFJARÐAR

FJARÐARGATA 13–15

TEIKNISTOFA ERLINGS G PEDERSEN
ARKITEKT F.A.I.
STÓRHÖFÐI 17 – 112 REYKJAVÍK
SÍMI: 680088
egp@rtis.is
GRENSÁSVEGI 3 S: 5209950 / 8988014 F: 5209951

HEITI: GRUNNMYND 4. HÆÐ

MÁL: 1:100

HANNAÐ | TEIKNAÐ | YFIRFARIÐ | SAMÞ.

DAGS: 29/03 1993

TEIKNING NR.: ARK : 19–07 | BREYTING NR.: E
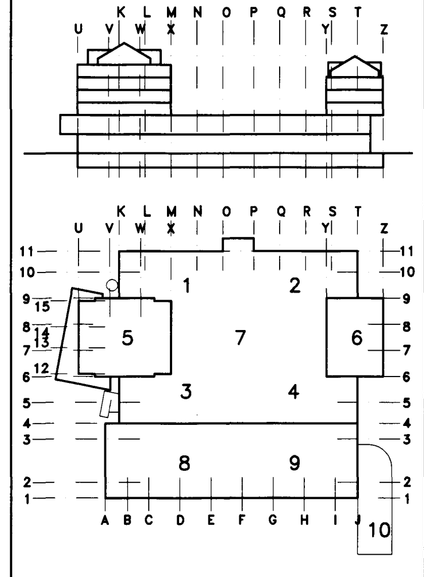
Brunamálastofnun ríkisins
YFIRFARIÐ
18 SEPT. 2000
Sbr. bréf dags. 18. sept. 2000
Baldur Friðriksson