ENDANLEGAR INNRÉTTINGAR HÁDAR SAMÞYKKI BYGGINGARNEFNDAR, BRUNAMÁLAYFIRVALDA, HEILBRIGDISEFTIRLITS OG VINNUEFTIRLITS RÍKISINS.

NR	FJÖLDI	BREYTINGAR	DAGS	SAMÞ
G		GLERSKÁLI, YFIRBYGGDAR SVALIR	15.03.00	
F		EIGNARHLUTA NÚMER LEIÐRÉTT	12.11.99	
E		INNRÉTTINGAR LAGFÆRDAR Í SUÐUR BYGGINGU	27.09.98	
		ÞAKGLUGGI ÞÉTT VÐ		
		INNRÉTTINGAR LAGFÆRDAR Í NORÐUR BYGGINGU	05.02.98	
		INNRÉTTINGAR LAGFÆRDAR Í NORÐUR BYGGINGU	20.01.95	
		SVÖLUM ÞÉTT VÐ, MÁLSETNING LAGFÆRÐ O.FL.	02.07.93	
		TEIKNING LAGFÆRÐ, MÁLSETNINGU ÞÉTT INN O.FL.	18.06.93	

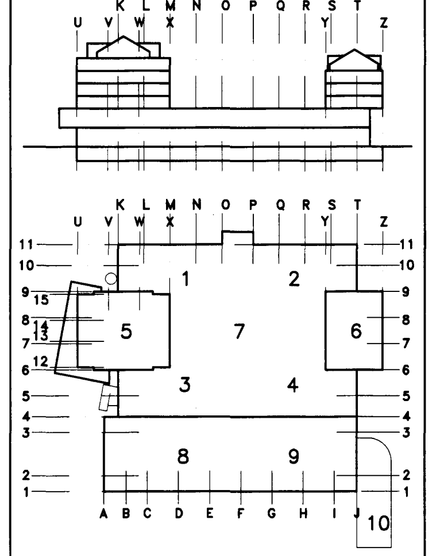

MIÐBÆR HAFNARFJARÐAR

FJARÐARGATA 13–15

TEIKNISTOFA ERLINGS G PEDERSEN
ARKITEKT F.A.I.
STÓRHÖFDI 17 – 112 REYKJAVÍK
SÍMI: 680088 egp@rts.is
GRENSÁSVEGI 3 S: 5209950 / 8988014 F: 5209951

HEITI: GRUNNMYND 6. HÆÐ

MÆLIKVARÐI: 1:100

HANNAÐ | TEIKNAÐ | YFIRFARIÐ | SAMÞ.

DAGS: 29/03 1993

TEIKNING NR.: ARK : 19–09 | BREYTING NR.: G

Brunamálastofnun ríkisins
YFIRFARIÐ
18 SEPT. 2000
Sbr. bréf 18. sept. 2000
Baldur Friðriksson