


**DEILI C FRÁGANGUR VIÐ GLUGGA OG PLÁSS FYRIR GLUGGATJALDABÚNAÐ - KVARÐI 1:1**  
 ÞETTA DEILI ER EINS YFIR ÖLLUM STÓFNUM, HVORT SEM ER Í BOGARISÍ EÐA AÐALRISINU.

LOFTIÐ (PLASTKLEDD EINANGRUN)  
 (takavörn á skemul)

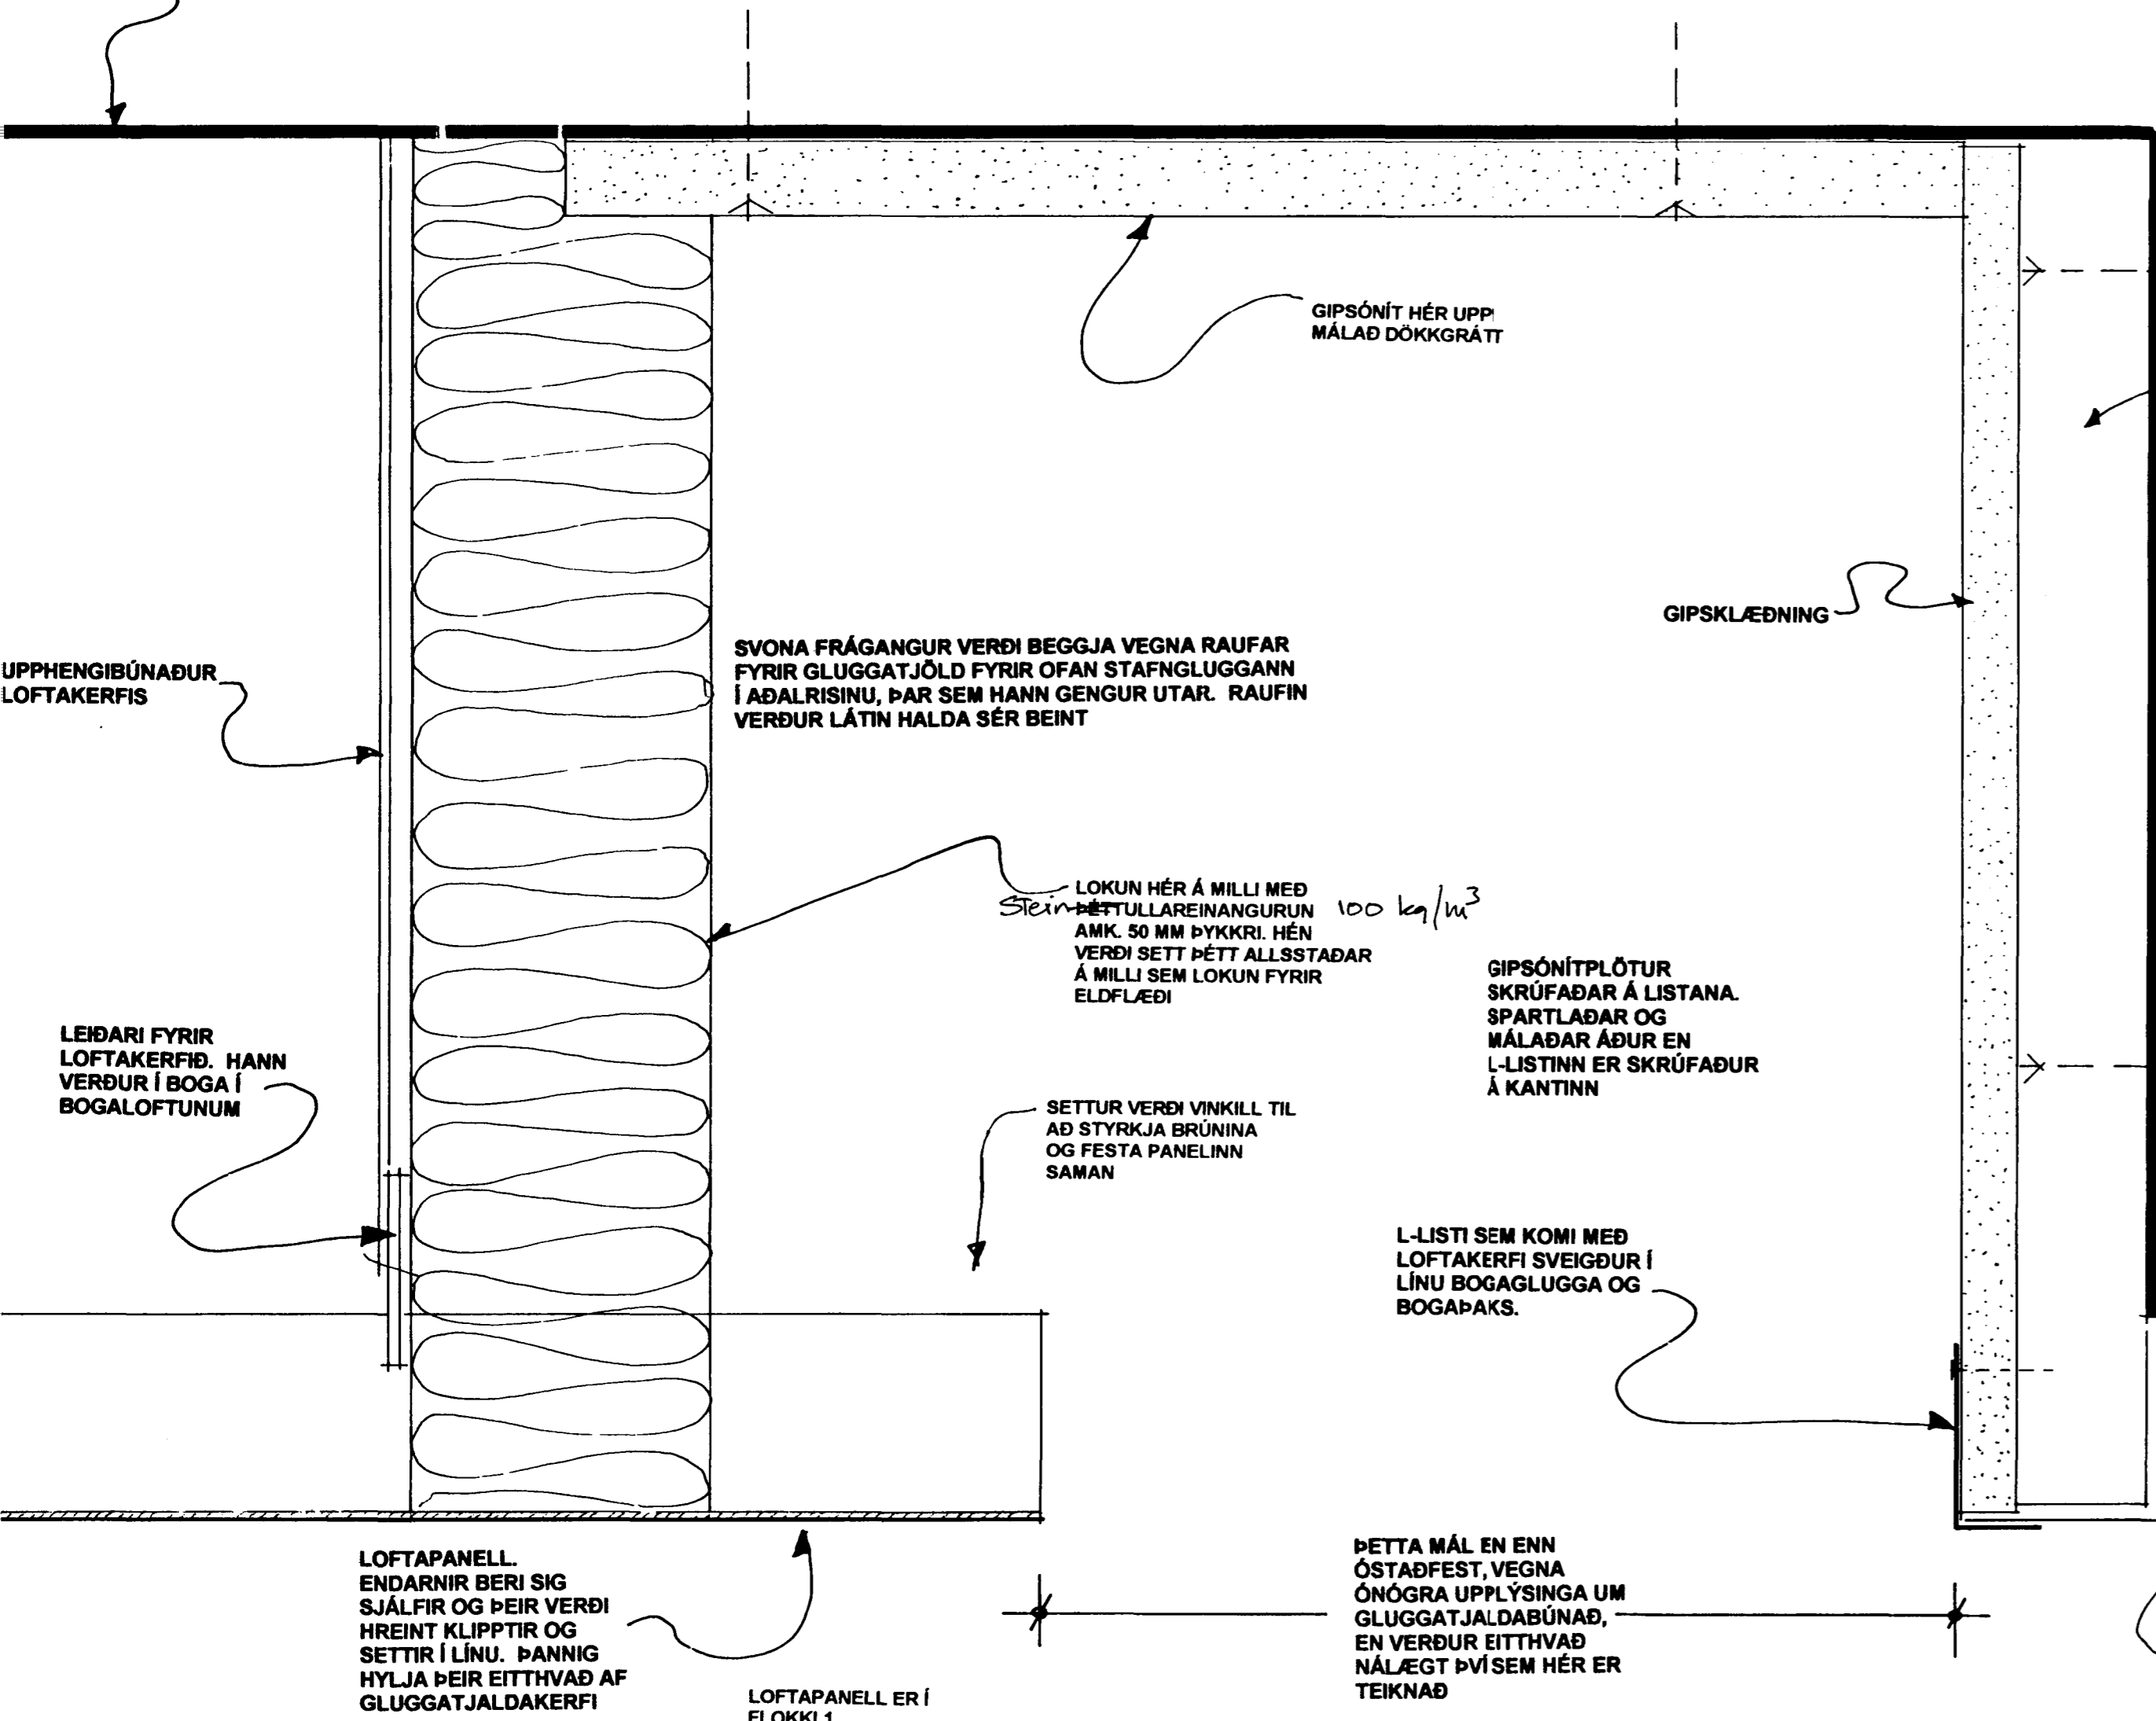

GIPSÓNIT HÉR UPP MÁLAÐ DÖKGRÁTT

SVONA FRÁGANGUR VERÐI BEGGA VEGNA RAUFAR FYRIR GLUGGATJÖLD FYRIR OFAN STAFNGLUGGAN Í AÐALRISINU, ÞAR SEM HANN GENGUR UTAR. RAUFIN VERÐUR LÁTIN HALDA SÉR BEINT

LOKUN HÉR Á MILLI MED STEINÞEFTULLAREINANGURUN AMK 50 MM ÞYKKRI. HEN VERÐI SETT ÞÉTT ALLSSTADAR Á MILLI SEM LOKUN FYRIR ELDFLEÐI

GIPSÓNITPLÖTUR SKRÚFADAR Á LISTANA. SPARTLADAR OG MÁLADAR ÁÐUR EN L-LISTINN ER SKRÚFADUR Á KANTINN


L-LISTI SEM KOMI MED LOFTAKERFI SVEIGÐUR Í LÍNU BOGAGLUGGA OG BOGAPAKS.

ÞETTA MÁL EN ENN ÓSTADFEST, VEGNA ÖNÓGRA UPPLÝSINGA UM GLUGGATJALDABÚNAÐ, EN VERÐUR EITTHVAÐ NÁLÆGT ÞVÍSEM HÉR ER TEIKNAD

LOFTAPANELL ER Í FLOKKI 1

LOFTAPANELL. ENDARNIR BERI SIG SJÁLFR OG ÞEIR VERÐI HREINT KLIPPTIR OG SETTIR Í LÍNU. ÞANNIG HYLJA ÞEIR EITTHVAÐ AF GLUGGATJALDAKERFI

GIPSKLÆDNING

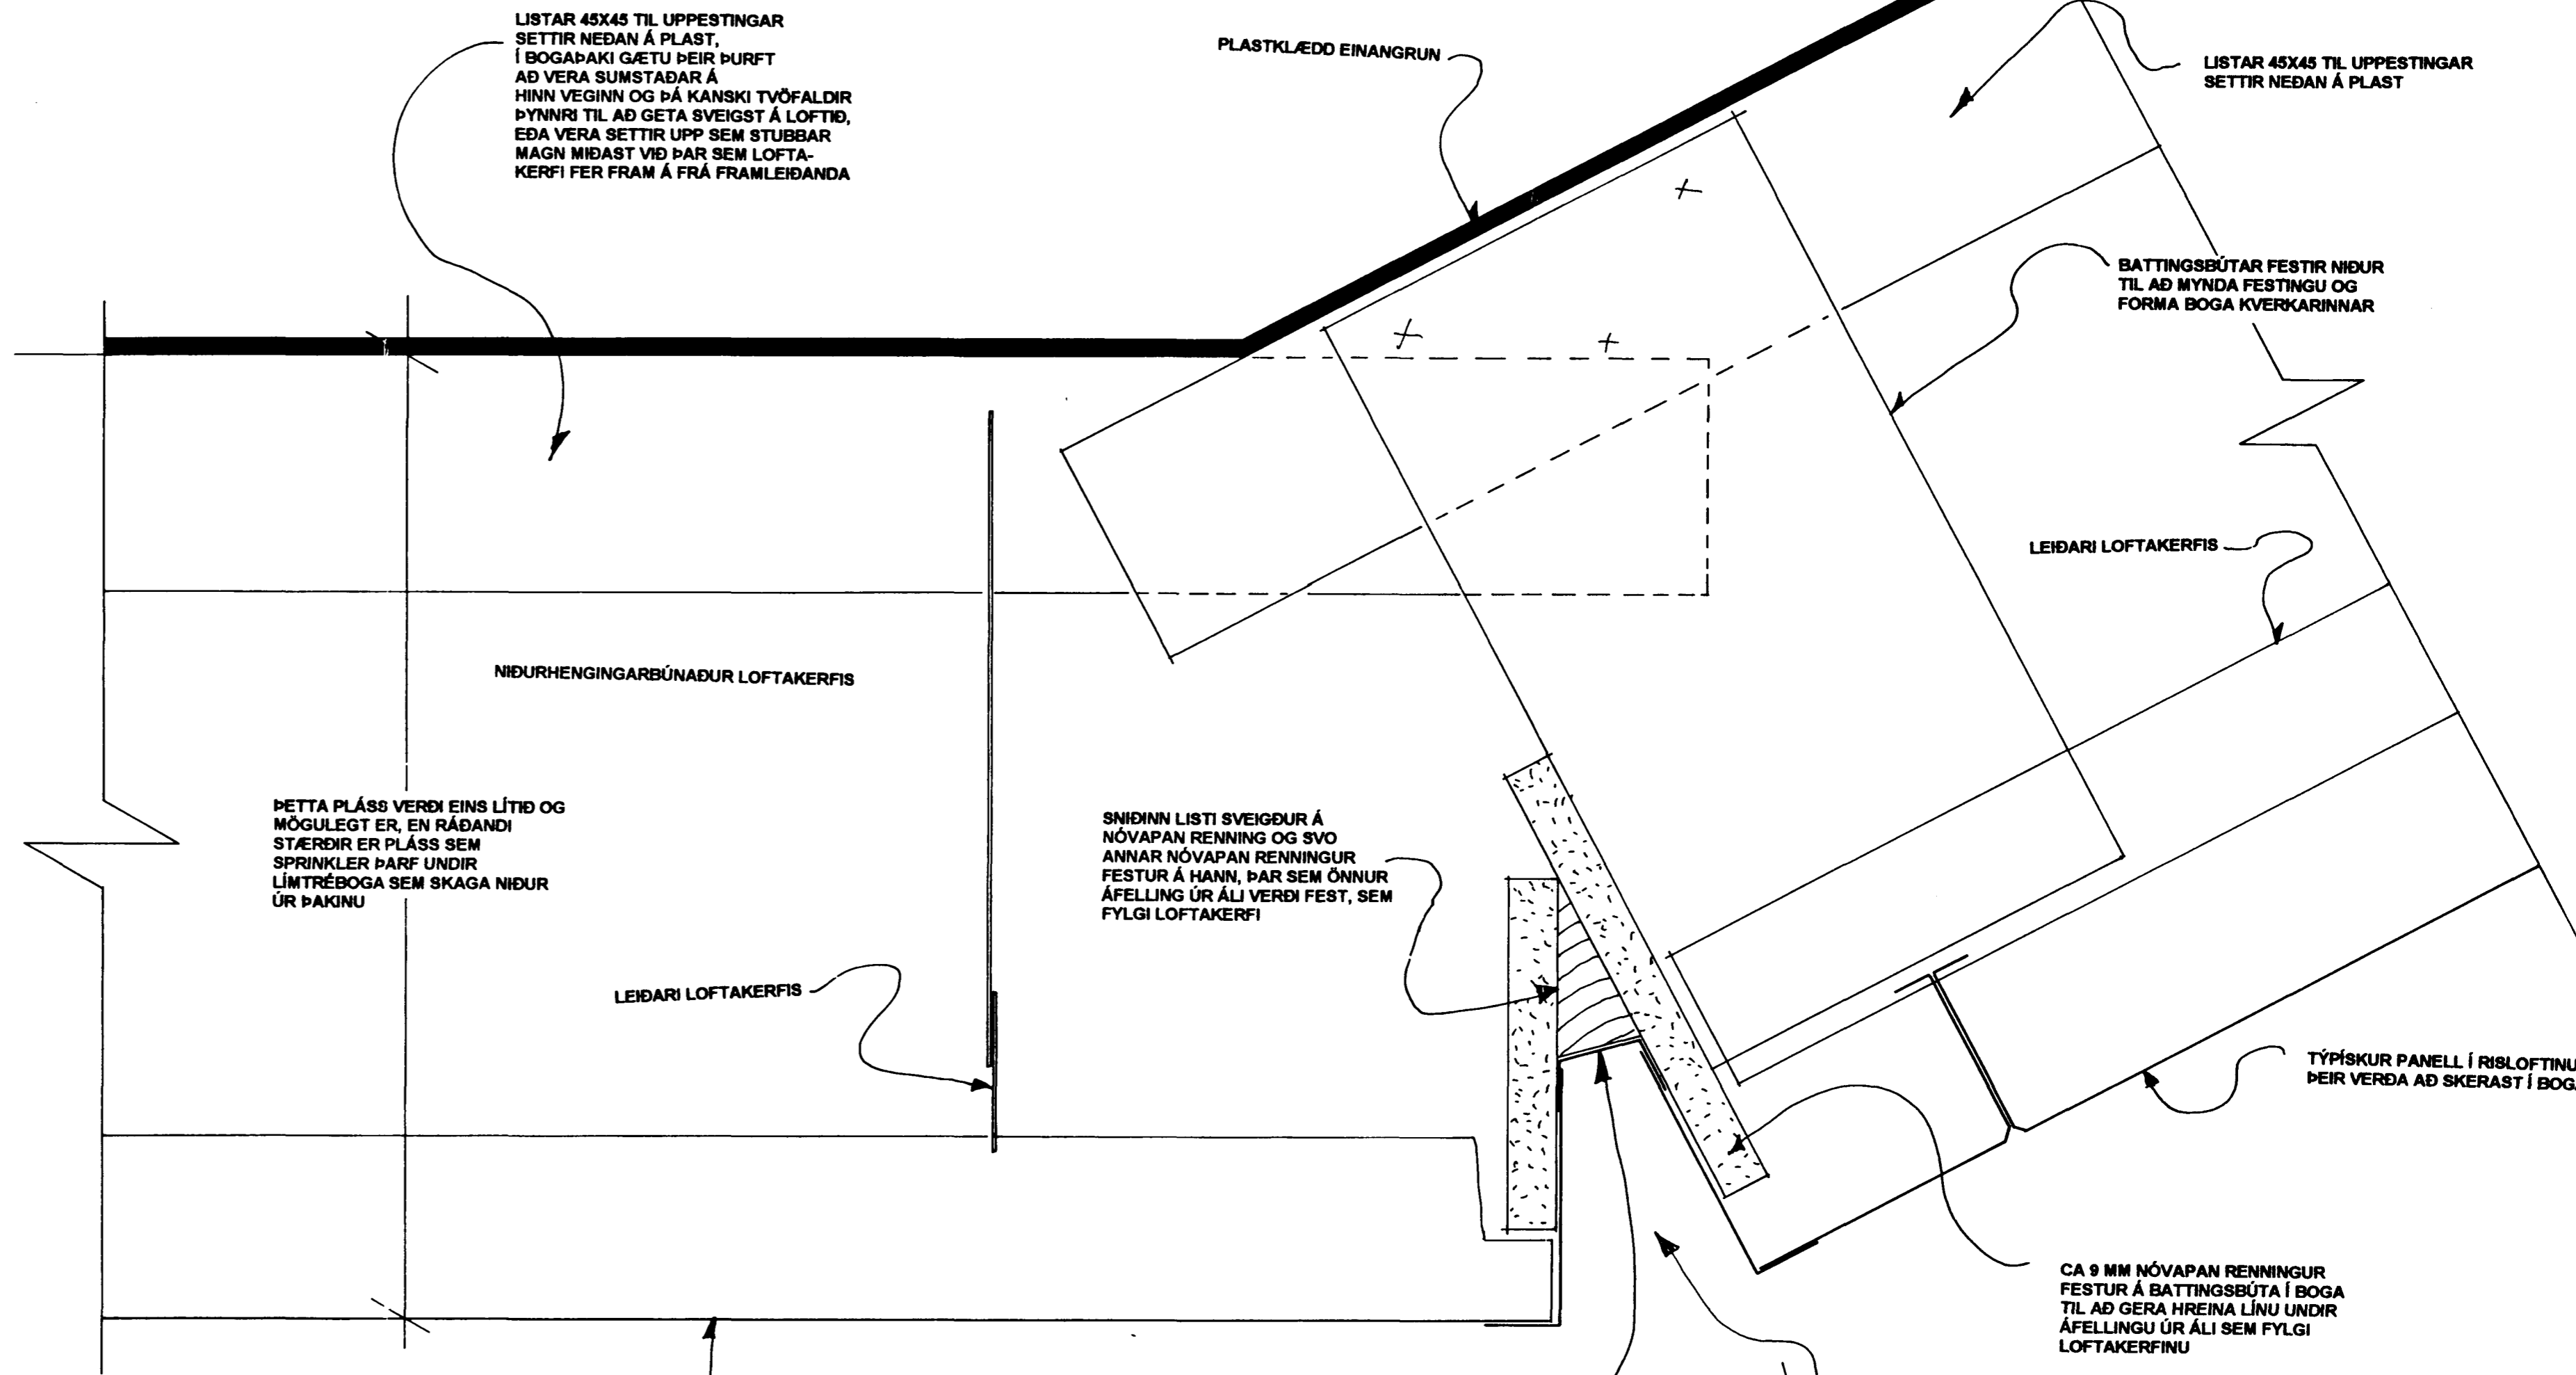

LISTAR 45X45 TIL UPPESTINGAR SETTIR NEDAN Á PLAST, Í BOGAPAKI GÆTU ÞEIR ÞURFT AD VERA SUMSTADAR Á HINNI VEGINI OG ÞÁ KANSKI TVÖFALDIR ÞYNNRI TIL AD GETA SVEIGST Á LOFTIÐ, EÐA VERA SETTIR UPP SEM STUBBAR MAGN MIÐAST VIÐ ÞAR SEM LOFTAKERFI FER FRAM Á FRÁFRAMLEIÐANDA

PLASTKLEDD EINANGRUN

LISTAR 45X45 TIL UPPESTINGAR SETTIR NEDAN Á PLAST

BATTINGSBÓTAR FESTIR NIÐUR TIL AD MYNDA FESTINGU OG FORMA BOGA KVERKARINNAR

LEIDARI LOFTAKERFIS

NIÐURHENGINGARBÚNAÐUR LOFTAKERFIS

ÞETTA PLÁSS VERÐI EINS LÍTIÐ OG MÖGULEGT ER, EN RÁÐANDI STÆRÐIR ER PLÁSS SEM SPRINKLER ÞARF UNDIR LÍMTREBOGA SEM SKAGA NIÐUR ÚR PAKINU

SNIDINN LISTI SVEIGÐUR Á NÓVAPAN RENNING OG SVO ANNAR NÓVAPAN RENNINGUR FESTUR Á HANN, ÞAR SEM ÖNNUR ÁFELLING ÚR ALI VERÐI FEST, SEM FYLGI LOFTAKERFI

LEIDARI LOFTAKERFIS

TÝPSKUR PANELL Í RISLOFTINU. ÞEIR VERÐA AD SKERAST Í BOGA

CA 9 MM NÓVAPAN RENNINGUR FESTUR Á BATTINGSBÓTA Í BOGA TIL AD GERA HREINA LÍNU UNDIR ÁFELLINGU ÚR ALI SEM FYLGI LOFTAKERFINU

FIBEROPTISKUR ÞRÁÐUR VERÐUR SKRÚFADUR HÉR UPP Í KVERKINA

ÁLRENNINGUR Í BOTNI SKARÐSINS MILLI ÁFELLINGA-LISTA

ÞESSI KVERK VERÐI CA 4 CM BREIÐ OG GETI TEIÐ MÖGULEGAR MISFELLUR MILLI LOFTANA

TÝPSKUR PANELL Í LOFTAKERFI Í BOGA LOFTINU. ÞEIR VERÐI ALLIR 100 MM BREIÐIR

LISTABÚTAR CA 22X22 SETTIR SEM UNDIRBYGGING OG AFRÉTTING FYRIR OFAN ALLA GLUGGANA

ÞETTA MÆLIST AD ÖLLU JÖFNU 20 CM YFIR BOGAGLUGGUM OG 40 SM YFIR STAFNGLUGGUM

TVÖFALDUR L-LISTI FYLGI MED LOFTAKERFI SVEIGÐUR Í BOGA ÞAR SEM BOGAGLUGGAR ERU, EN BEINN Í STAFNGLUGGA

GLUGGAKARMUR AD OFAN ÞEIR ERU ÚR ALI, GRÁLITADIR

**DEILI B KVERK MILLI BOGAPAKS OG RISPAKS KVARÐI 1:1**

SLÉTT, ÓGATAD AL ÚR SAMA EFTI OG LOFTAKERFI, OG FYLGI MED LOFTAKERFI

GLER

Prófanáttastofnun Ríkisins SAMÞYKKT  
 DEC 1998  
 Haldur Óstason  
**TURNIÐN** 26  
 HALLDÓR GÍSLASON  
 ARKITEKT FÁI  
 S5687077/890389  
 RUT KÁRADÓTTIR  
 INNANHÚSARKITEKT FHI  
 S5513191/F5527661  
 DEILITEIKNIG AF LOFTAKERFI  
 KVARÐI 1:1 DAGS: APRÍL 1998 BREYTT 205 '98