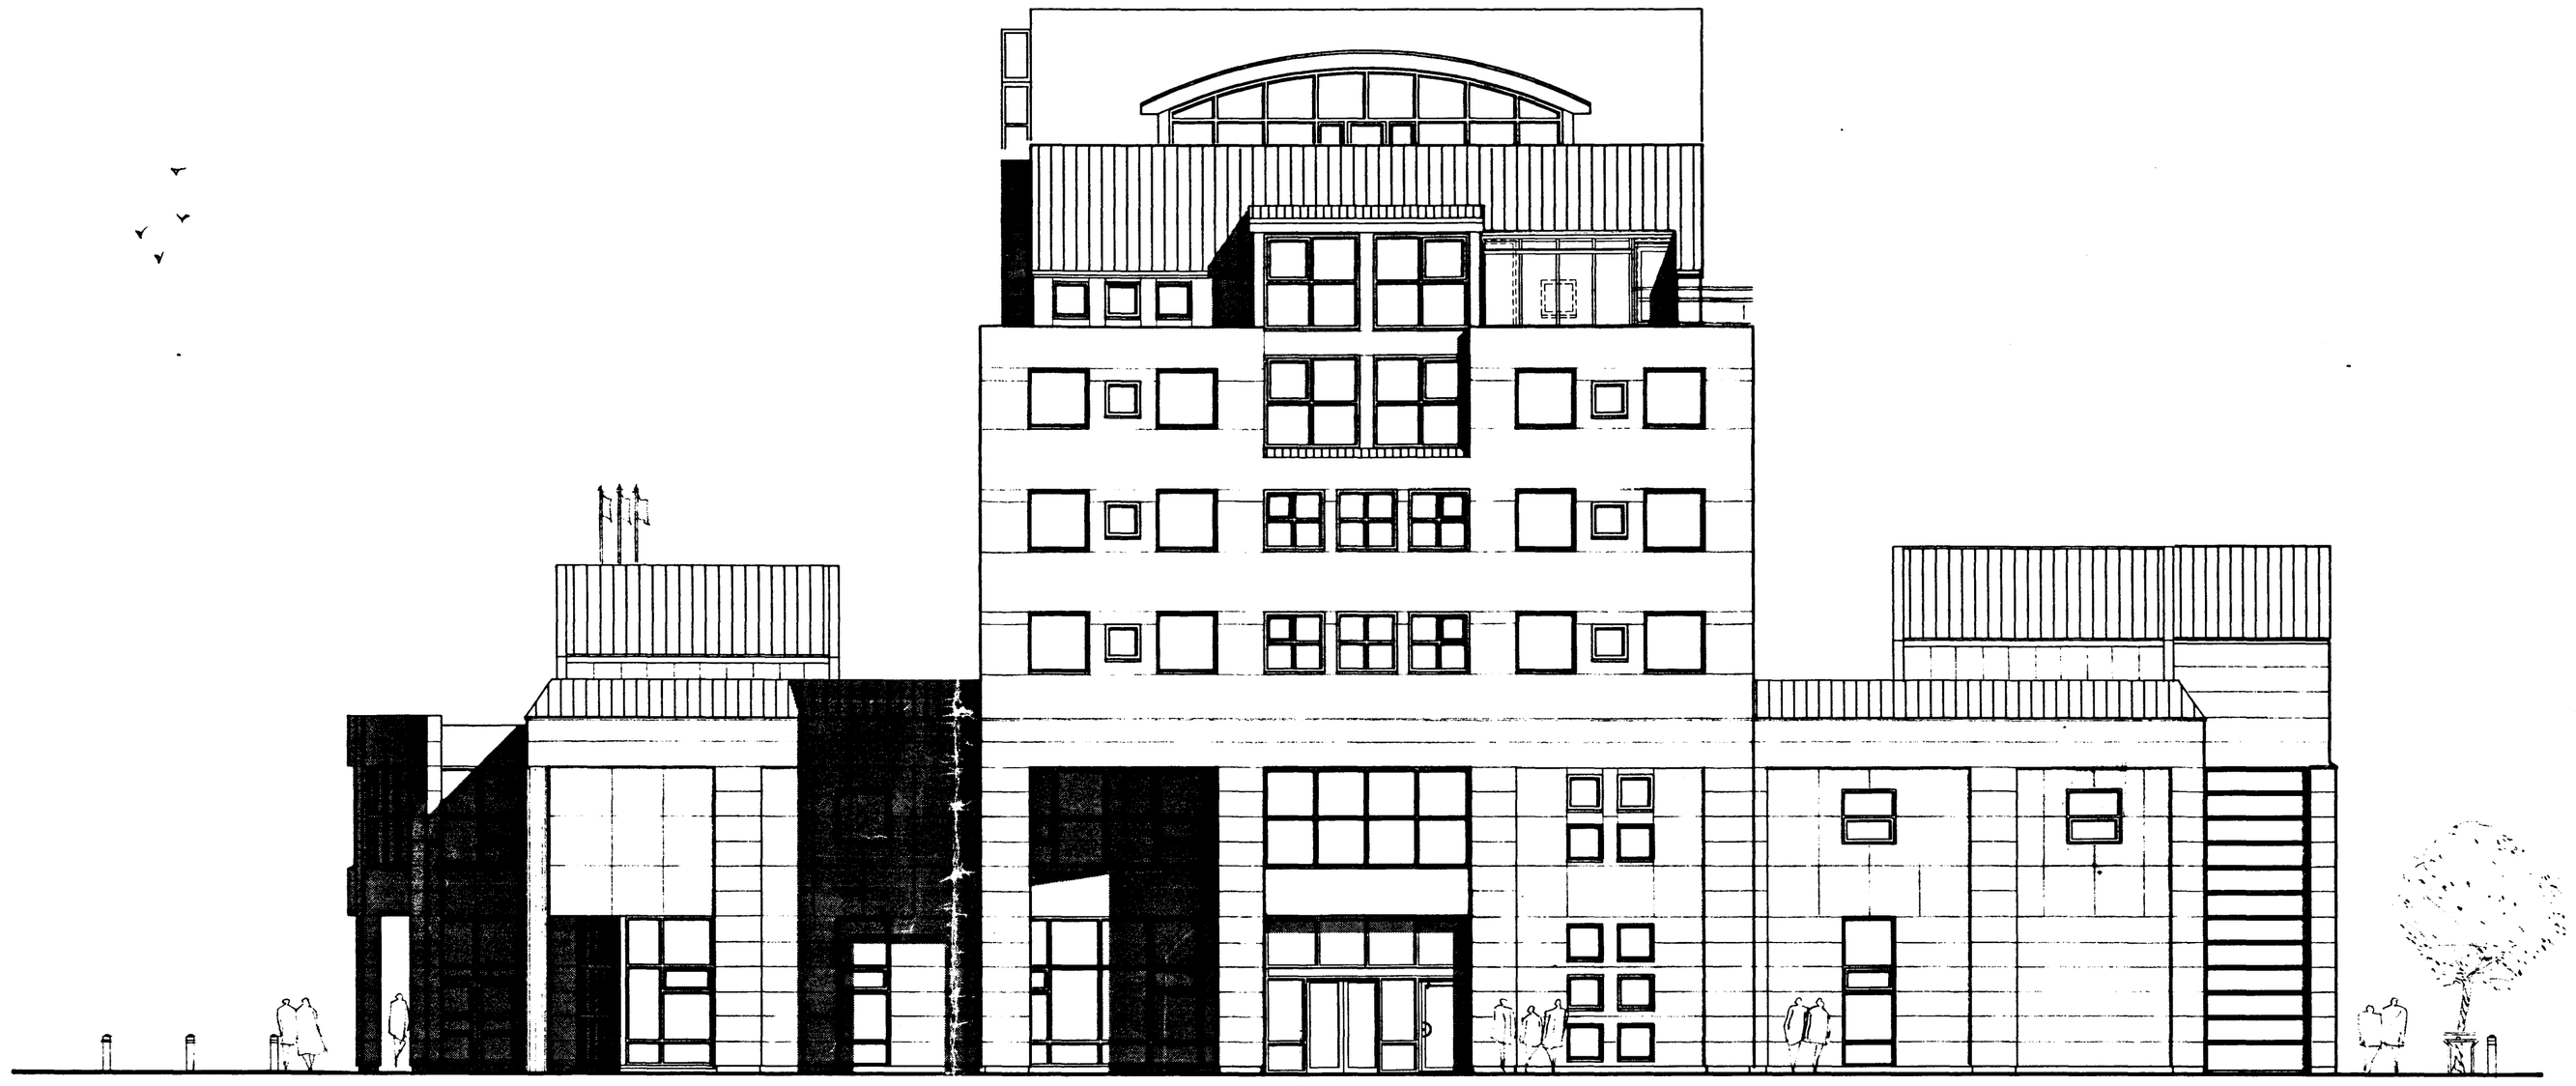

SUÐURHLIÐ

AUSTURHLIÐ

Samþykkt þann
09 FEB 2001
Byggingarfulltrúinn í Hafnarfirði
f.h. Kristján Þorarinsson

NR	FJÖLDI	BREYTINGAR	DAGS	SAMÞ
I		GIRÐING VI/ SORPGÁMS	08.02.01	
H		GLERSKÁLI, YFIRBYGGÐAR SVALIR	13.03.00	
G		GLUGGA BÆTT VIÐ Á SUÐURHLIÐ	01.11.99	
F		CSM-LOFTNET BÆTT VIÐ	02.06.98	
E		SUÐUR ANDDYRI BREYTT	17.01.97	
D		GLUGGA BÆTT VIÐ	31.10.95	
		ENDURTEIKNAÐ	04.05.94	
			23.07.93	
			29.04.93	

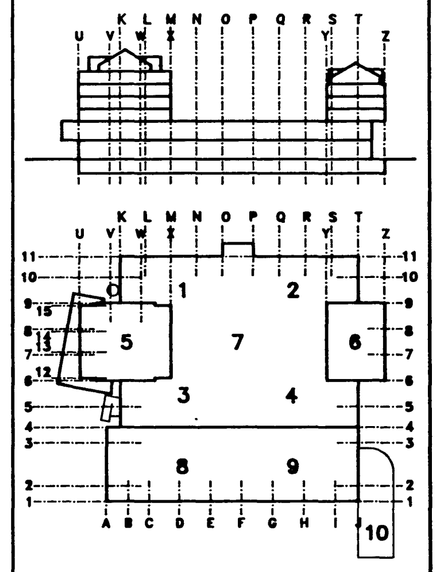

MIÐBÆR HAFNARFJARÐAR

FJARÐARGATA 13–15

TEIKNISTOFA ERLINGS G PEDERSEN
ARKITEKT F.A.I.
STÓRHÖFÐI 17 – 112 REYKJAVÍK
SÍMI: 680088

ÚTLITSMYNDIR
SUÐURHLIÐ
AUSTURHLIÐ

MÆLIKVARÐI: 1:100

DAGS: 29/03 1993

TEIKNING NR.: ARK : 19–13 | BREYTING NR.: 1