


Byggingarfulltrúi  
sambýkkir erindi.  
8. JAN. 2005

- 1. WATNSGJUNARKERFI**  
**2. LOFTSKIPTI**  
 VEIÐENT 0TSGO VÍÐ GÓLF.  
 3 m<sup>2</sup>/m<sup>2</sup> h, SÁMKV. REGLUGERÐ  
**3. REYKRKSIÐING**  
 SVALFSÖG UM REYKRKSIÐ VÍÐ LOFT.  
 FLATARMÁL REYKRKSIÐA CA 0,12%  
 AF GÓLFLEIÐI BLÁGEYMSLU
- ENDANLEG GÖFFERSLA Í SAMRÁÐI  
 VÍÐ BRUNNAFLAÝFRVÖLD

J	BLASTOÐ FÖR HEILSUGÆSLU	11.12.04
I	COMANULON NÁMUR LÖBRET	08.01.01
NR FJÓLH	BRETTINGAR	DASS SAMP

SJÁ TEIKN. NR 89-01

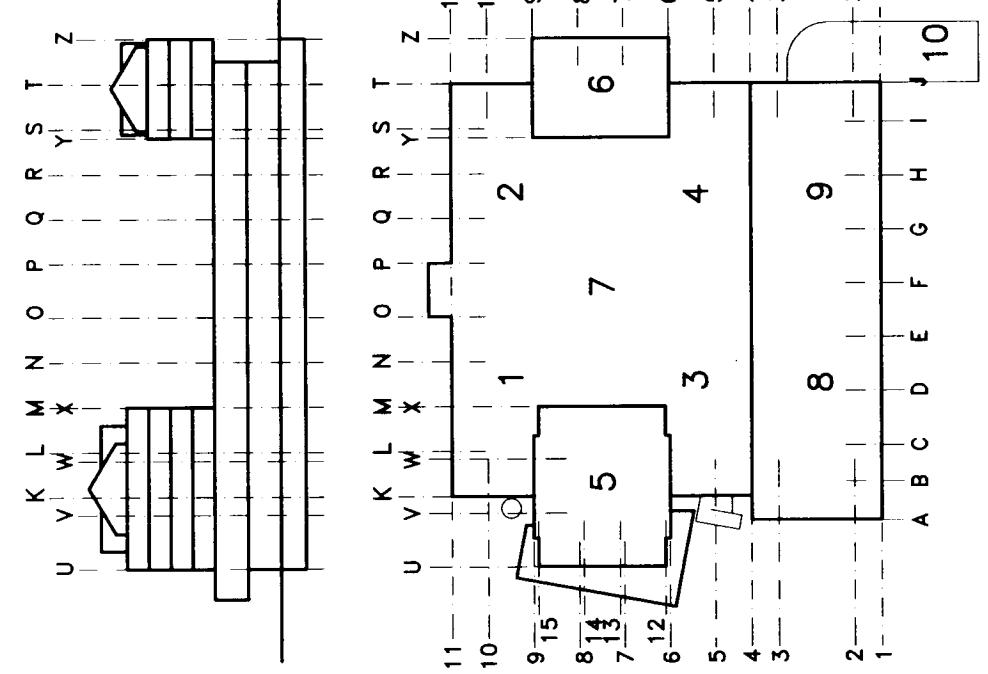

**MIDBÆR**  
**HAFNARFJARDAR**  
**FJARDARGATA 13-15**

**erum arkitektar**  
 byggingar skipuleggjandi  
 arkitektar í hl.  
 100 HAFNARVAGA  
 101 HAFNARVAGA  
GRUNNMYND  
 INNRI KUJALLARI  
 (SÍJA EINNIG TEIKN. NR 89-01)

MAK 1:100  
 MANNAD 1:100  
 DASS 25/02 1993  
 TEGNING NR  
**ARK : 19-02**  
 BRETTING NR  
**J**

