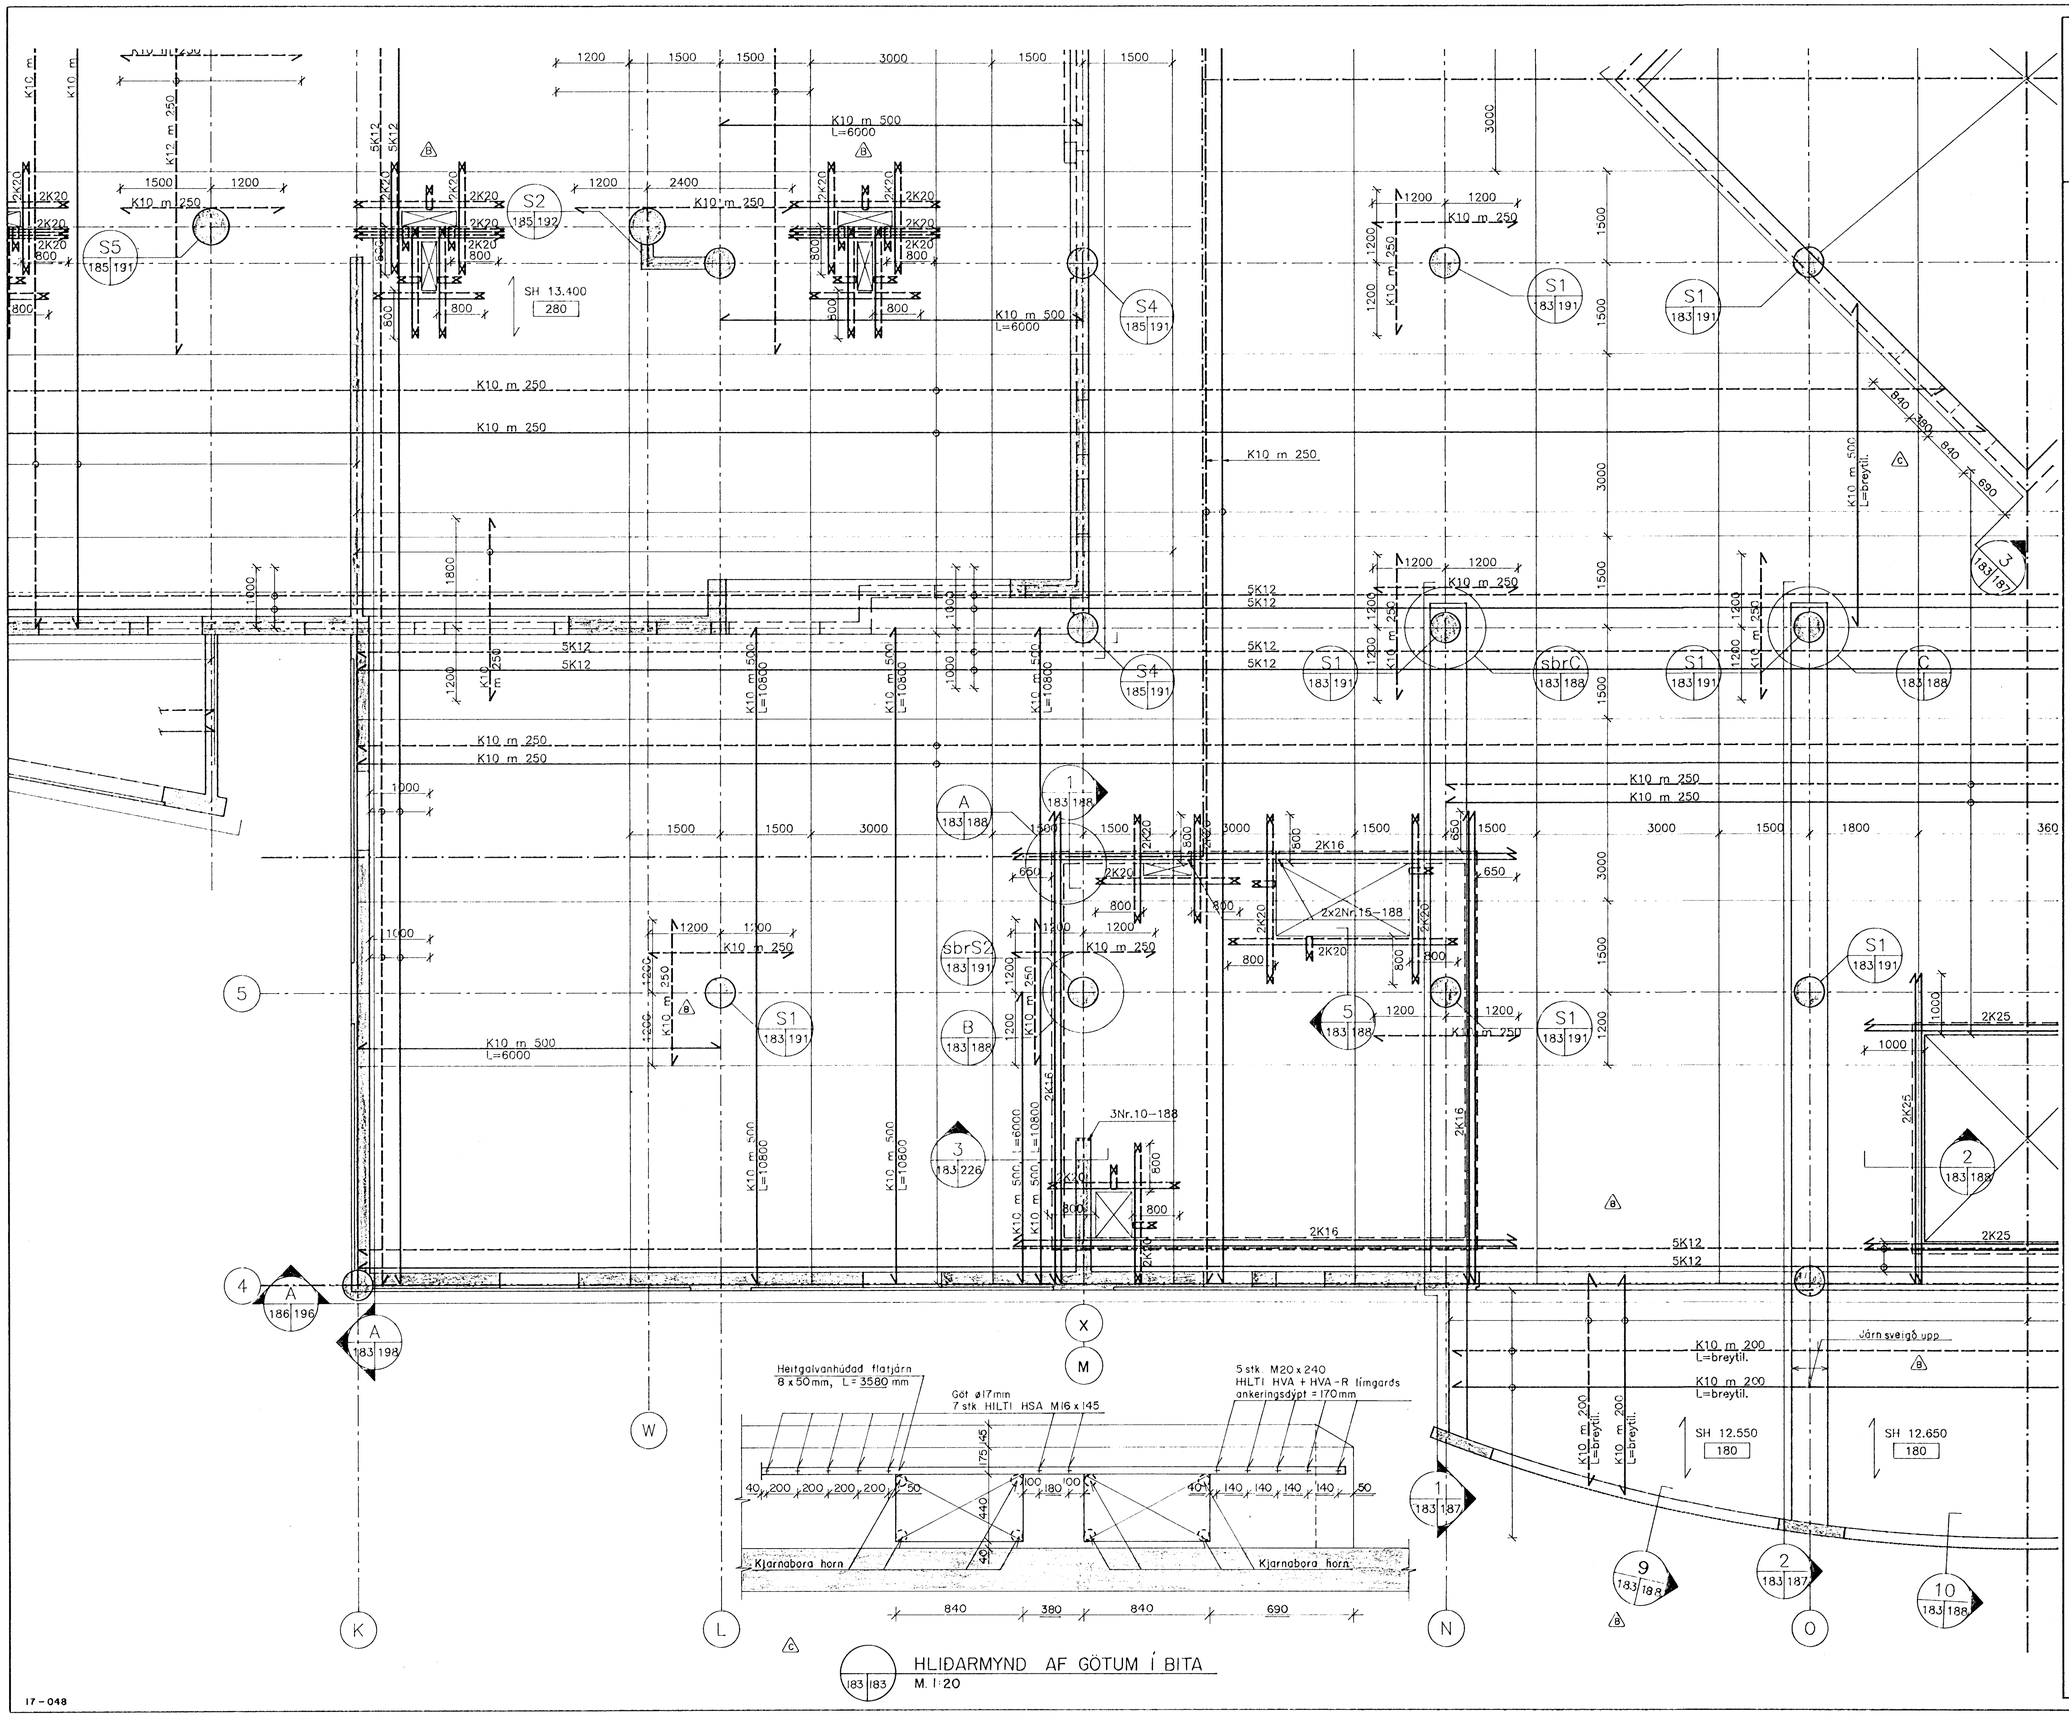

SKÝRINGAR:

ÓSKILGREIND JÁRN ERU INNAN HAFBILS EÐA SÚLUBILS.

GRUNNBENDING NEÐRI BRÚNAR PLÖTU ER K10 M 250 Í BÁÐAR ÁTTIR.

GRUNNBENDING EFRI BRÚNAR PLÖTU ER K10 M 250 Í BÁÐAR ÁTTIR.

STYRKING PLÖTU YFIR SÚLUM SJÁ SÉRMYNDIR B-133 OG C-133.

GÖT Í PLÖTU OG VEGGI SJÁ GATAPLAN, TEIKN. GAT:19-52.

VIÐBÓTARJÁRNBENDING VIÐ OP Í PLÖTU OG VEGGI SJÁ ALMENNAR SKÝRINGAR Á TEIKN. 101 OG ALMENN DEILI Á TEIKN. 102.

NR	FJÖLDI	BREYTINGAR	DAGS	SAMÞ
C	2	Göt í bita	22.05.97	
B	4	Járnum og smíðm breytt	23.02.94	
A	2	Götum bætt inn	02.11.93	

MIÐBÆR HAFNARFJARÐAR

FJARÐARGATA 13-15

ALMENNA VERKFRÆÐISTOFAN HF
FELLSMÚLA 26 - 108 REYKJAVÍK
SÍMI (91) 678100 FAX (91) 680284

HEITI

BURÐARVIRKI
3. HÆÐ. HLUTI 3
ÞAKPLATA. GRUNNMYND

MÁL	HANNAÐ	TEIKNAÐ	YFIRFARIÐ	SAMÞ.
1:50	Ó.A	S.J		

DAGS 01/09 1993

TEIKNING NR.	BREYTING NR.
1032-B-183	C