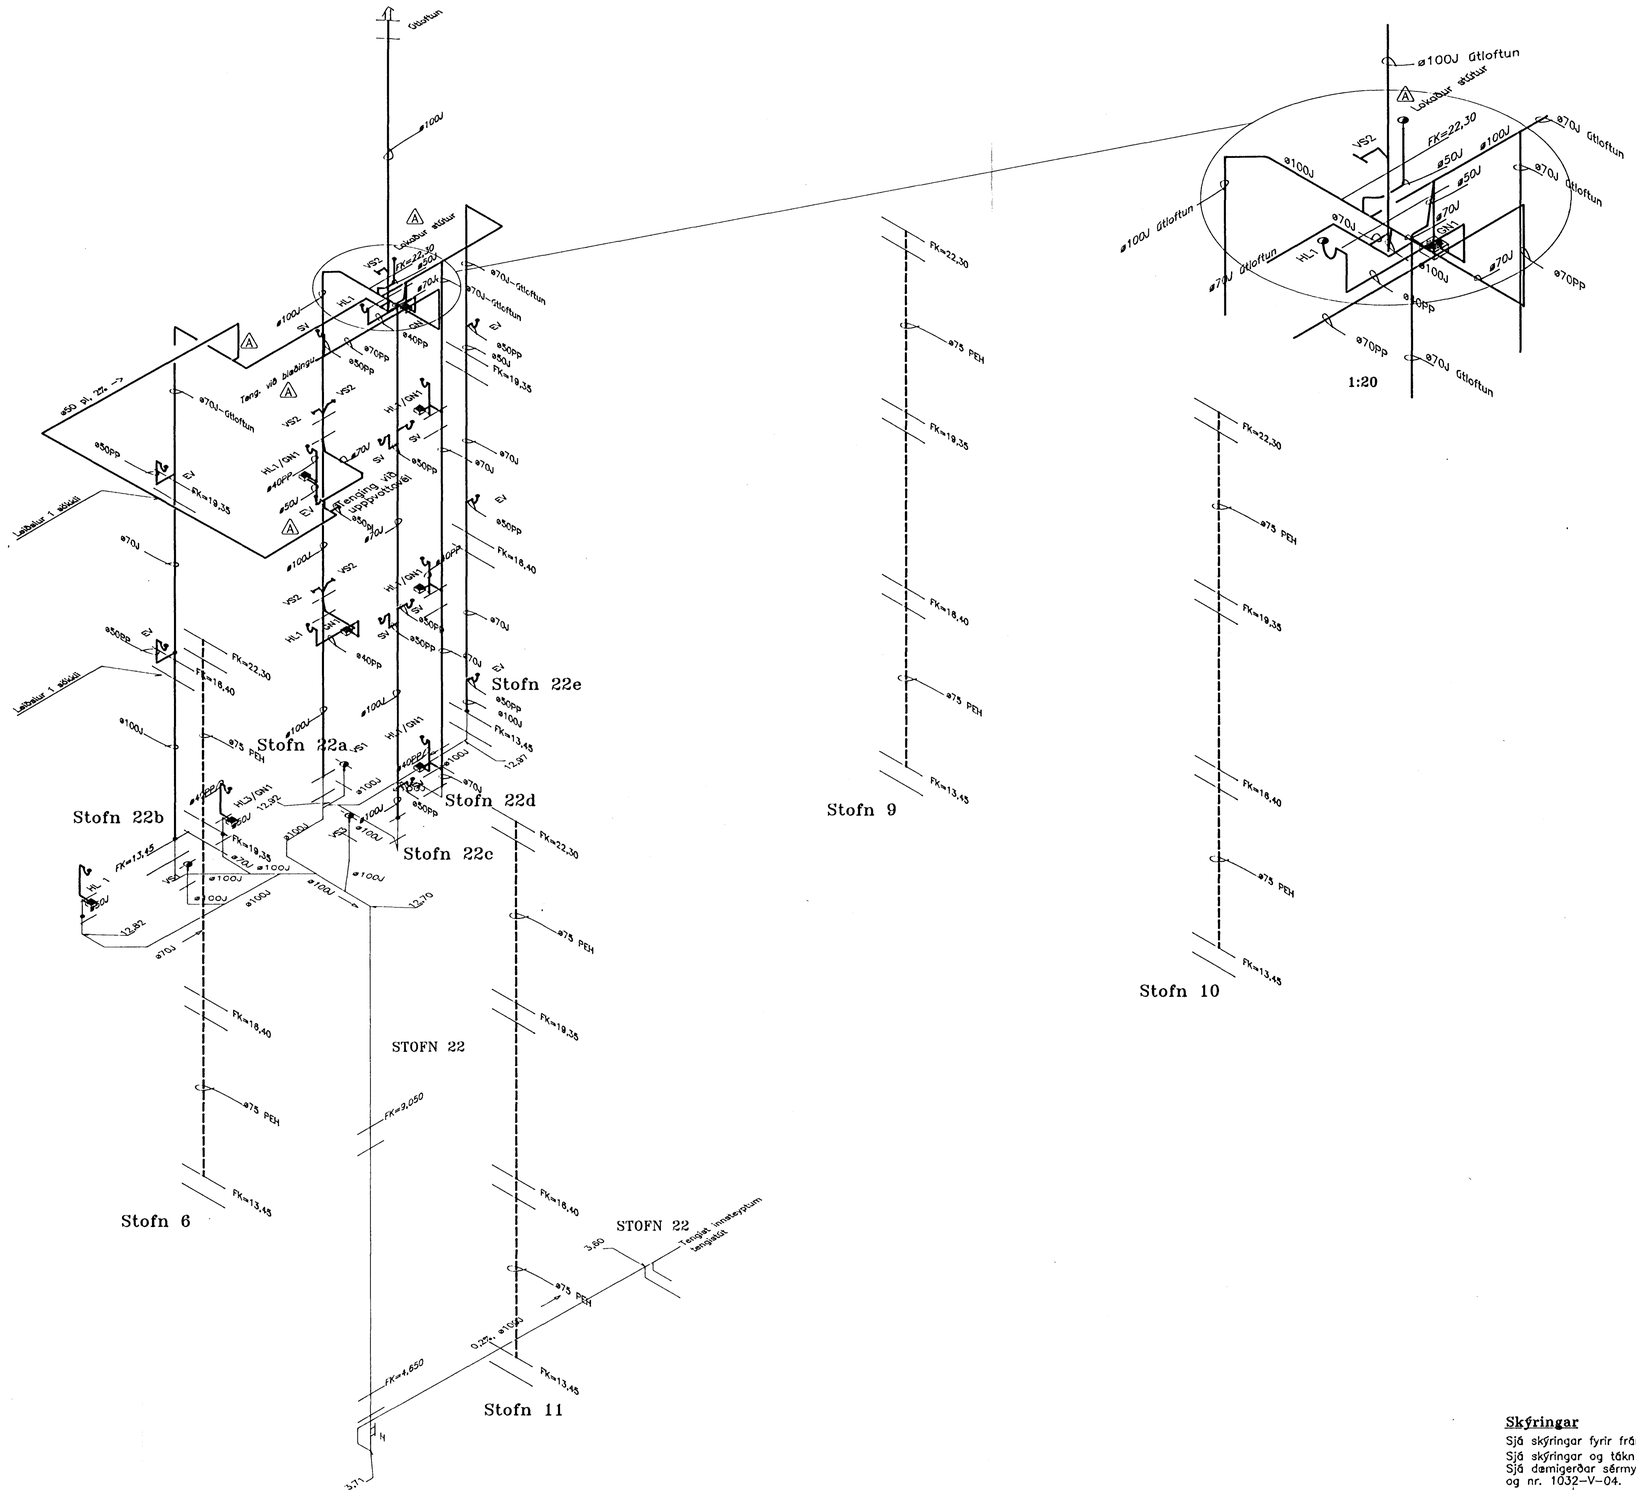

Skýringar

Sjá skýringar fyrir frárennslislagnir á teikningu nr. 1032–V–101.
Sjá skýringar og tákn á teikningu nr. 1032–V–01.
Sjá dæmigerðar sérmyndir á teikningu nr. 1032–V–03, og nr. 1032–V–04.

1 0 1 2 3 4 5 m

NR	FJÖLDI	BREYTINGAR	DAGS	SAMÞ
A	5	Farsla á eldhúsvask. Bæðing. GN2 sleppt.	Sept.'96	ÓÁ

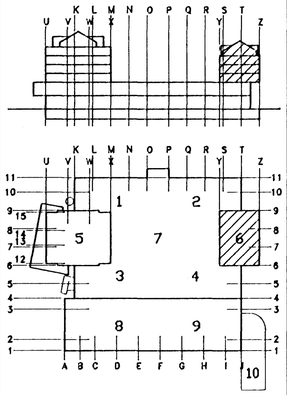

MIÐBÆR HAFNARFJARÐAR

FJARÐARGATA 13–15

ALMENNA VERKFRÆÐISTOFAN HF
FELLSMÚLA 26 – 108 REYKJAVÍK
SÍMI 588 8100 FAX 568 0284

Byggingafulltrúi Hafnarfjarðar
Afgreitt þann
30 SEPT. 1996
Sigurbjartur Halldórsson

HEITI
FRÁRENNSLISLAGNIR
3.–6.HÆÐ SKRIFSTOFUR
RÚMMYND, HL. 6

MÆL. 1:50

HANNAÐ	TEIKNAÐ	YFIRFARIÐ	SAMÞ.
RHauks	Rhauks	ÓÁ	SJ

DAGS 15/02 1994

TEIKNING NR. 1032–V–147 BREYTING NR. A