

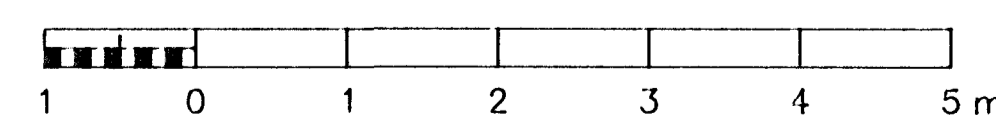


**Skýringar**  
 Sjá skýringar fyrir hitalagnir á teikningu nr. 1032-V-116.  
 Sjá skýringar og tókn á teikningu nr. 1032-V-01.  
 Sjá dæmigerðar sérmyndir á teikningu nr. 1032-V-03,  
 og nr. 1032-V-04.  
 FK : Kötli á frágengnu gólfi

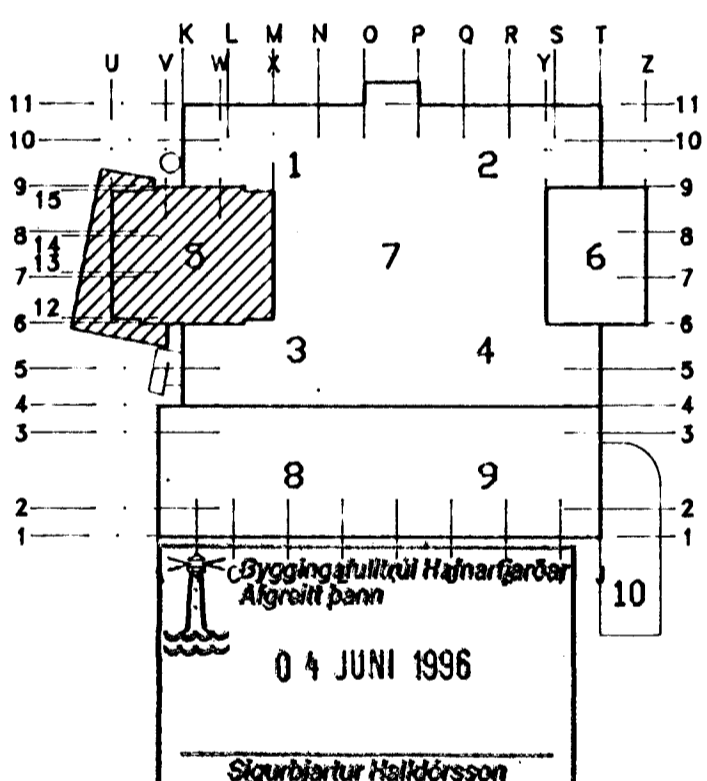

B	12	Öfnar færir til eða sleppt. Elstíttari	Apríl'96	0/4
A	12	Öfnar f. kj. +1. hæð, stofn H10, lamiingar	10/2'94	0/4
NR	FJÖLDI	BREYTINGAR	DAGS	SAMP

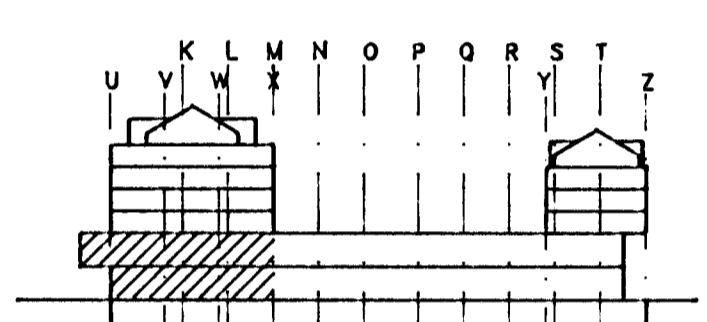

**MIDBÆR**  
**HAFNARFJARÐAR**  
 FJARDARGATA 13-15

**ALMENNA**  
**VERKFRÆDISTOFAN HF**  
 FELLISMÖLA 26 - 108 REYKJAVÍK  
 Sími 588 8100 FAX 588 0284

HEITI  
**HITALAGNIR**  
 0-2.HÆÐ  
 RÖMMYND

SKALA  
 1:50

HAFAVA  
 Ríkis- Ríkis- DA S.I.

DAGS  
 17/11 1993

TEDDING NR.  
**1032-V-120**

BREYTING NR.  
**B**