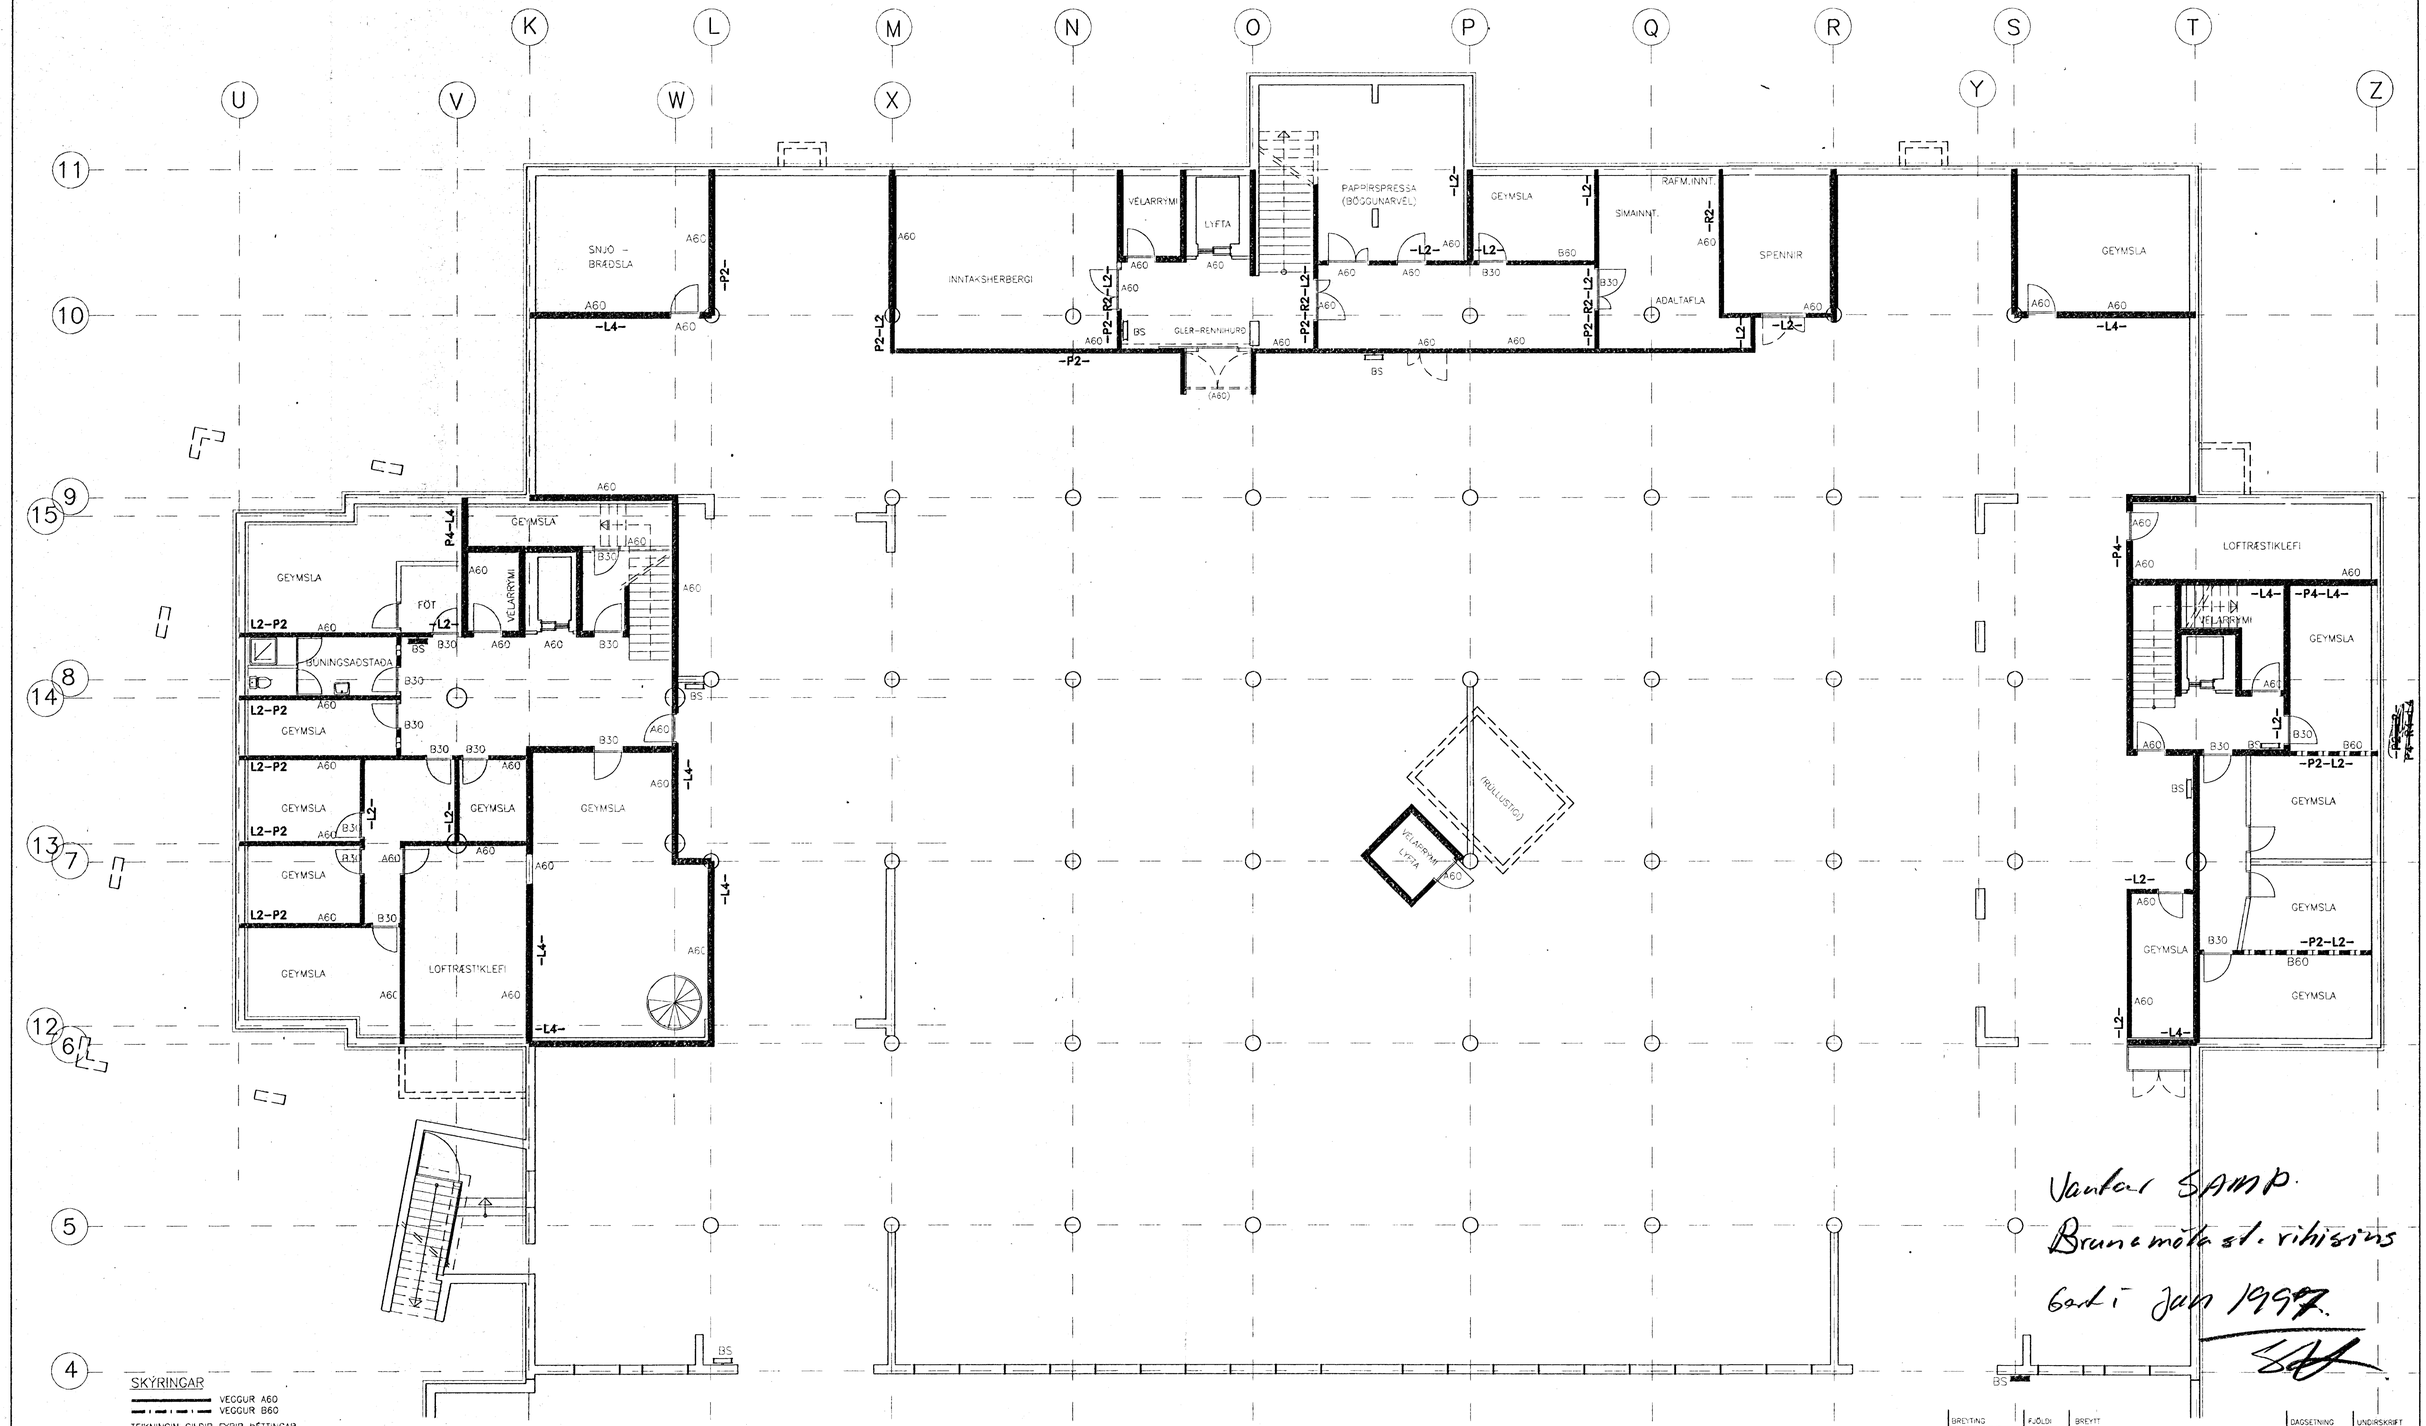

SKÝRINGAR

VEGGUR A60

VEGGUR B60

TEIKNINGIN GILDIR FYRIR ÞÉTTINGAR MEÐ LÖGNUM SEM FARA Í GEGNUM ELDVARNARVEGGI Á HÆÐINNI.

HÆÐASKIL Á MILLI KJALLARA OG 1. HÆÐAR ERU A60.

TAFLA YFIR ÞÉTTINGAR SJÁ LÝSINGU

LAGNIR	BYGGINGARHLUTI			
	LÉTTUR BYGGINGARHLUTI		STEYPTUR BYGGINGARHLUTI	
	A- EÐA B30	A- EÐA B60	A30	A60
PÍPULAGNIR	P1	P2	P3	P4
RAFLAGNIR	R1	R2	R3	R4
LOFTLAGNIR	L1	L2	L3	L4

Vantar SAMÞ.
Brunamóta sv. vihisins
Gert í Jan 1997.

BREYTING	FJÖLDI	BREYTT	DAGSETNING	UNDIRSKRIFT

VERKHEITI:
MIDBÆR HAFNARFJARDAR
FJARDARGATA 13-15

Rafn Guðmundsson TFR
Brautarholt 8
105 Reykjavik
Sími: 562 01 12
Fax: 562 13 65

BRUNAVARNIR
ÞÉTTING MEÐ LÖGNUM
KJALLARI

SKALI: 1:100

DAGSETNING	UNDIRSKRIFT	TEIKNING NR.:	BREYT.
10.01.97		BV-00	

D:\ACAD\VERSMEN\BRUNA10.DWG