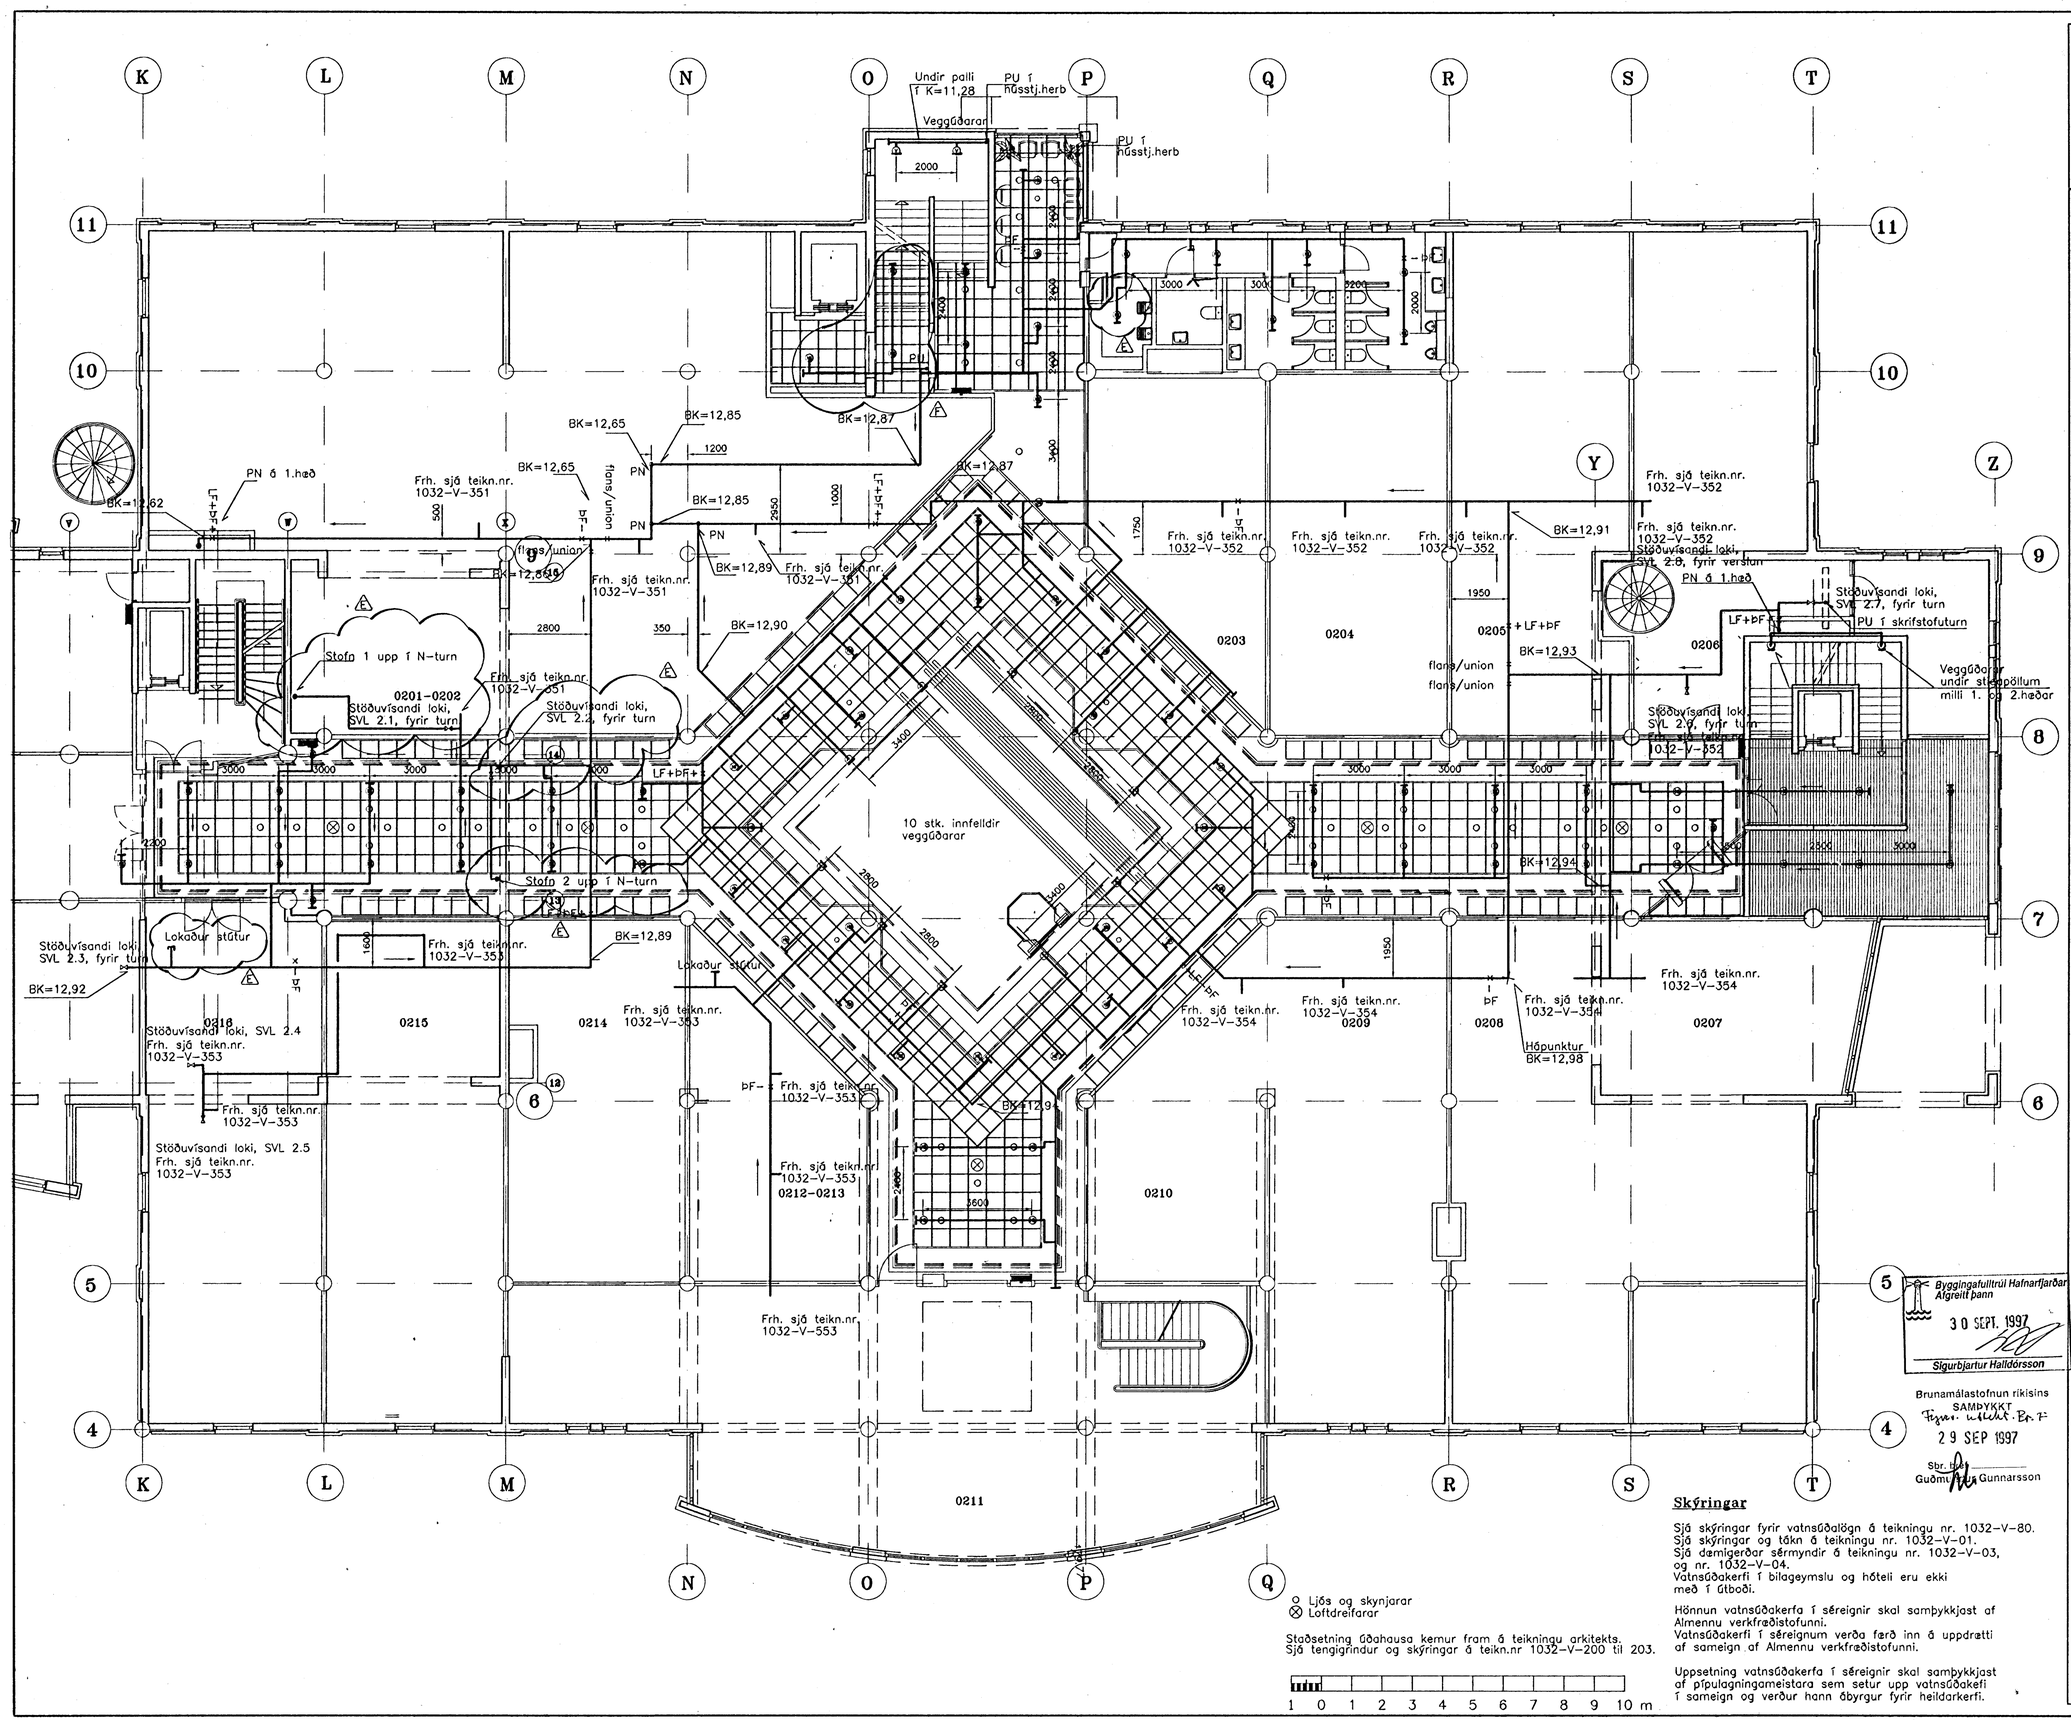

NR	FJÖLDI	BREYTINGAR	DAGS	SAMÞ
F	1	Göturum bætt við. Uppv.göðara sleppt	Ágú. 97	ÓÁ
E	6	Stöðuv.lokl farðar. Stofnar í N-turn. Bætt við göturum	Nóv'96	ÓÁ
D	27	Stöðuv.lokar teknir út og bætt við	14.02'95	ÓÁ
C	70	Leiðsur og göðarar farðir og bætt við vegna niðurhengda lofts. Innbyrðis málsetningar	18.07'94	ÓÁ
B	14	Köturn bætt við, leiðslur farðar	19.04'94	ÓÁ
A	18	Stofnar málsettir, leiðslur farðar	24.02'94	ÓÁ

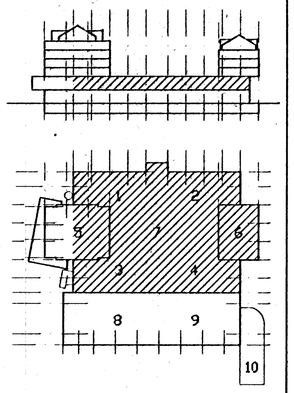

MIÐBÆR HAFNARFJARÐAR

FJARÐARGATA 13–15

Byggingafulltrúi Hafnarfjarðar
Afgreitt þann
30 SEPT. 1997
Sigurbjartur Halldórsson

Brunamálastofnun ríkisins
SAMÞYKKT
29 SEP 1997
Sbr. bréf
Guðmundur Gunnarsson

ALMENNA VERKFRÆÐISTOFAN HF
FELLSMÚLA 26 – 108 REYKJAVÍK
SÍMI 588 8100 FAX 568 0284

HEITI
VATNSÚÐALÖGN
2.HÆÐ, VERSLANIR
GRUNNMYND, HLUTAR 1–4 OG 6

MKL.			
1:100	/	/	/

HANNAÐ	TEIKNAÐ	YFIRFARIÐ	SAMÞ.
RH	RH	Ó.Á.	S.J.

DAGS 16/11 1993

TEIKNING NR.	BREYTING NR.
1032–V–87	F

Skýringar

Sjá skýringar fyrir vatnsúðalögn á teikningu nr. 1032–V–80.
Sjá skýringar og tákn á teikningu nr. 1032–V–01.
Sjá dæmigerðar sérmyndir á teikningu nr. 1032–V–03, og nr. 1032–V–04.
Vatnsúðakerfi í bílageymslu og hóteli eru ekki með í útboði.

Hönnun vatnsúðakerfa í séreignir skal samþykkjast af Almennu verkfræðistofunni.
Vatnsúðakerfi í séreignum verða færð inn á uppdrætti af sameign af Almennu verkfræðistofunni.

Uppsetning vatnsúðakerfa í séreignir skal samþykkjast af píplagningameistara sem setur upp vatnsúðakefi í sameign og verður hann ábyrgur fyrir heildarkerfi.

○ Ljós og skynjarar
⊗ Loftdreifarar

Staðsetning úðahausa kemur fram á teikningu arkitekts.
Sjá tengigrindur og skýringar á teikn.nr 1032–V–200 til 203.

1 0 1 2 3 4 5 6 7 8 9 10 m

V:\1032\TEIKNING\V-TEIKN\1032v087.dwg Sun Aug 03 20:23:17 1997