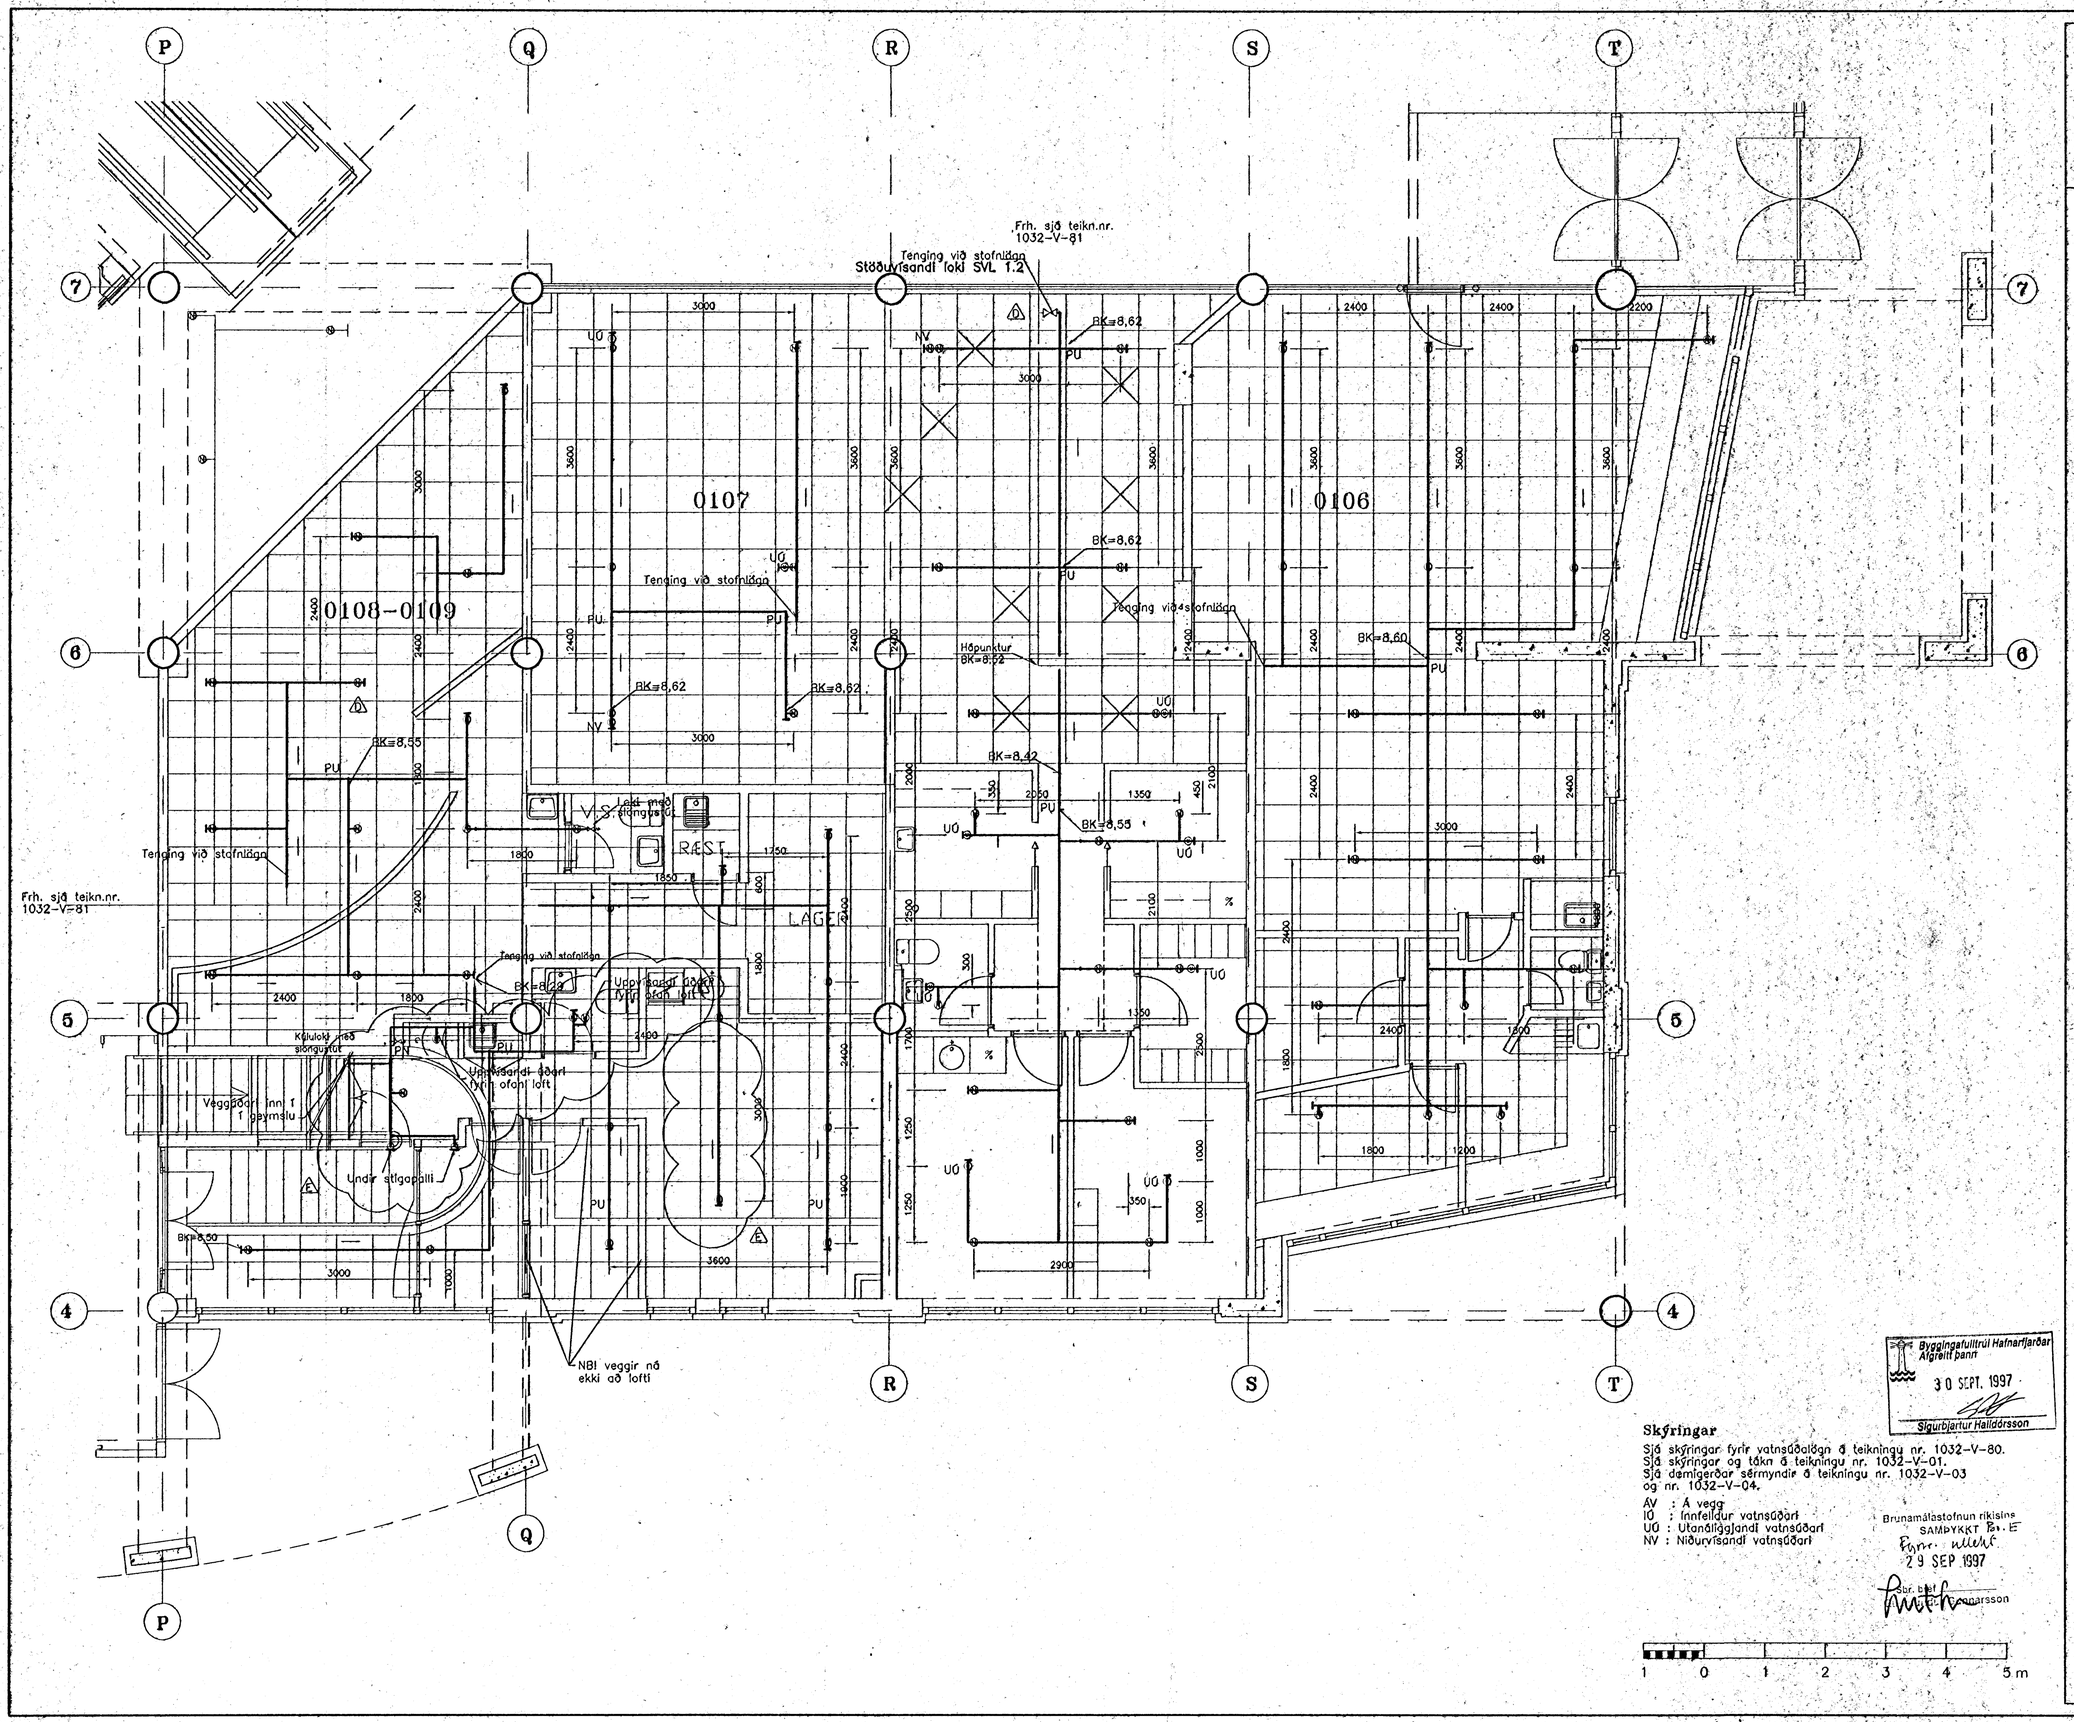

Nr	FJÖLDI	BREYTINGAR	DAGS	SAMÞ
E	2	Bett við úðurum v/br. skipulags	Ágúst'97	ÓÁ
D	2	Stöðuvísandi loki. Úðara bett við.	Júní'96	ÓÁ
C	16	Apóteki breytt.	30.12'94	ÓÁ
B	22	0110 bett við. Apóteki breytt.	05.12'94	ÓÁ
A	13	Kófum bett við. Fersla á loftum.	21.09'94	ÓÁ
		Hreinsistút og texta bett við.		

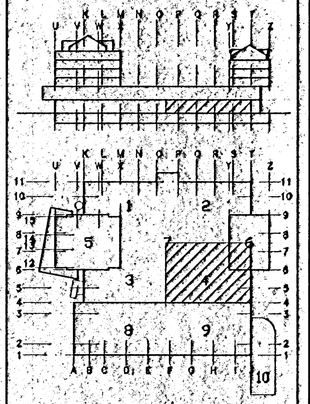

MIÐBÆR HAFNARFJARÐAR

FJARÐARGATA 13-15

ALMENNA VERKFRÆÐISTOFAN HF
FELLSMÚLA 26 – 108 REYKJAVÍK
SÍMI 588 8100 FAX: 588 0254

HEITI
VATNSÚÐALÖGN
1.HÆÐ, VERSLANIR 0106-0109
GRUNNMYND, HL.4

HÆL			
1:50	/	/	/

HANNAÐ	TEIKNAÐ	YFIRFARIÐ	SAMÞ
RH	RH	ÓÁ	S.J.

DAGS 19/09 1994

TEIKNING NR. 1032-V-254 BREYTING NR. E

Byggingafulltrúi Hafnarfjarðar
Afgreitt þann
30 SEPT. 1997
Sigurbjartur Halldórsson

Skýringar

Sjá skýringar fyrir vatnsúðalögn á teikningu nr. 1032-V-80.
Sjá skýringar og tákn á teikningu nr. 1032-V-01.
Sjá dæmigerðar sérmyndir á teikningu nr. 1032-V-03 og nr. 1032-V-04.

ÁV : Á vegg
IÚ : Innfelldur vatnsúðari
UÚ : Utanáliggjandi vatnsúðari
NV : Niðurvísandi vatnsúðari

Brunamálastofnun ríkisins
SAMÞYKKT Br. E
29 SEP 1997
Sbr. bréf
Brunamálastofnun ríkisins

1 0 1 2 3 4 5 m

V:\1032\TEIKNING\V-TEIKN\1032v254.dwg Tue Aug 26 10:59:12 1997