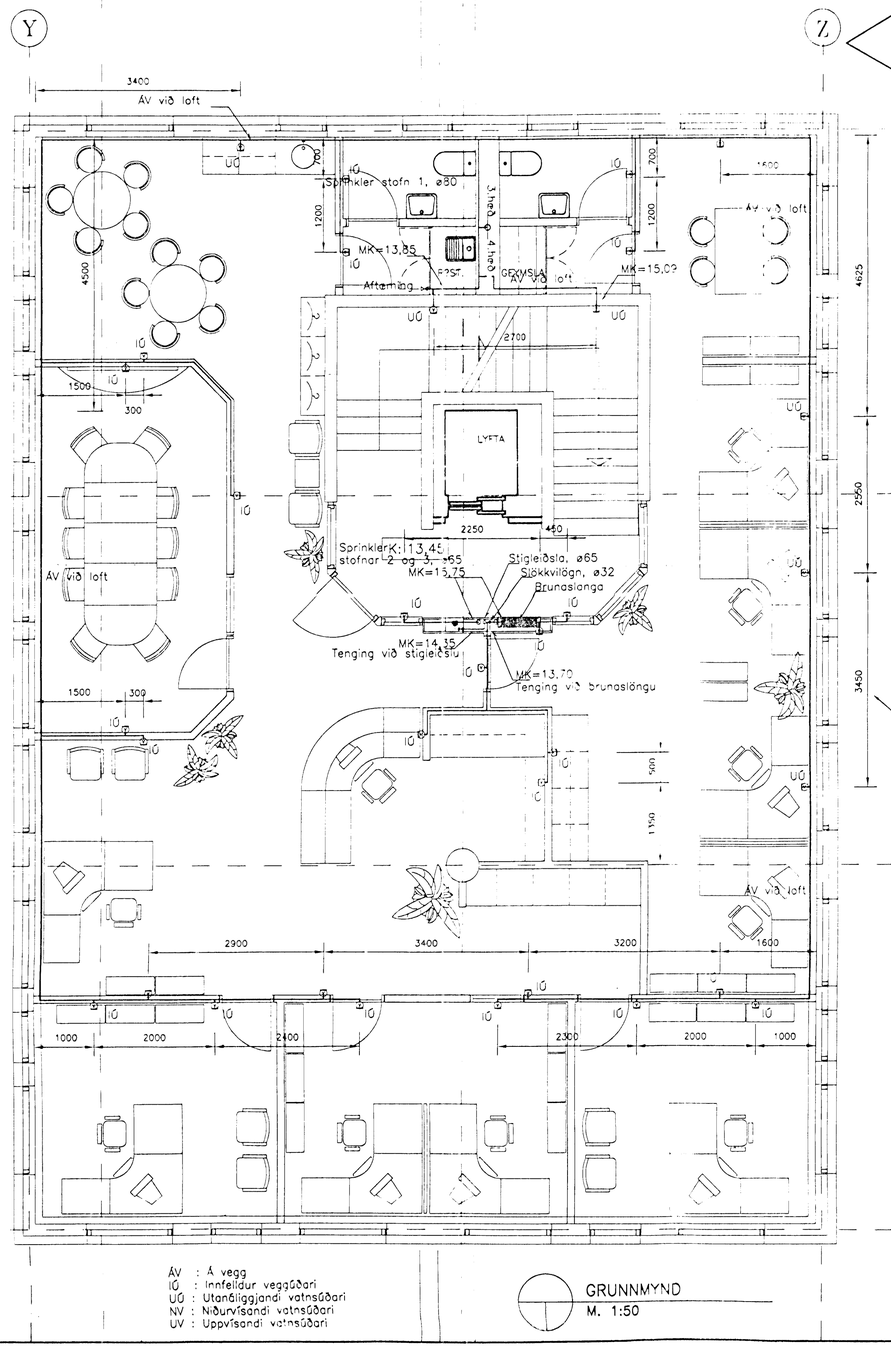

NR	FJÖLDI	BREYTINGAR	DAGS	SAMÞ
B	heild	Úðarar í skrifstofur	Júní'97	ÓÁ
A	3	Úðarar inn að stigahúsi	Des'96	ÓÁ

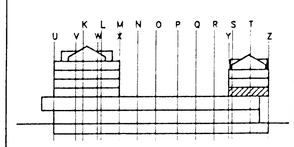

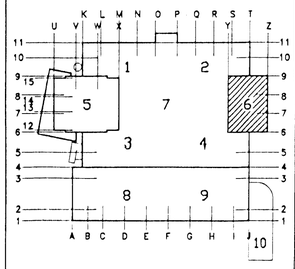

Brunamálastofnun ríkisins
SAMÞYKKT
Teikningin hefur verið lítillega
29 SEP 1997 breytt frá samþ. útg.

Skýringar

Sjá skýringar fyrir vatnsúðalögn á teikningu nr. 1032–V–80.
Sjá skýringar og tákn á teikningu nr. 1032–V–01.
Sjá dæmigerðar sérmyndir á teikningu nr. 1032–V–03 og nr. 1032–V–04.

1:50
2500 0 2500 mm

1:20
1000 0 1000 mm

MIÐBÆR HAFNARFJARÐAR

FJARÐARGATA 13–15

ALMENNA VERKFRÆÐISTOFAN HF
FELLSMÚLA 26 – 108 REYKJAVÍK
SÍMI 588 8100 FAX 568 0284

Byggingafulltrúi Hafnarfjarðar
Afgreitt þann
30 SEPT 1997
Sigurbjartur Hallgrímsson

VATNSÚÐALÖGN
3.HÆÐ, SKRIFSTOFUR
GRUNNMYND, RÚMMYNDIR, HL.6

MÆL	HANNAÐ	TEIKNAÐ	YFIRFARIÐ	SAMÞ.
1:50	RH	RH	ÓÁ	S.J.

DAGS 19/08 1996

TEIKNING NR. 1032–V–170 BREYTING NR. B

V:\1032\TEIKNINGV-TEIKN\1032V170 Thu Jul 03 11:38:54 1997