


E	3	Br vegna niðurtekinna lofta	Agust'97	6/A
D	2	Farsla og ngr. Úðari.	Nov'96	OA.
C	2	Breyting vegna spennastöðvar	07/08/94	OA.
B	23	Kötum batt við Farsla á leðslum	25/04/94	OA.
A	4	Texta breytt Tekkiefi	24/02/94	OA.

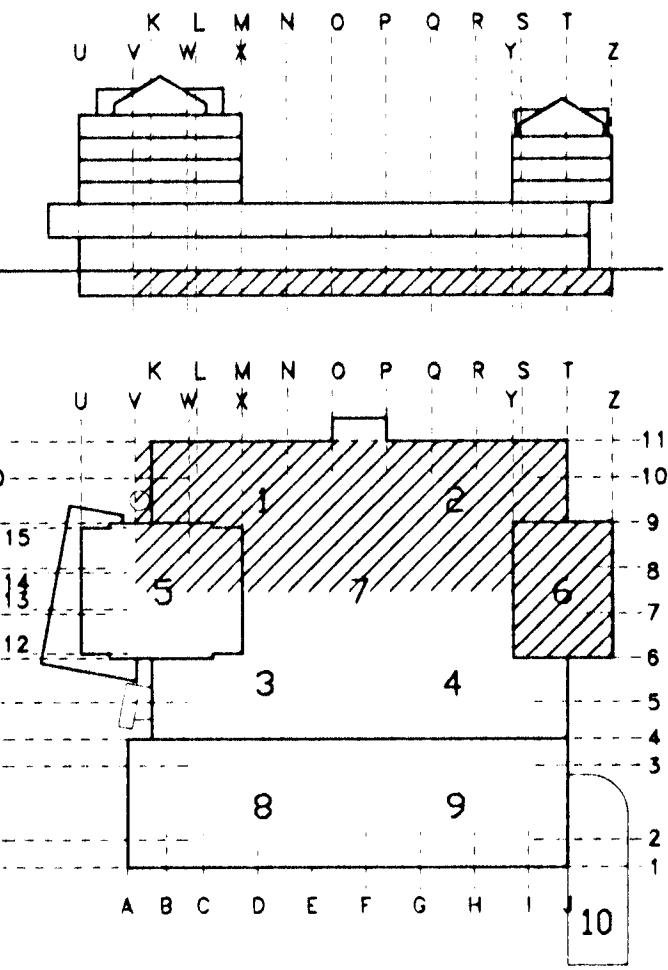

**MIDBAER**  
**HAFNARFJARDAR**  
FJARDARGATA 13-15

**ALMENNA**  
**VERKFREÐISTOFAN HF**  
FELLSMÓLA 28 - 108 REYKJAVÍK  
SÍMI 588 8100 FAX 588 0284

HEITTA	Sigurbjartur Hálldórsson	
VATNSÚÐALÖGN	aðstímum byggð flit	
O.HÆD, 3.HÆD HÓUST.HERB.		
GRUNNMYND, HL. 1-2 OG 6		
MAL:	1:100 / / / /	
HANNAD TEKNAD	YFIRFARÐ	SAMB.
TEK	RÚM	S.J.
DAGS		
17/11/1993		
TEKNING NR.		BREYTING NR.
1032-V-80		E