
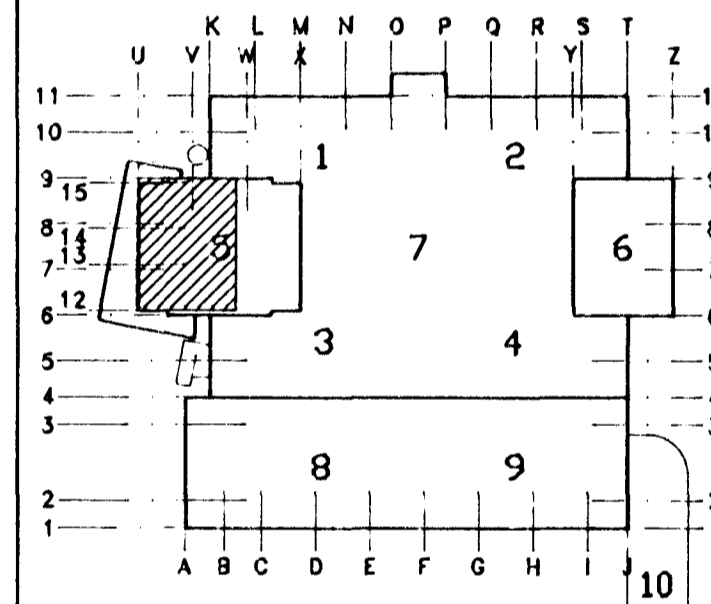


B	1	Færsla lagna.	Mars'99	GA
A	5	Færsla og fjölgun óðara.	Feb.'98	GA
NR	FJÖLDI	BREYTINGAR	DAGS	SAMP

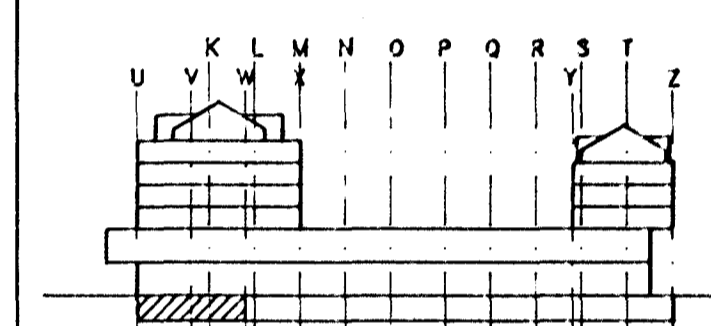

MIDBÆR
HAFNARFJARÐAR
 FJARÐARGATA 13-15

ALMENNA
VERKFRÆDISTOFAN HF
 FELLISNÓLA 26 - 108 REYKJAVÍK
 SMI 588 8100 FAX 588 0284

Brunamálastofnun ríkisins
 SAMÞYKKT
 Fyrir um áætt
 27 MAR 1998

HEITI
VATNSÚDALÖGN
 0.HÆÐ KÓTI +1,45
 GRUNNMYND HL.5

Skýringar
 Sjá skýringar á teikningu 1032-V-80.
 Sjá skýringar og tákni á teikningu nr.1032-V-01.
 Sjá dæmigerðar sérmyndir á teikningu nr. 1032-V-03
 og teikningu nr. 1032-V-04.

SKALA
 1:50

HAUÐ


YFIRFARIÐ
 GA

SAMP
 5/1

DAÐS
 13/11 1995

TEIÐING NR.
1032-V-122

BREYTING NR.
B