


Samþykkt á fundi
bygginganefndar þann
28 FEB. 2001
Byggingafulltrúinn: Hafnarfirði
Erlendur Hjálmarsson

blað 4

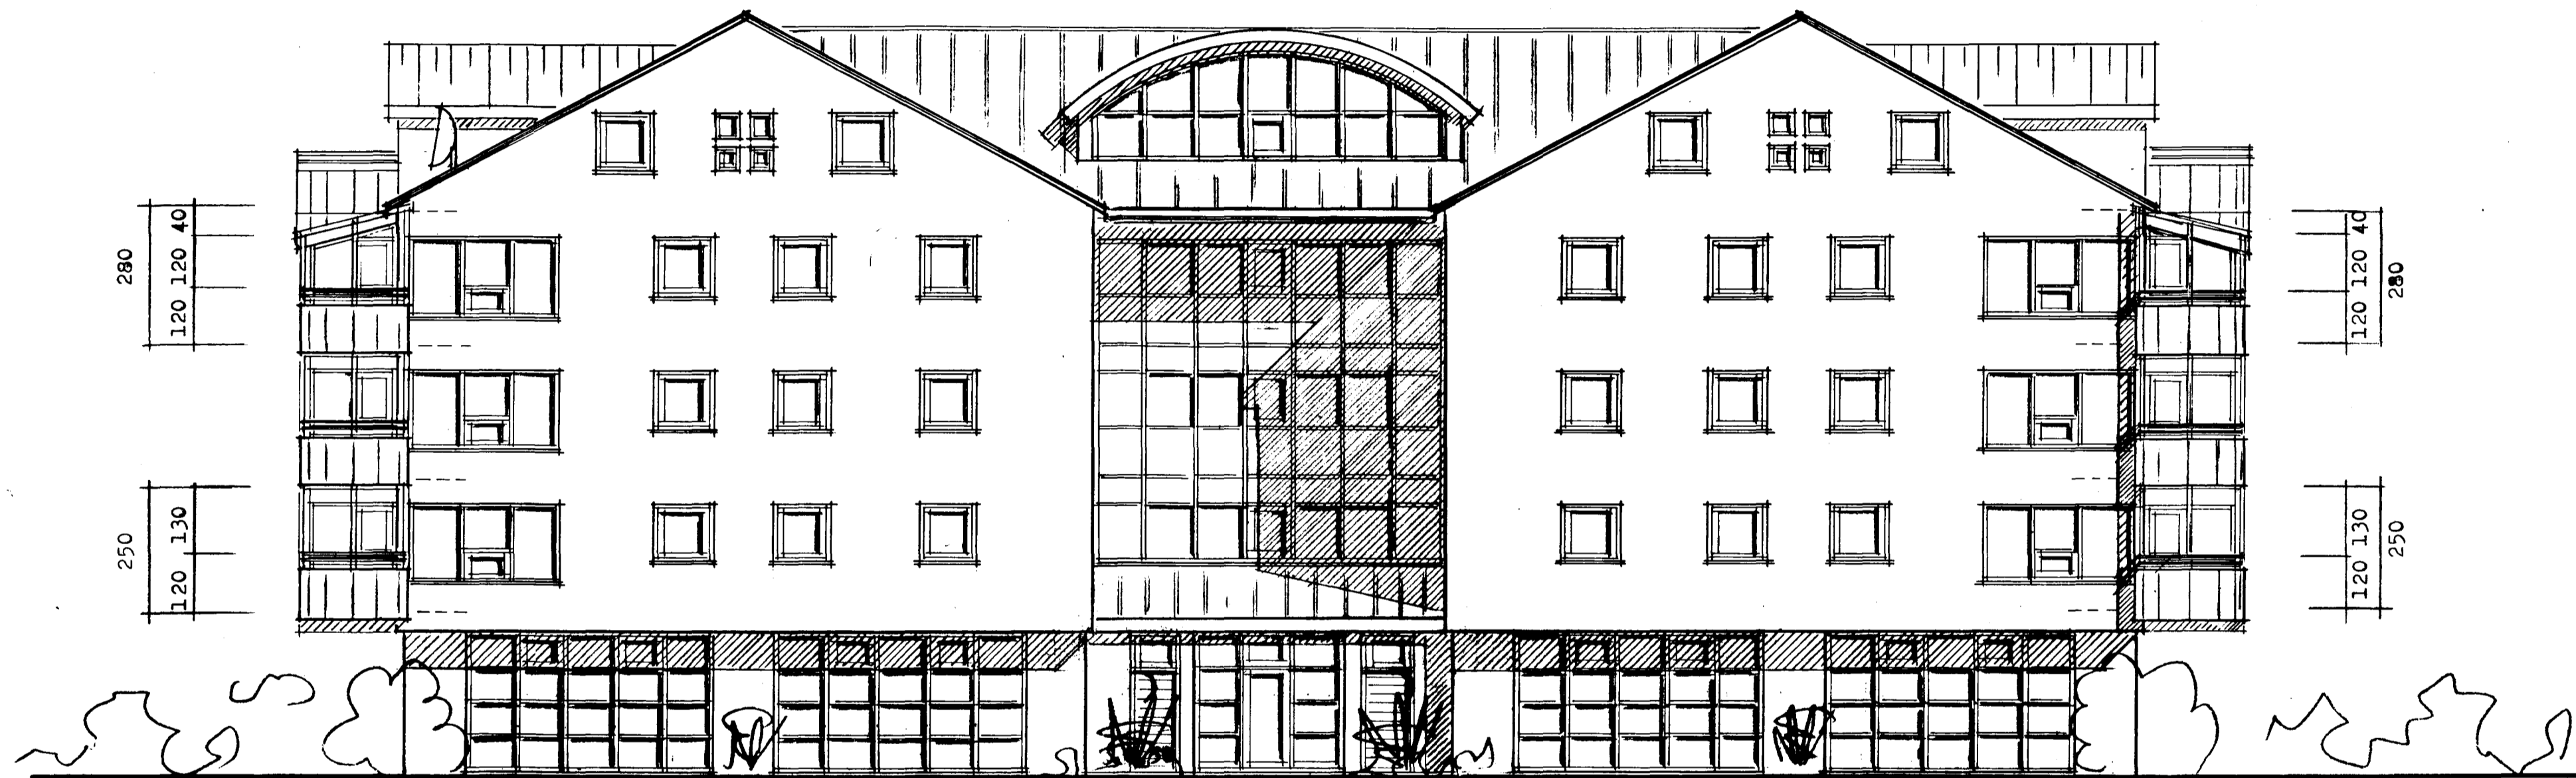

æstur

breytt í sept. 2000 : byggðar sölst.
á hluta svala íbúða
og settar svalir á báðar íbúðir rishæðar.

es TEINRISTOFN SUDURLANDSBRÁTT 48 RVÍK. SIMI 677344
SIGURDUR KLJARTANSSON *[Signature]* DAGS júlí 1993
BREYTT.