


Samþykkt á fundi byggingar-  
nefndar þ. 8.13.1995  
BYGGINGARFRULTRÚINN  
Í HAFNARFIRÐI

Ákilið: Björgunarsp  
blað 3

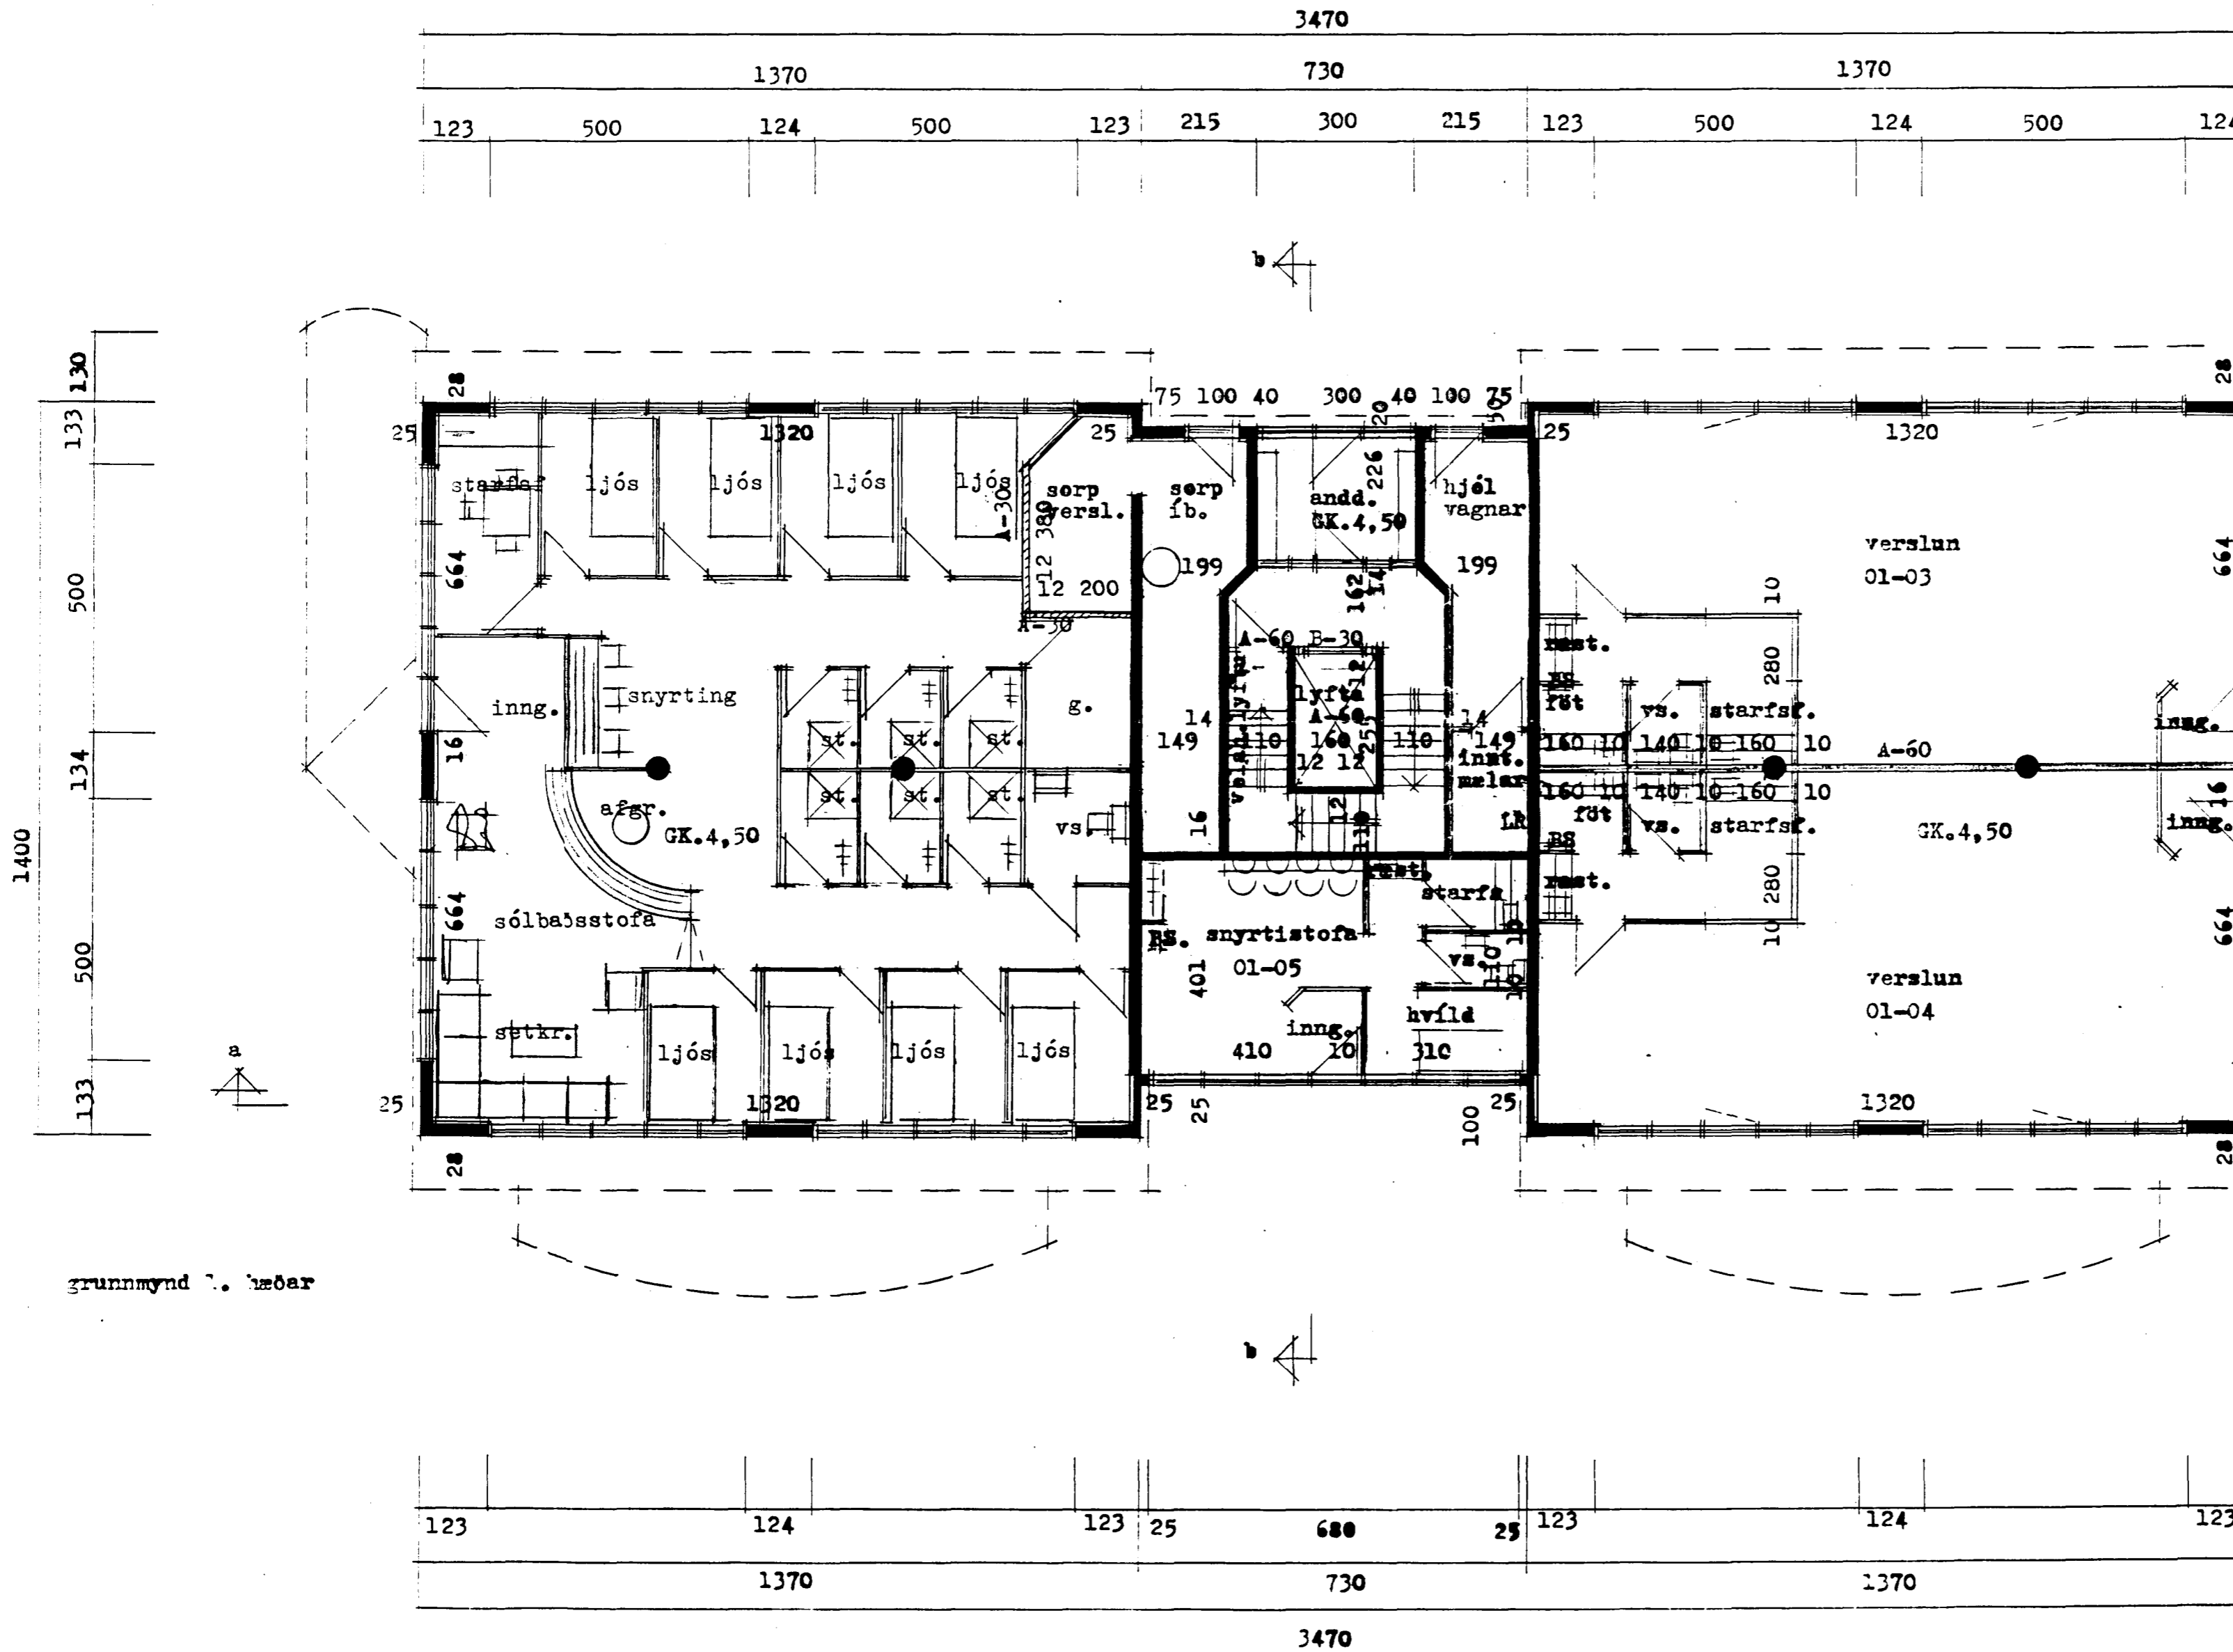

ATH. lofttrásting komi frá öllu  
lokuðu rými.  
brúnaurlanga verður staðsett  
í hverju versl./þjómstarymi

ATH. punkt. línur við  
glugga verslunarrýr  
á jarðhæð sýnir  
mögul. á fjölgun  
hurða.

grunnmynd 1. hæðar