

Sigurður Halldórsson

Skipt út. 1/2 1994.

byggingarlýsing :

húsið verður steinsteypt, pússað utan og málað, allt tréverk utanhúss verður fínavarið með víðurkenndu efni, öll hurðargöt að innan verða amk. 88 cm. en öll hurðargöt í íbúð 02-02 verði amk. 98 cm. aðalhurðir verði amk. 98 cm. frá öllu lokuðu rými komi loftrásting.


stærðir :

jarðhæð	474,85 m ²	1,519,52 m ³
2. hæð	522,50 m ²	1,410,75 m ³
3. hæð	522,50 m ²	1,410,75 m ³
4. hæð	522,50 m ²	1,410,75 m ³
riðhæð (yfir ca. 180 cm.)	406,87 m ²	1,210,35 m ³ (öll riðhæðin)
alls	2,449,22 m²	6,962,12 m³

teikningar :

- nr. 1 ariðstöðumynd
- nr. 2 snið
- nr. 3 grunnm. jarðhæðar
- nr. 4 grunnmynd 2. hæðar
- nr. 5 grunnmynd 3. hæðar
- nr. 6 grunnmynd 4. hæðar
- nr. 7 grunnmynd riðhæðar
- nr. 8 útlit austur
- nr. 9 útlit vestur
- nr. 10 útlit austur/norður

AFSTADA

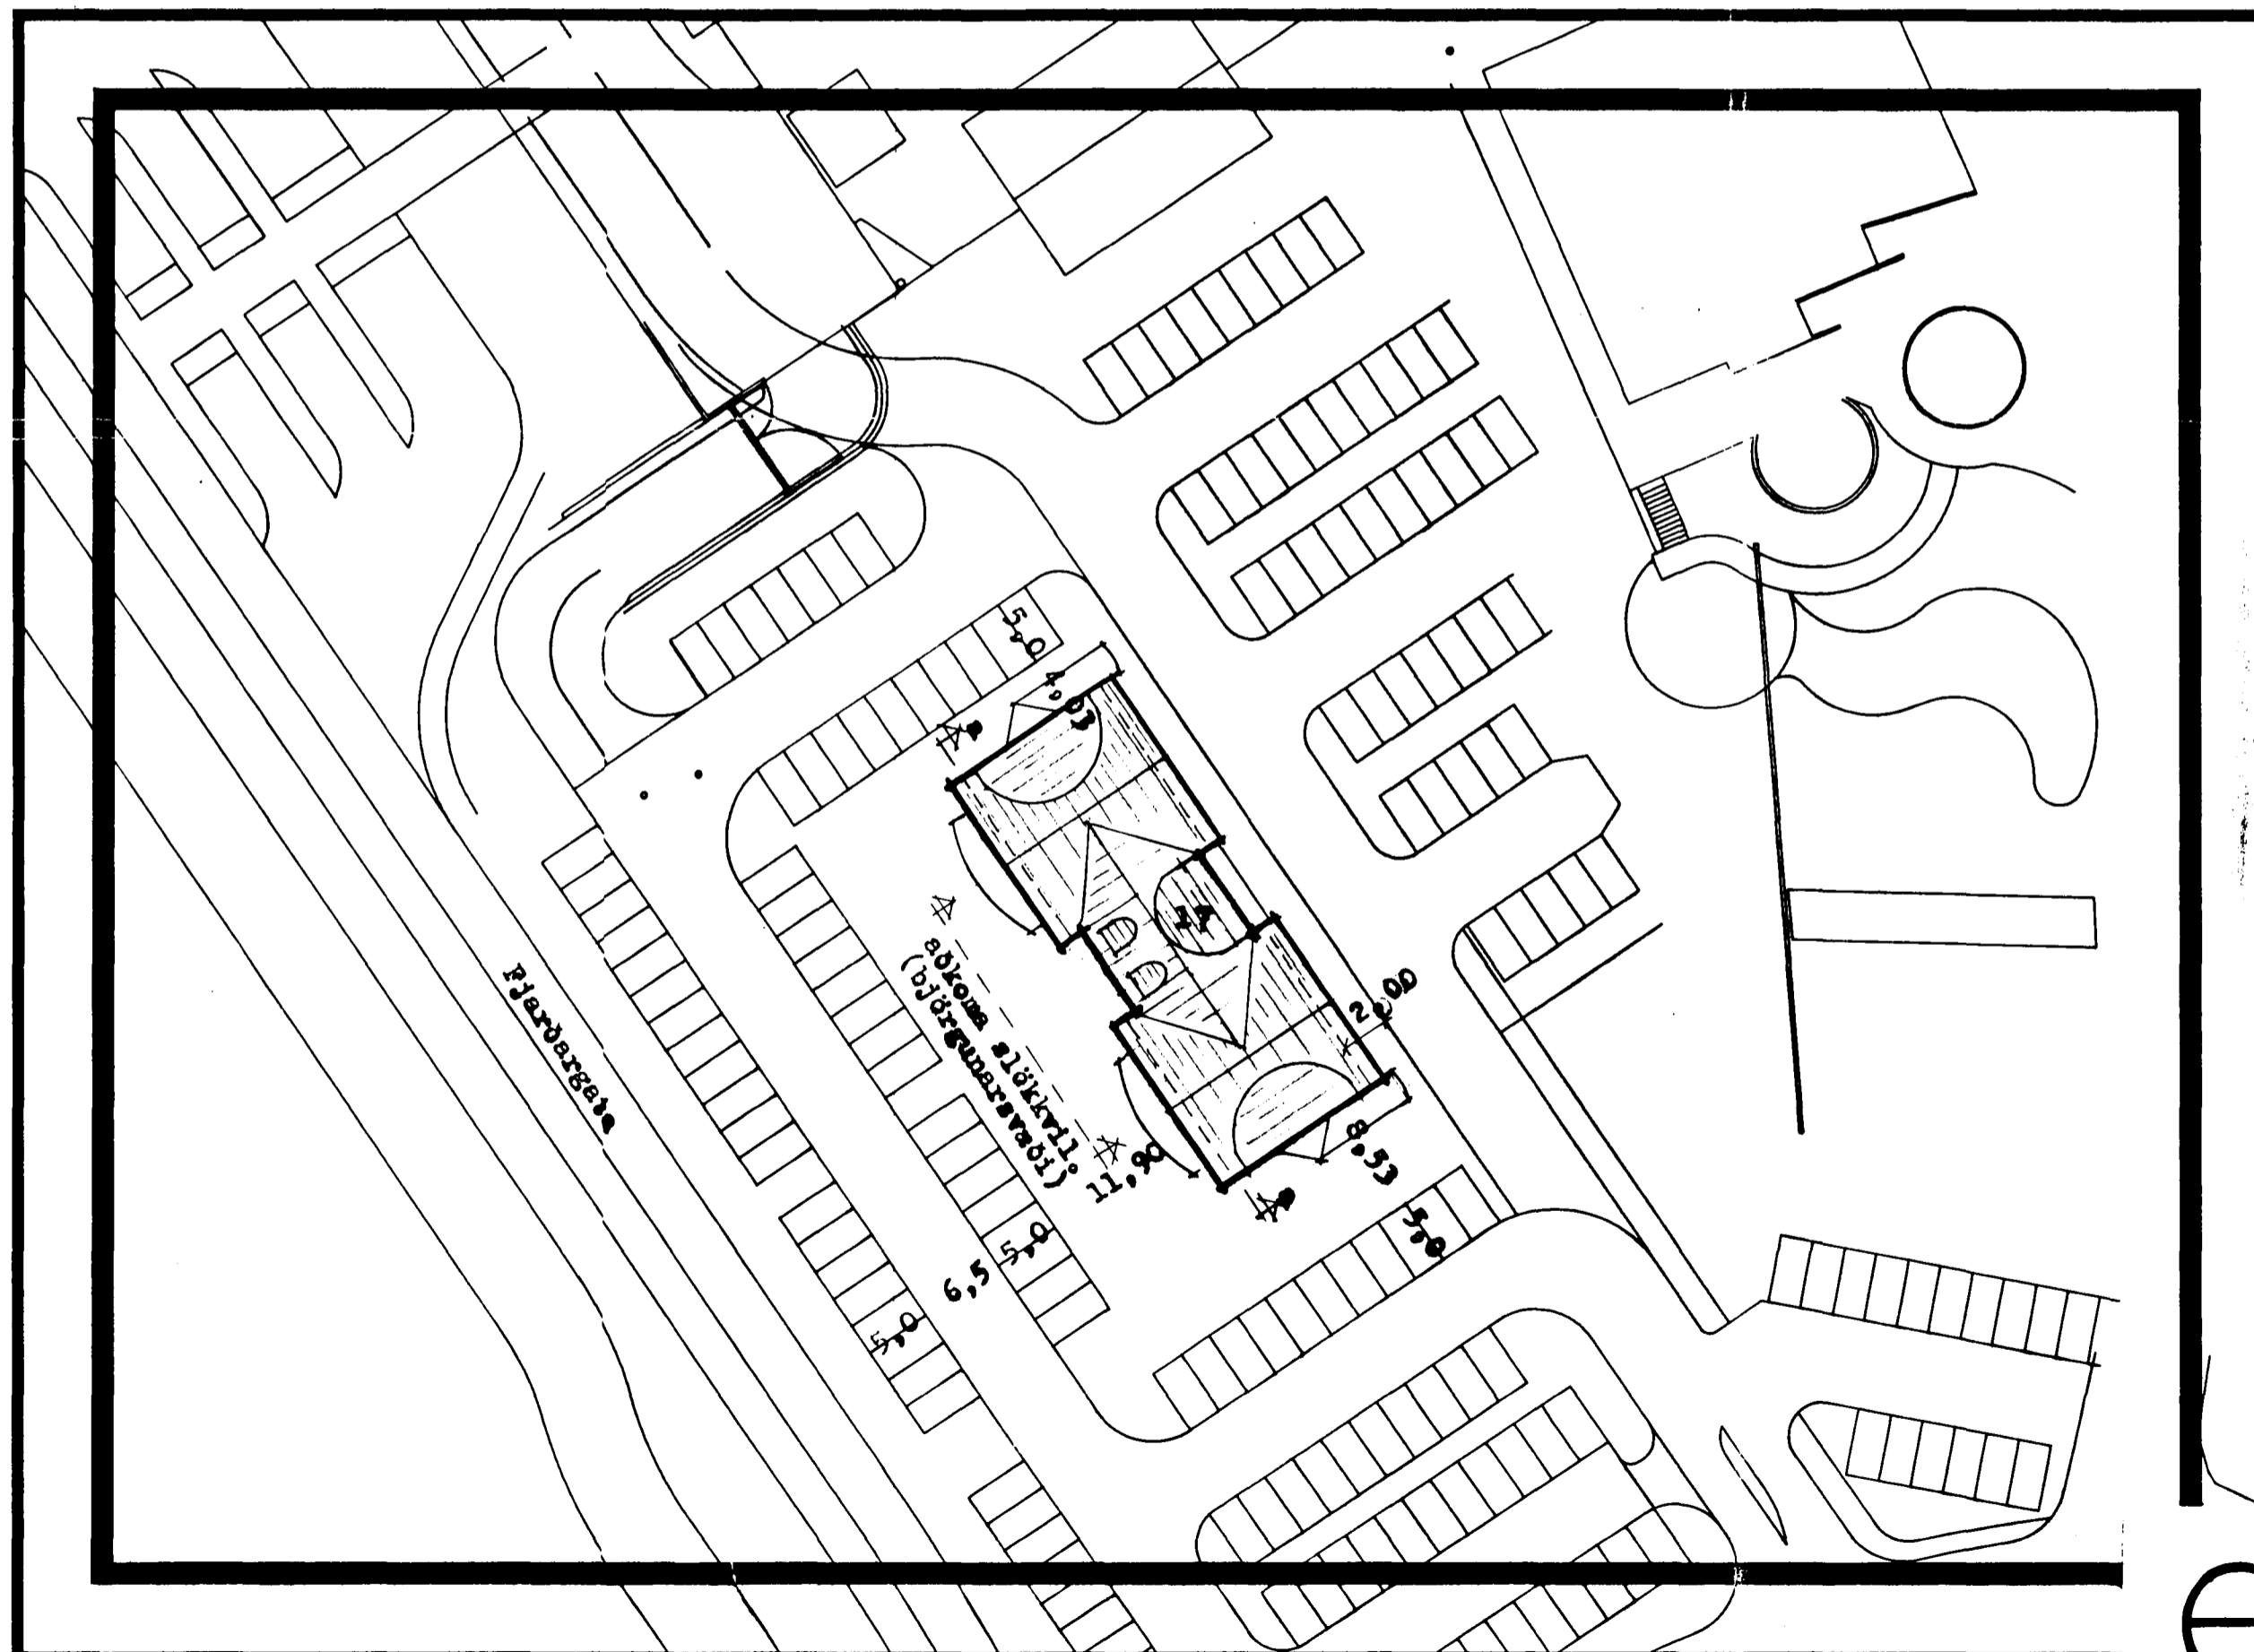

es

TEIKNISTOFN SUÐURLANDSBRAUT 48 RVÍK. SIMI 677344

SGURÐUR KLJARTANSSON *[Signature]*

DATE: júlí 1993
BRYTT.