Fjarðargata nr. 17 Hafnarfirði m. 1:100

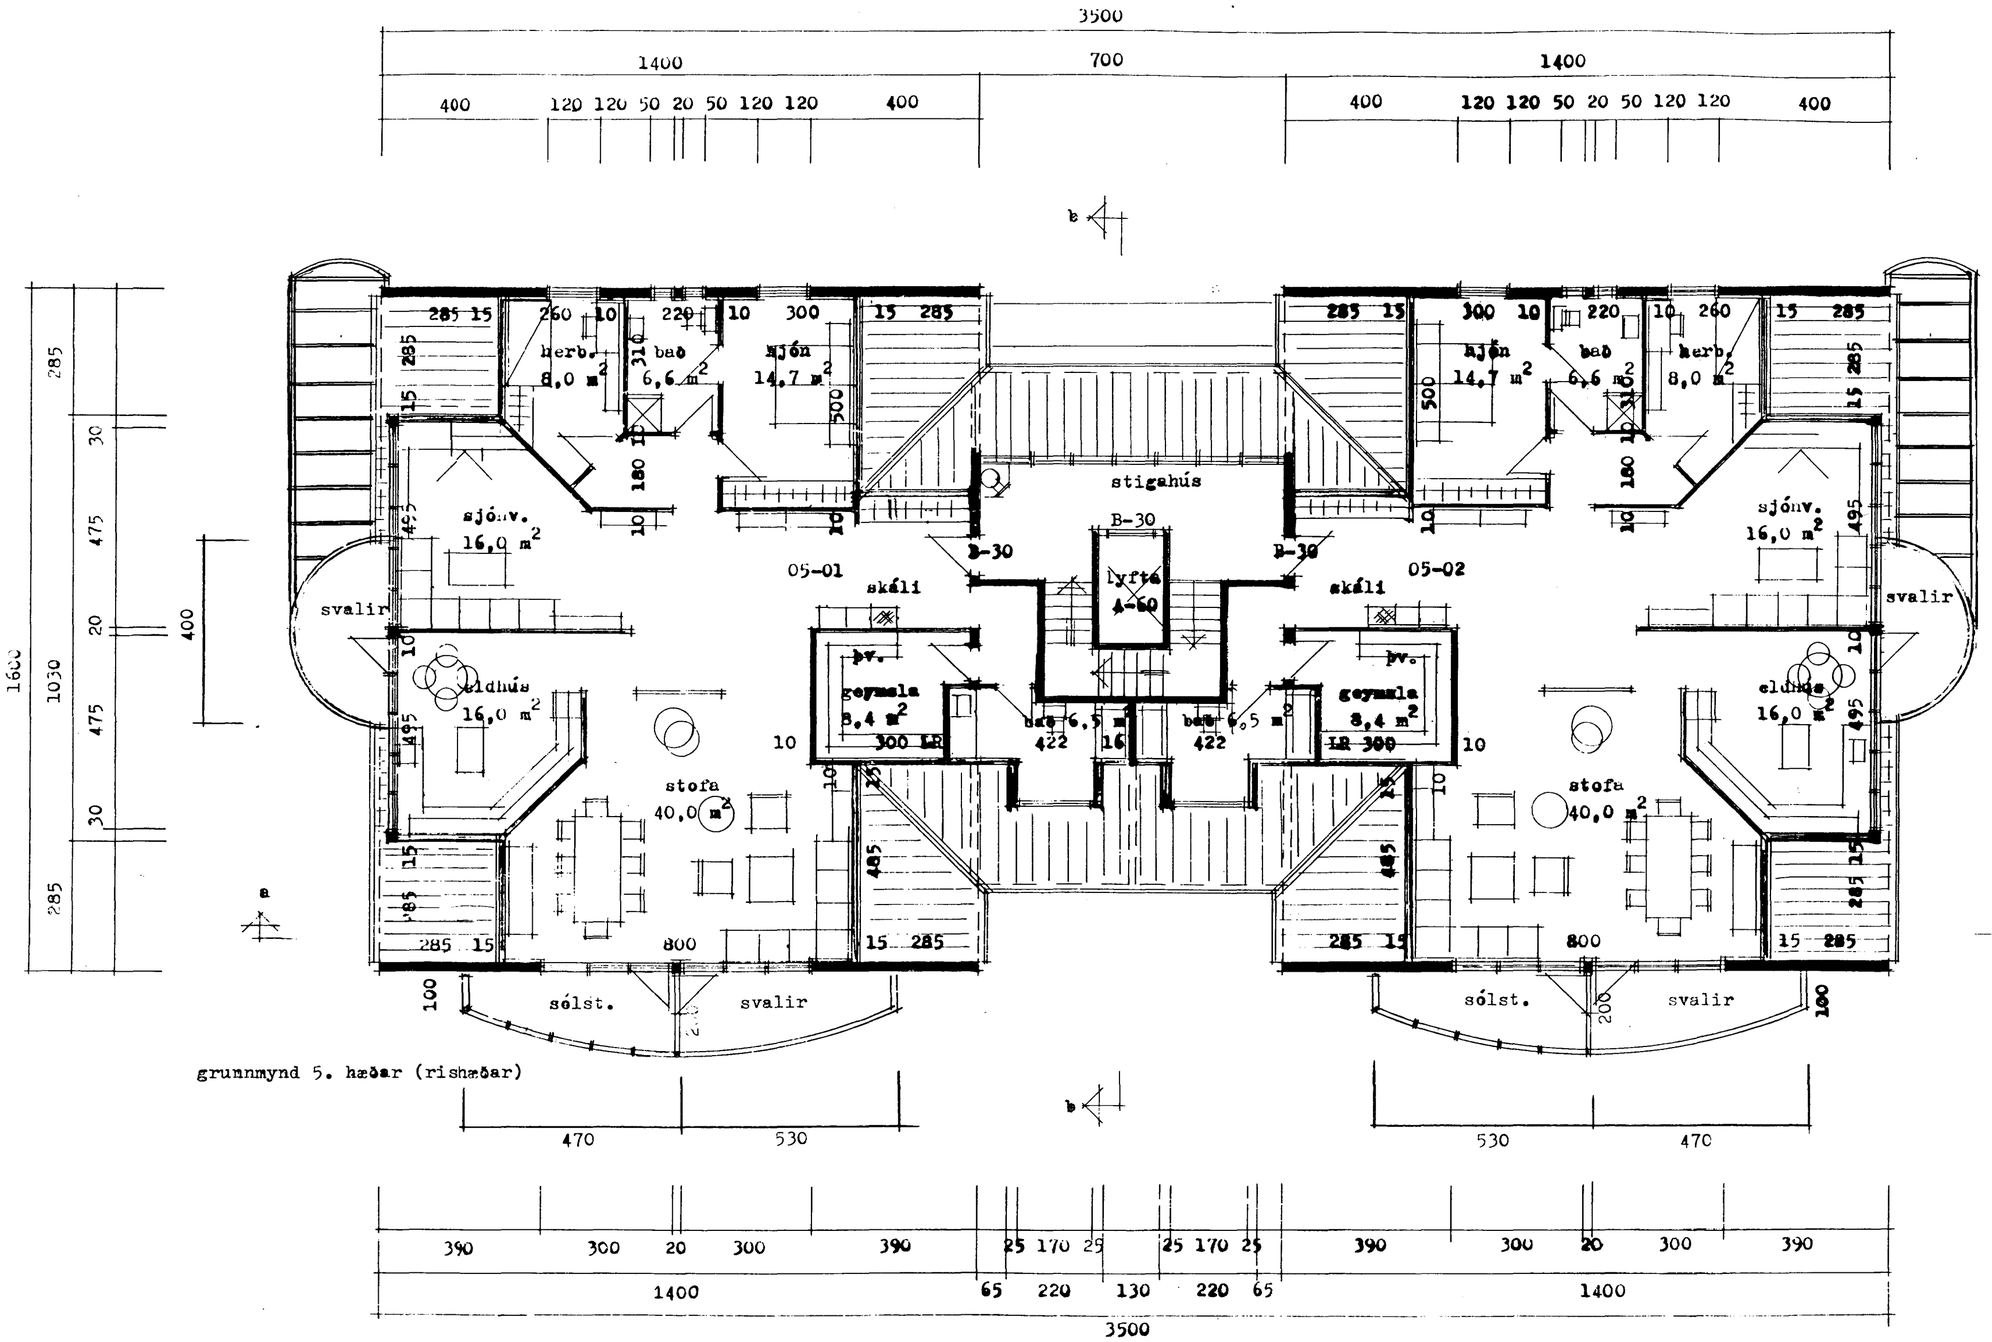

grunnmynd 5. hæðar (rishæðar)

BREYTT Í MAI 2001:

LOKUN SVALA 2, 3 OG 4 HÆÐAR
BREYTT, Þ.E. SVÖLUNUM VERÐUR
ALVEG LOKAÐ MEÐ OPNANLEGUM
GLERSKÍFUM

breytt í sept. 2000 : byggðar sólst.
á hluta svala íbúða
og settar svalir á báðar íbúðir rishæðar

es TEIKNISTOFAN SUÐURLANDSBRAUT 48 RVÍK. SÍMI 677344
SIGURÐUR THORLACIUS
DAGS. júlí 1993
BREYTT.