


suður

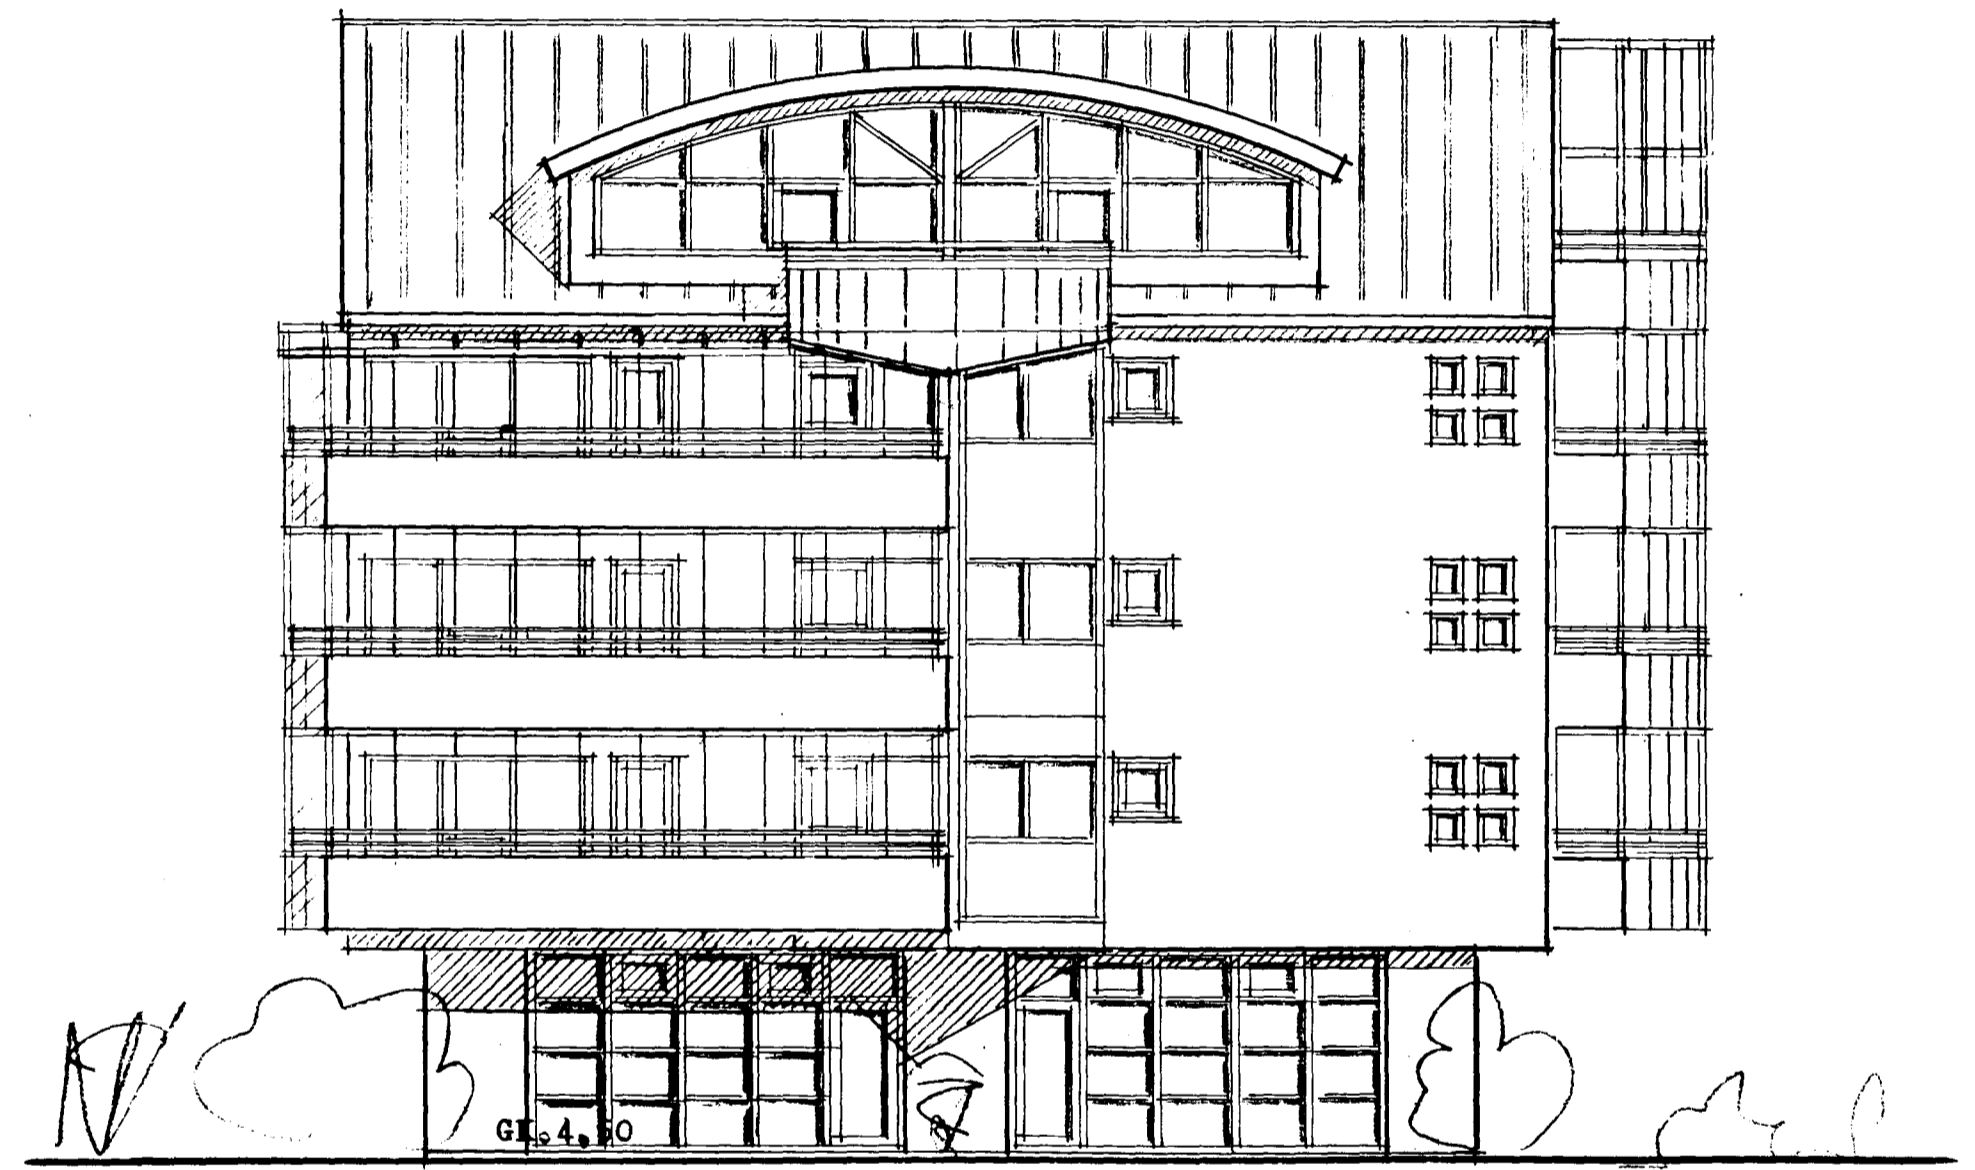

norður

BREYTT Í MAÍ 2001.

LOKUN SVALA 2, 3 OG 4 HÆÐAR
BREYTT, Þ.E. SVÖLUNUM VERÐUR
ALVEG LOKAD MED OPANLEGUM
GLERSKÍFUM

breytt í sept. 2000 : byggðar sölst.
á hluta svala íbúða.
og settar svalir á bæðar íbúðir rishæðar

es

TEIKNISTOFN

SÚÐURLANDSBRAUT 48 RVÍK. SIMI 677344

SIÐURUR KJARTANSSON

[Handwritten signature]

DAGI júlí 1993

BREYTT.

[Handwritten signature]