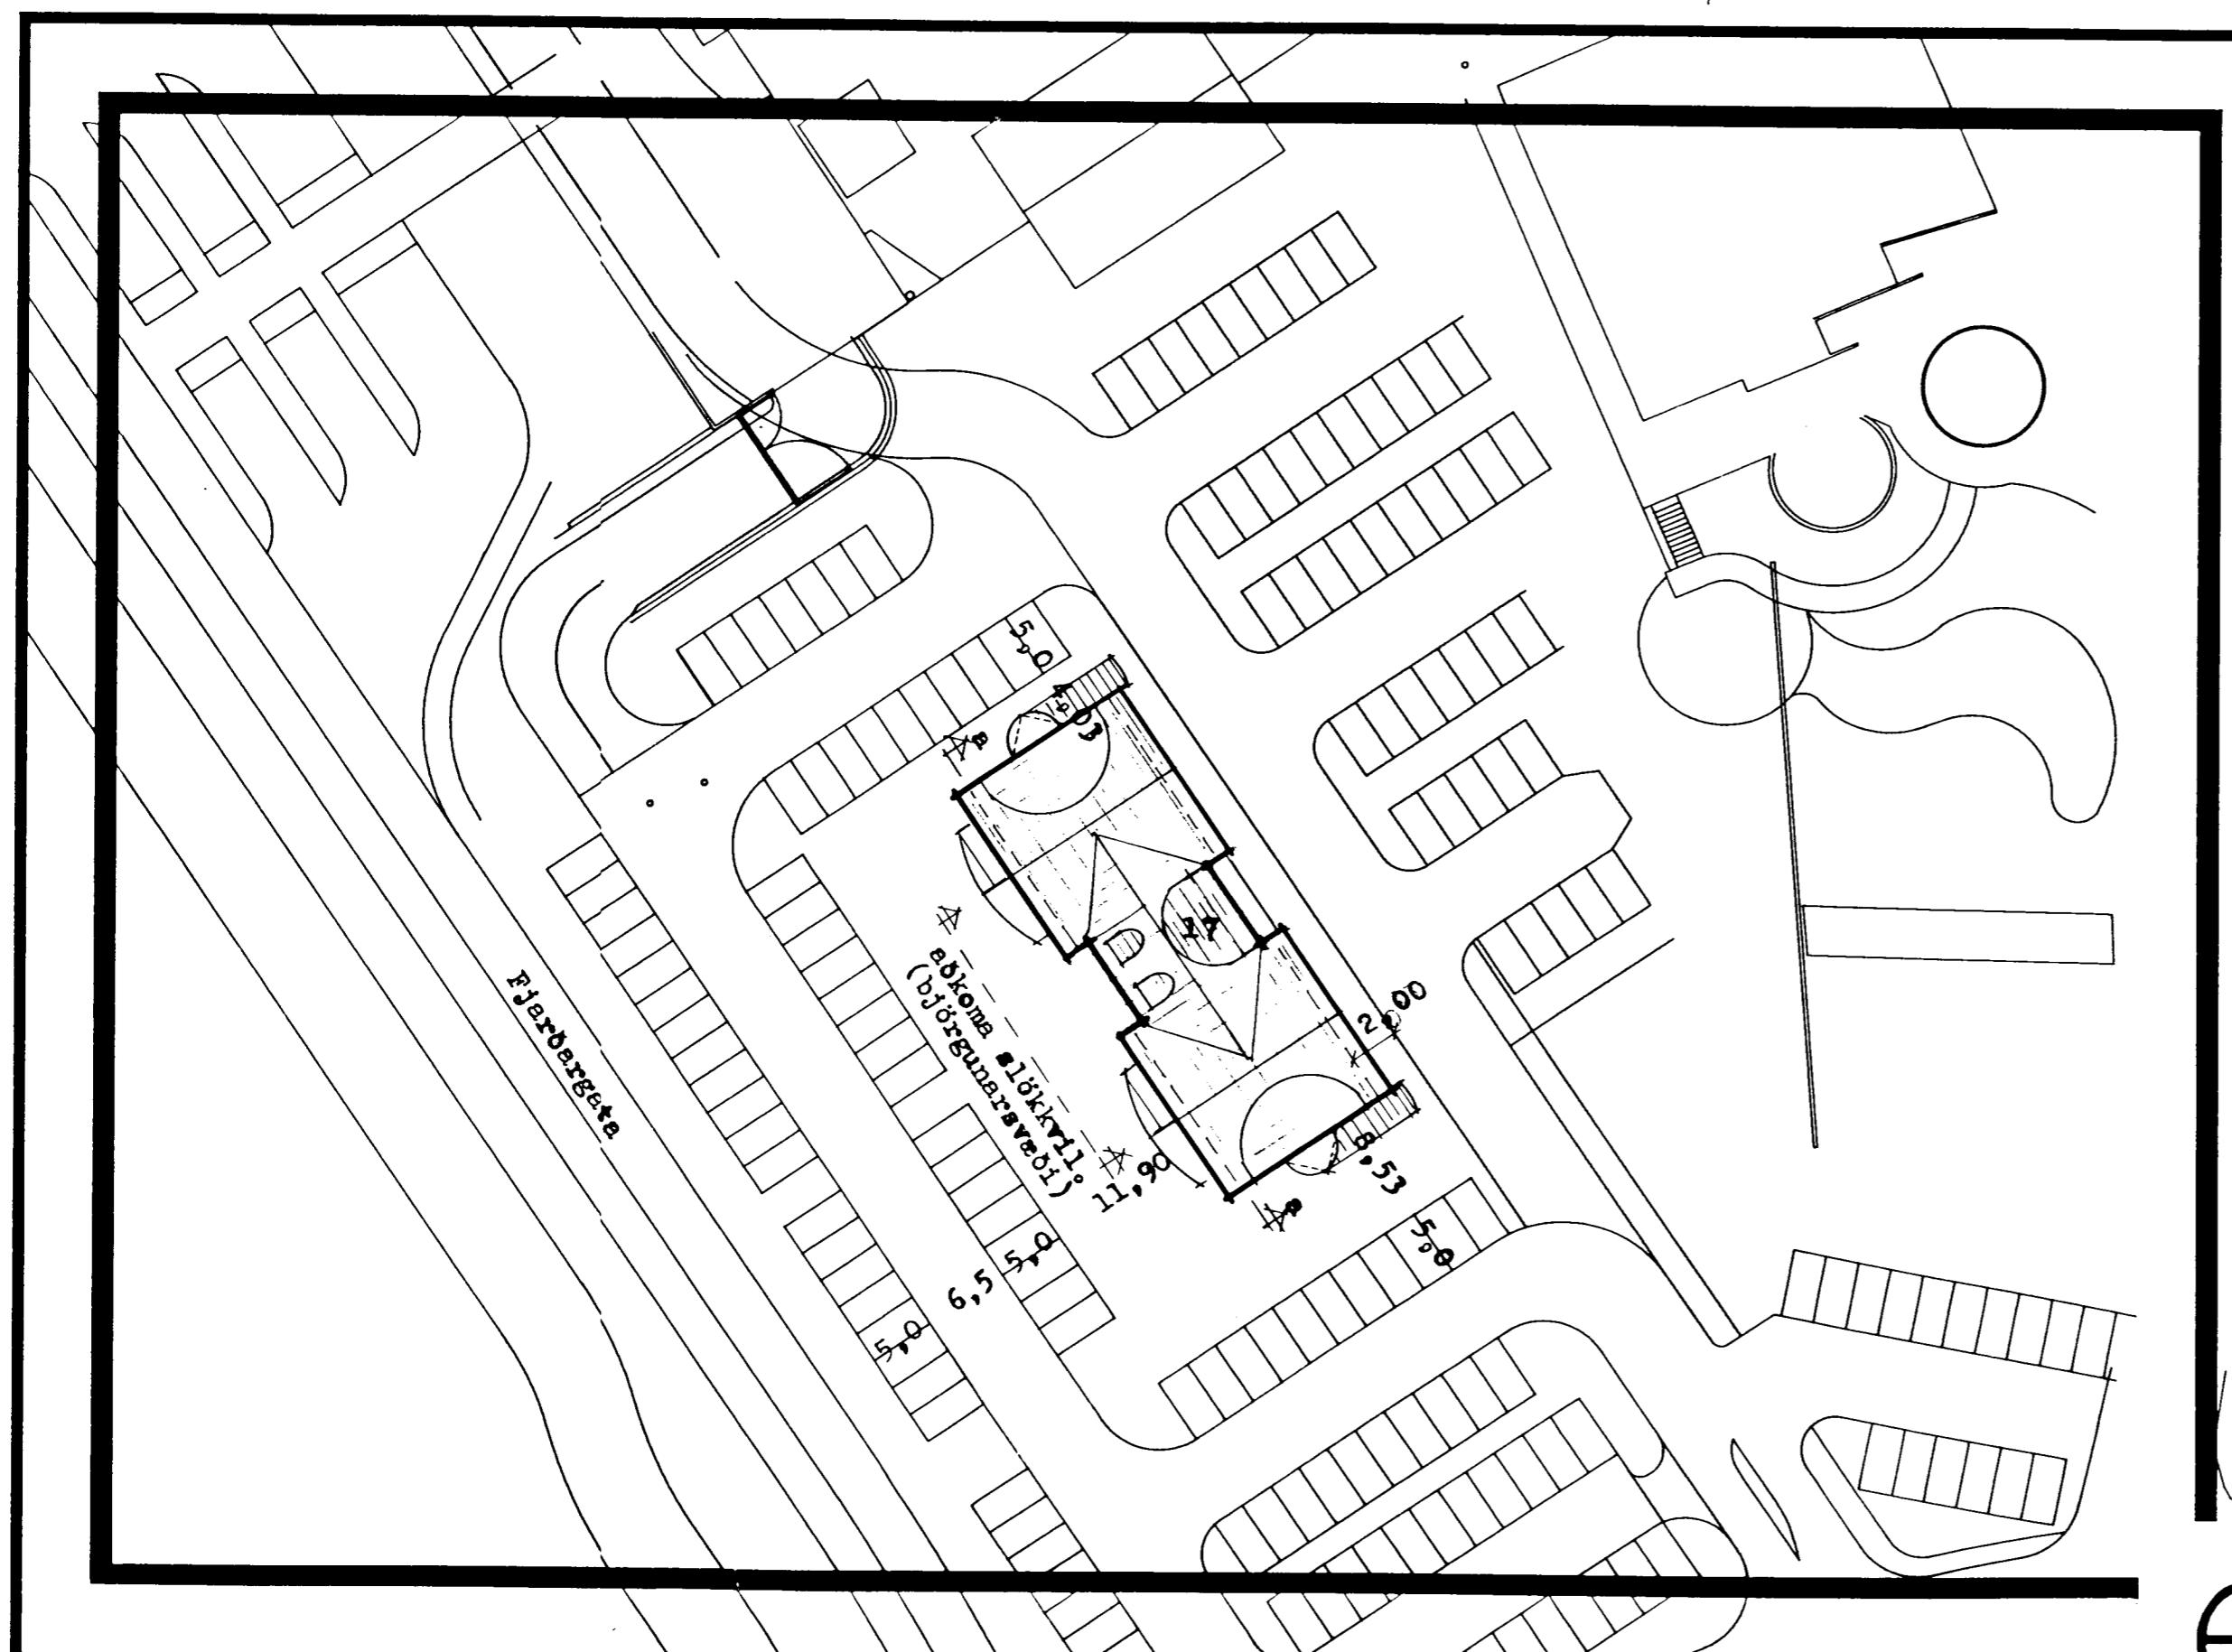


blað 1

ASKILD,  
SJÁBOKUN**Byggingarlysing :**

húsið verður steinsteypt, þússad utan og mælað, allt tréverk utanhúss verður fíavarðið með viðurkenndu efni, öll hurbargöt að innan verða amk. 88 cm. en öll hurbargöt í fwb 02-02 verði amk. 98 cm. aðalhurðir verði amk. 98 cm. frá 8llu loknu rymni komi loftresting.

**starðir :**

jarðhæð	$474,85 \text{ m}^2$	$1,519,52 \text{ m}^3$
2. hæð	$522,50 \text{ m}^2$	$1,410,75 \text{ m}^3$
3. hæð	$522,50 \text{ m}^2$	$1,410,75 \text{ m}^3$
4. hæð	$522,50 \text{ m}^2$	$1,410,75 \text{ m}^3$
rishæð (yfir ea. 180 cm.)	$406,87 \text{ m}^2$	$1,210,35 \text{ m}^3$ (öll rishæðin)
allt	$2,449,22 \text{ m}^2$	$6,962,12 \text{ m}^3$

ATH. starðir á sélst. á svölum sjá skráningartöflu

**teikningar :**

- nr. 1 afstöðumynd
- nr. 2 smið
- nr. 3 grannm. jarðhæðar
- nr. 4 grunnmynd 2. heðar
- nr. 5 grunnmynd 3. heðar
- nr. 6 grunnmynd 4. heðar
- nr. 7 grunnmynd rishæðar
- nr. 8 útlit austur
- nr. 9 útlit vestur
- nr. 10 útlit suður/norður
- nr. 11 skráningartafla

BREYTT Í MAI 2001

LOKUN SVALA 2, 3 OG 4 HÆÐAR  
BREYTT. P.E. SVÖLNUM VERÐUR  
ALVEG LOKAÐ MED OPNANLEGUM  
GLERSKÍFUM

**AFSTADA**

breytt í sept. 2000 : byggðar sólst.  
á hluta svala íbúða.

es

TEKHISTOFHN

SUDURLANDSBRAUT 48 RVIK. SIMI 677344

SICURBIR KJARTANSSON

DAGS. júlí 1993

BREYTT.