Fjarðargata nr. 17 Hafnarfirði m. 1:100

Byggingarfulltrúi samþykkir erindið.

2 9 SEPT. 2003

Bent skal á að samþykkt þessi verður ekki virk, fyrr en eftir þinglýsingu eignaskiptayfirlýsingarinnar og skráningu hennar hjá Fasteignamati ríkisins.

Byggingafulltrúinn í Hafnarfirði
F.h. Kristján Þórarinsson
blað 4

ÁSKILIÐ, SJÁ BÓKUN

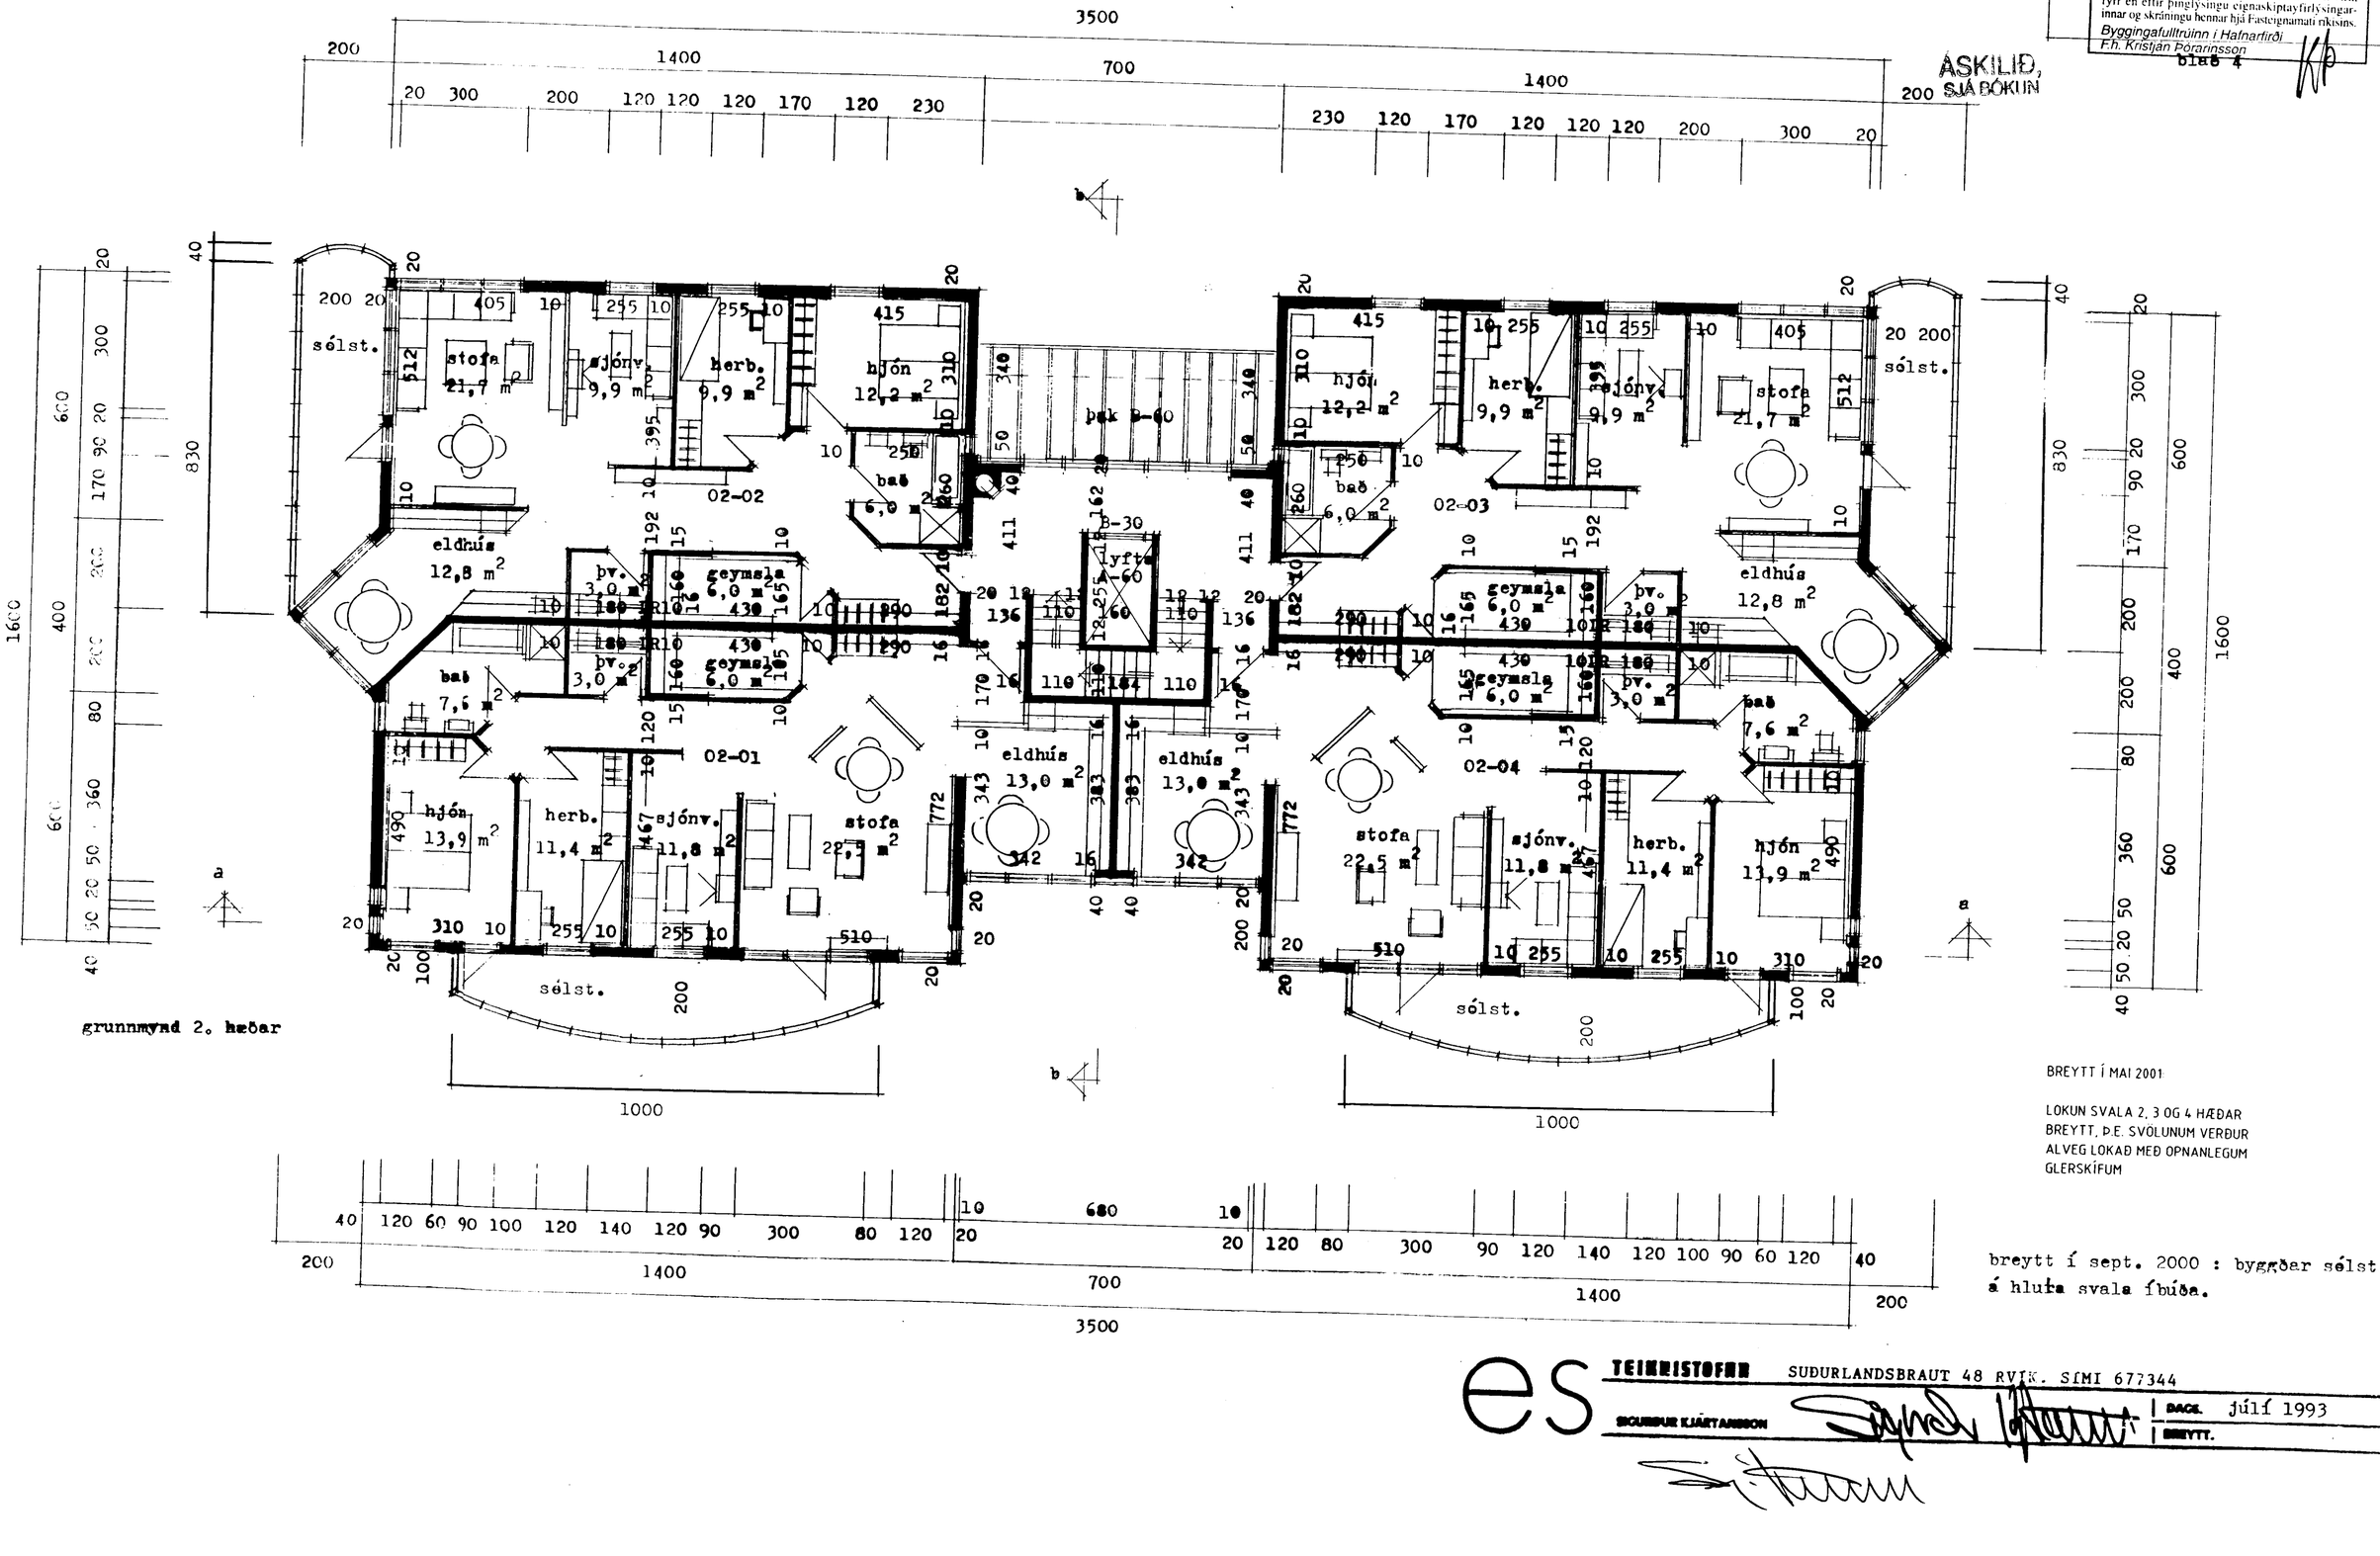

grunnmynd 2. hæðar

BREYTT Í MAÍ 2001

LOKUN SVALA 2, 3 OG 4 HÆÐAR
BREYTT, Þ.E. SVÖLUNUM VERÐUR
ALVEG LOKAÐ MEÐ OPNANLEGUM
GLERSKÍFUM

breytt í sept. 2000 : byggðar sólst. á hluta svala íbúða.

es TEIKNISTOFAN SUÐURLANDSBRAUT 48 RVÍK. SÍMI 677344
SIGURÐUR KJARTANSSON

DAGS. júlí 1993
BREYTT.