

Byggingarfulltrúi
samþykkir erindið.


29 SEPT. 2003

Bent skal á að samþykkt þessi verður ekki virk, fyrr en eftir þinglýsingu eignaskiptayfirlýsingarinnar og skráningu hennar hjá Fasteignamáti ríkisins.

Byggingarfulltrúinn í Hafnarfirði
F.h. Kristján Þórarinnsson

ÁSKILIÐ,
SJA BÓKUN!

bl. n. 8

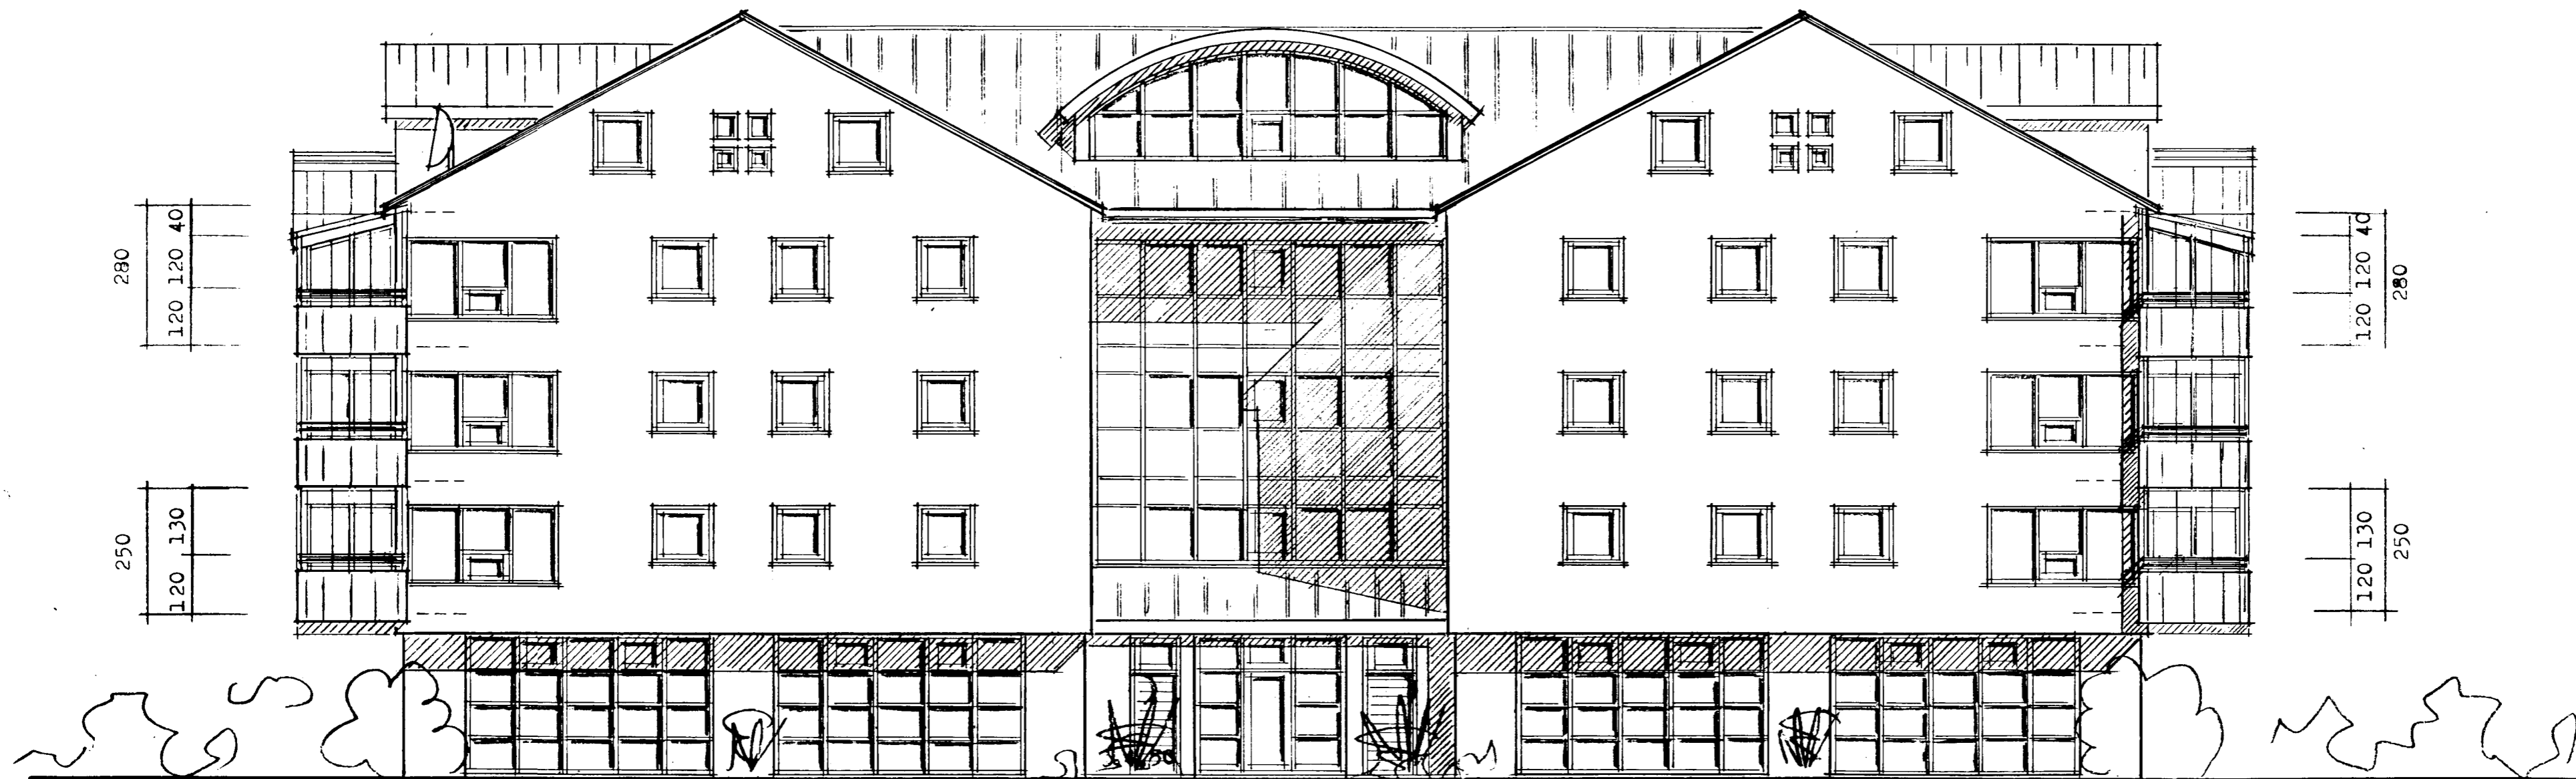

austur

BREYTT Í MAÍ 2001:

LOKUN SVALA 2, 3 OG 4 HÆÐAR
BREYTT, Þ.E. SVÖLUNUM VERÐUR
ALVEG LOKAÐ MED OPNANLEGUM
GLERSKÍFUM

breytt í sept. 2000 : byggðar sölst.
á hluta svala íbúða
og settar svalir á bæðar íbúðir rishæðar.

es TEIKNISTOFN SUDURLANDSBRAUT 48 RVÍK. SÍMI 677344

SIGURDUR KLARTANSSON *Sigurdur Klartansson* DAGS. júlí 1993
BREYTT. *Kp*