


ASKILIÐ,  
SÍÁ BOKUN

blað 9

Úr Gildi

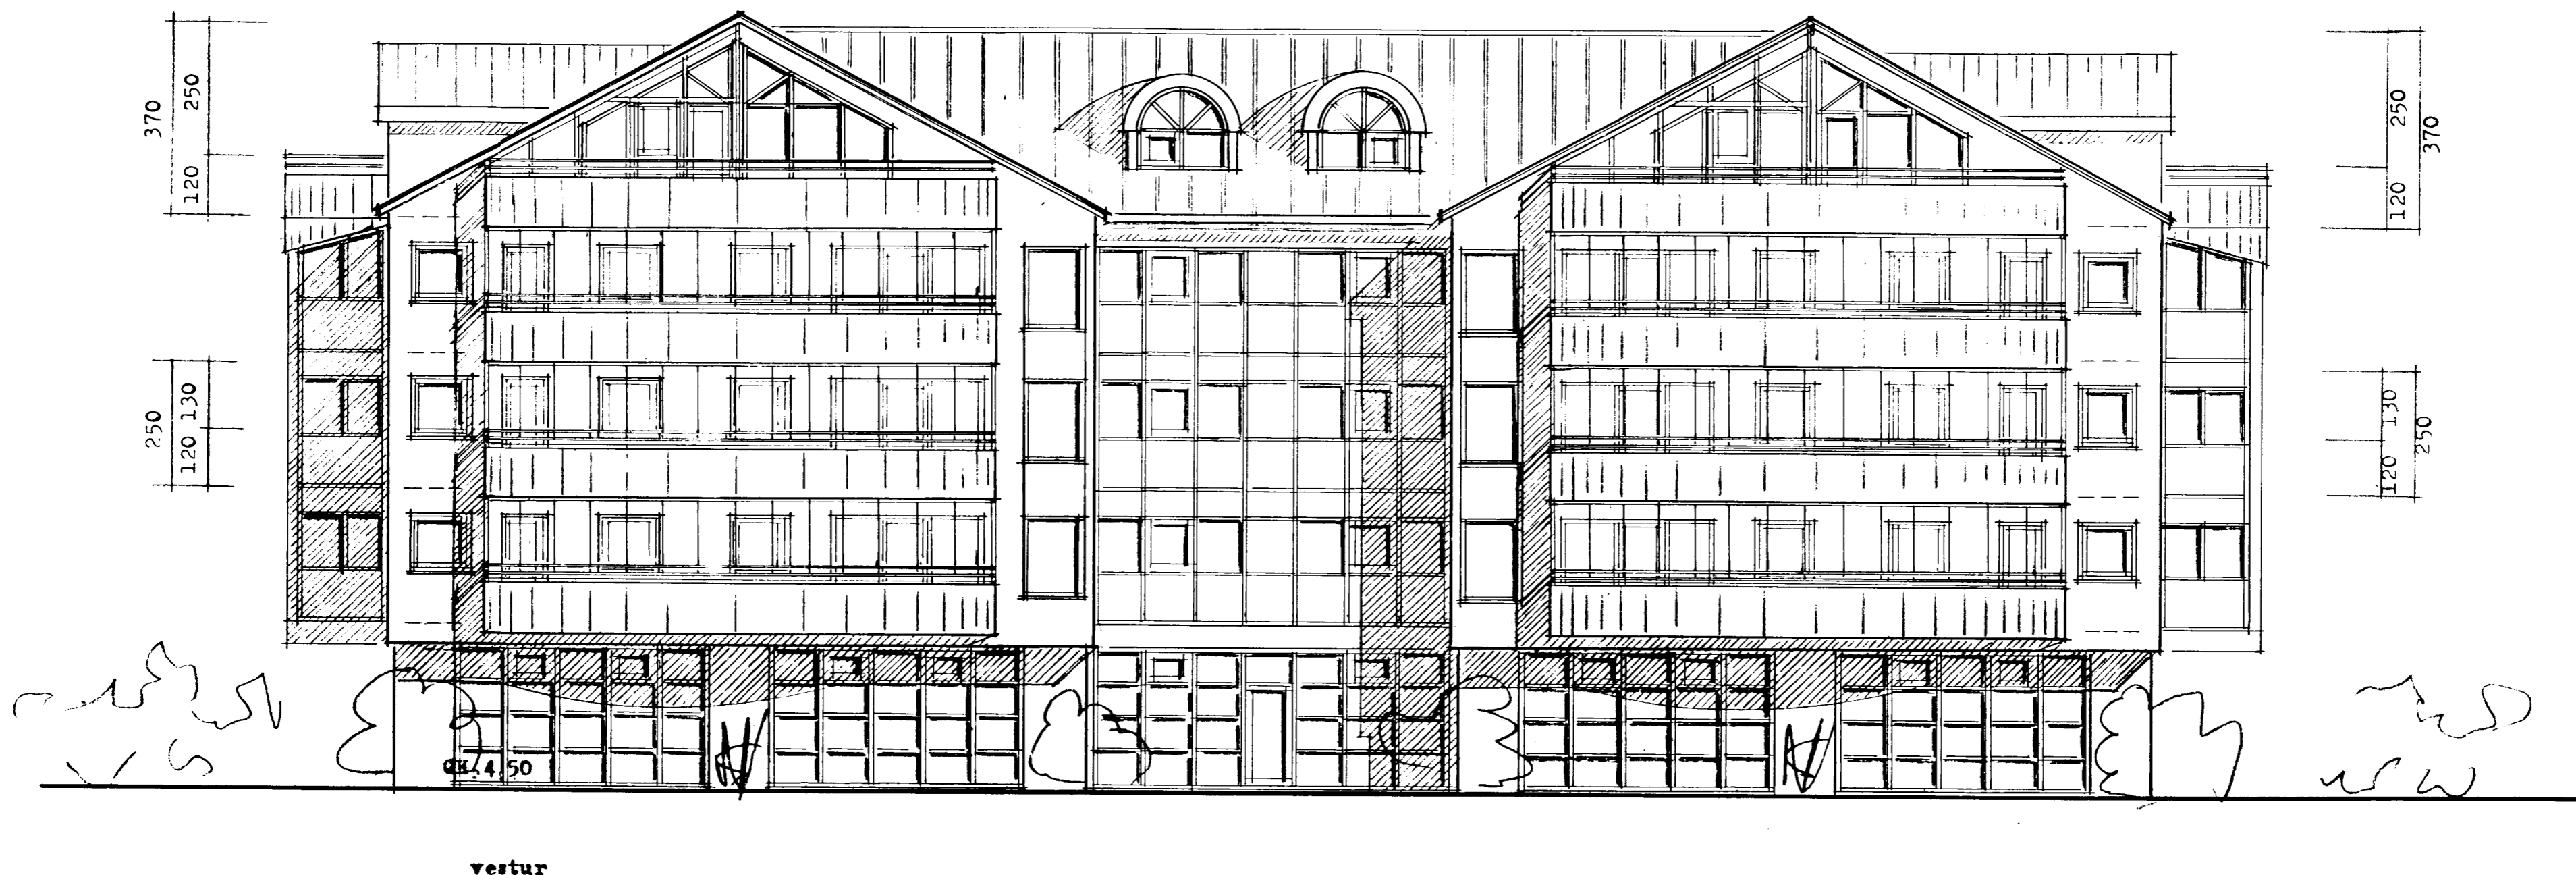

OK 4.50

vestur

BREYTT Í MAÍ 2001.

LOKUN SVALA 2, 3 OG 4 HÆÐAR  
BREYTT, Þ.E. SVÖLUNUM VERÐUR  
ALVEG LOKAD MEÐ OPNANLEGUM  
GLERSKÍFUM

breytt í sept. 2000 : byggðar sólst.  
á hluta svala íbúða.  
og settar svalir á báðar íbúðir rishæðar