

Byggingarfulltrúi  
samþykkir erindið.

29 SEPT. 2003

Bent skal á að samþykkt þessi verður ekki virk, fyrr en eftir þinglýsingu eignaskiptayfirlýsingarinnar og skráningu hennar hjá Fasteignamáti ríkisins.


Byggingarfulltrúinn í Hafnarfirði  
Fh. Kristján Þórarinnsson

KP

ASKILID.  
SJA BOKLIN


blað 10

# Úr Gildi

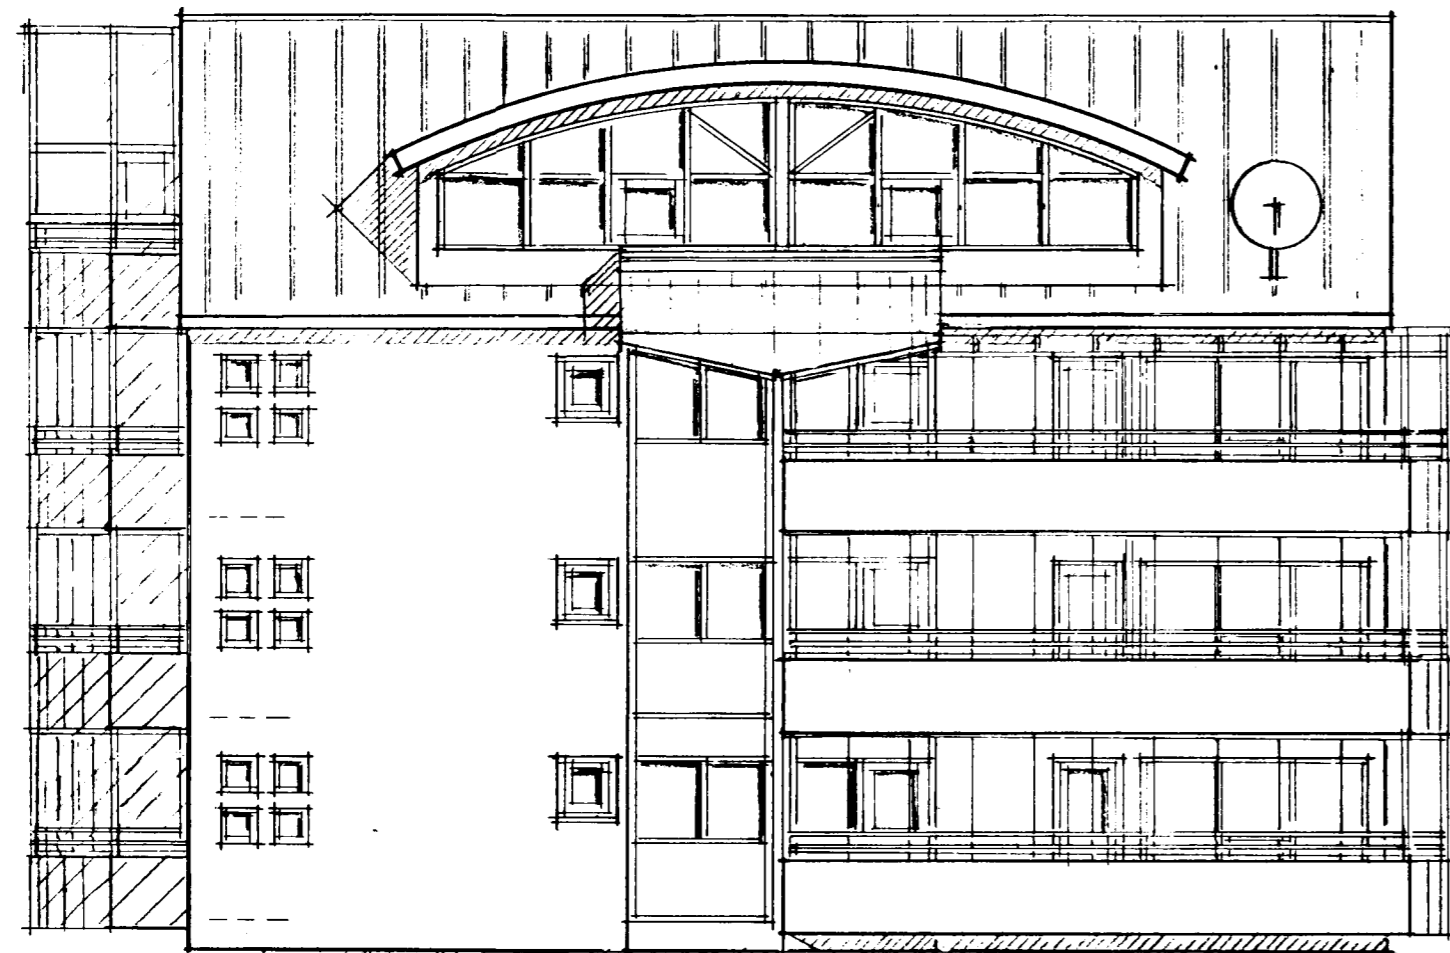

GK 4.50

súður

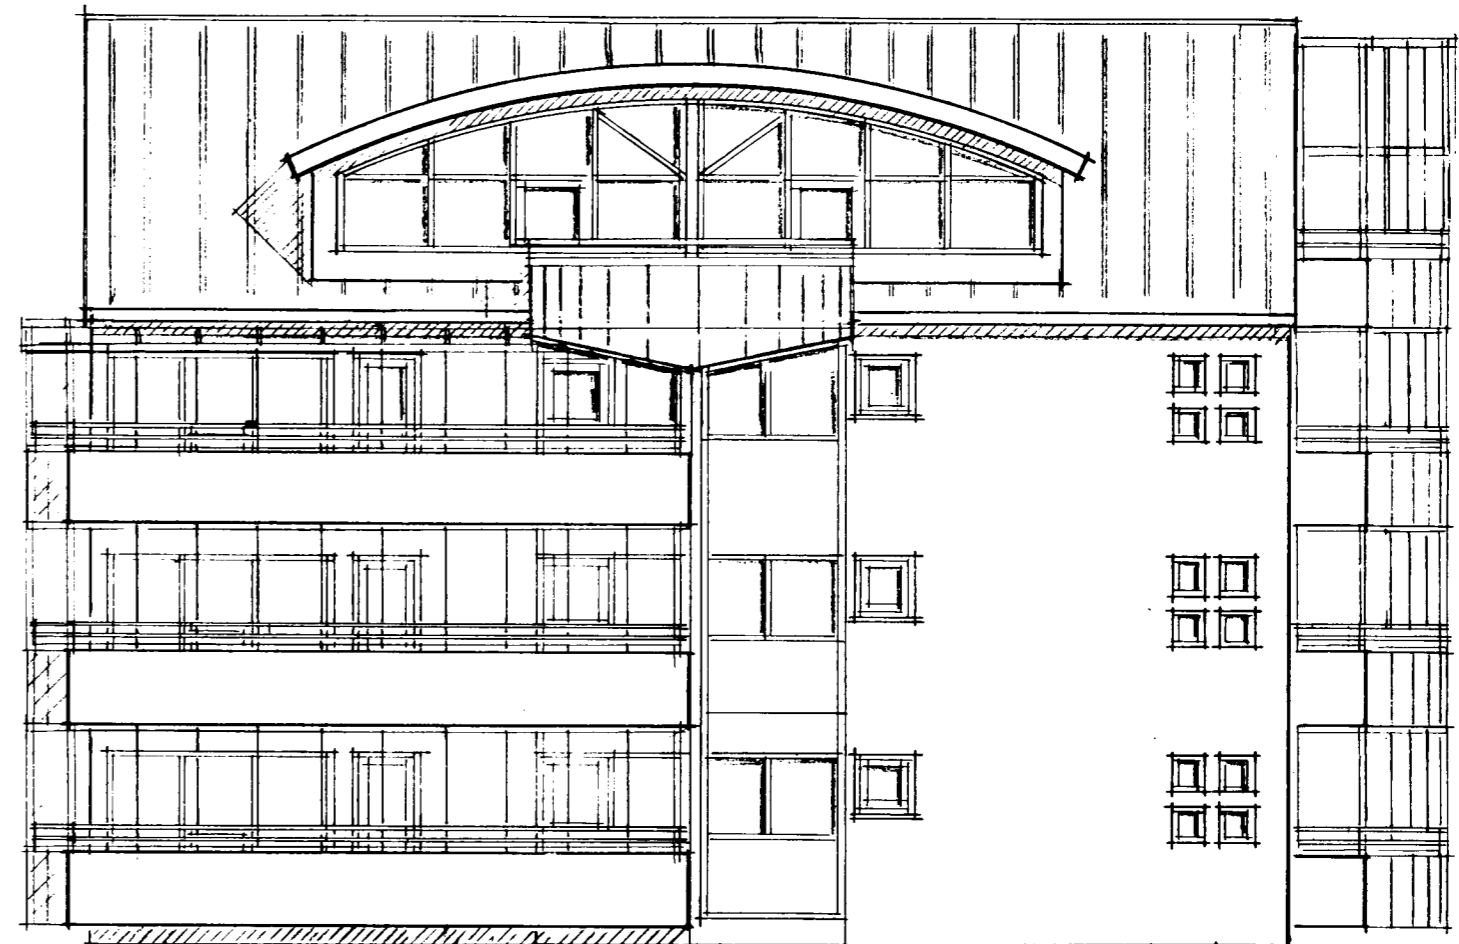

GI 4.80

norður

BREYTT Í MAÍ 2001

LOKUN SVALA 2, 3 OG 4 HÆÐAR  
BREYTT, Þ.E. SVÖLUNUM VERÐUR  
ALVEG LOKAD MEÐ OPANLEGUM  
GLERSKÍFUM

breytt í sept. 2000 : byggðar sélst.  
á hluta svala íbúða.  
og settar svalir á báðar íbúðir rishæðar

es TEIKNISTOFN SUÐURLANDSBRÁUT 48 RVÍK. SIMI 677344

SIGURDUR KIARTANSSON *Sigurdur Kiartansson* DAGS. júlí 1993

*Sigurdur Kiartansson* BREYTT.