


1:1000

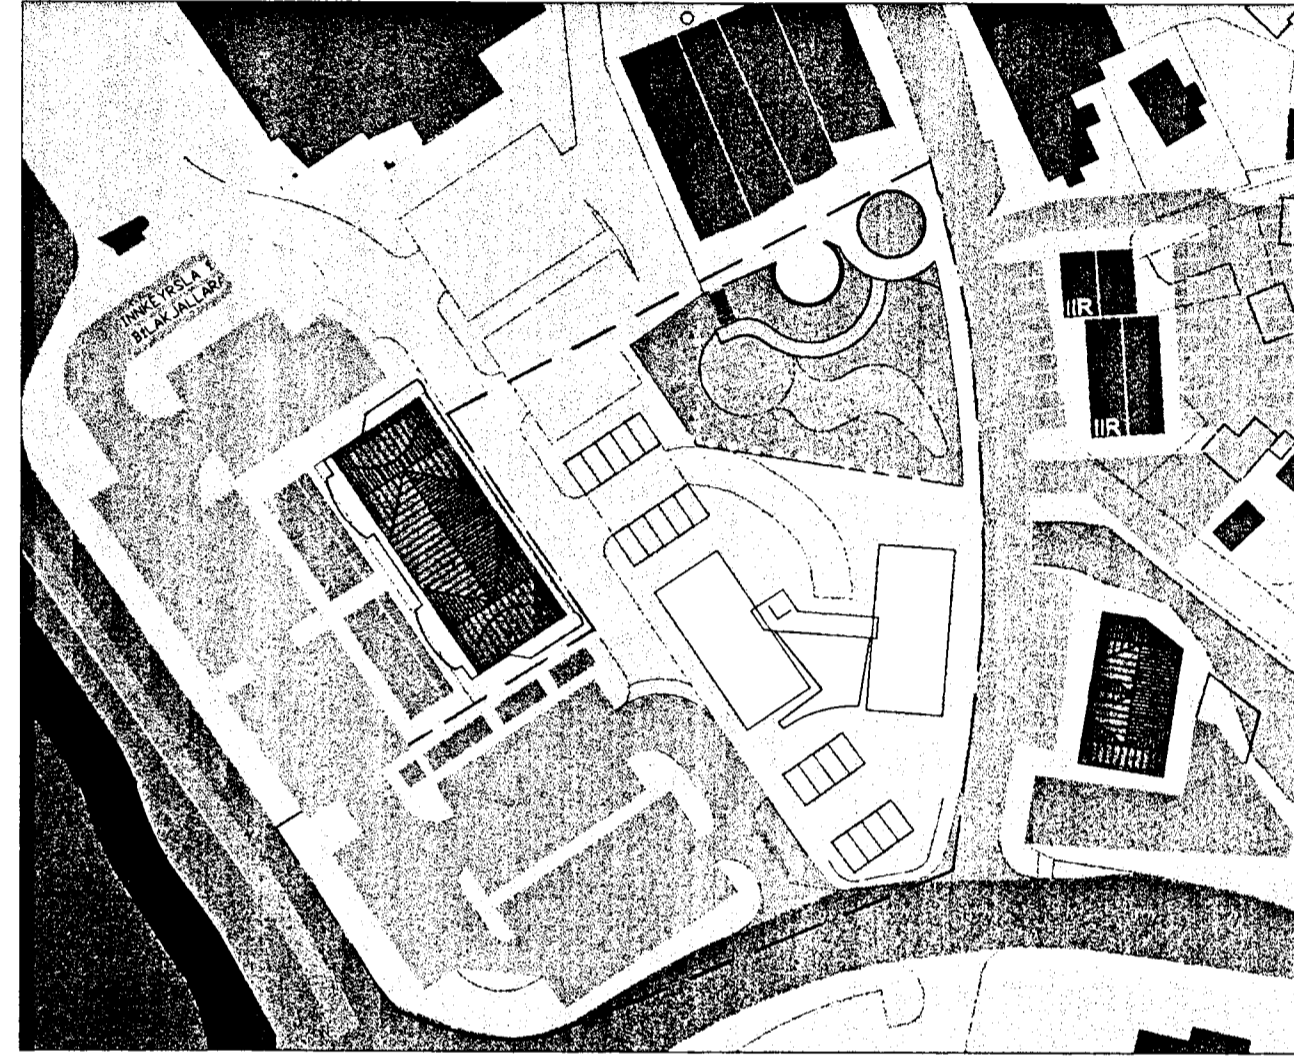

1:1000

Hafnarfjörður Miðbær staðfest 19. sept. 1983
Breytt 30. júní 1994

Breytt tillaga

Breytingartillagan felst í að:

- breyting á legu og stærð byggingareits úr 420 m² grunnflöti í 600 m² grunnflöt,
- breyting úr 2. hæðir og ris í 3. hæða byggingu,
- gert er ráð fyrir íbúðum á efri hæðum,
- gert er ráð fyrir skábraut fyrir hugsanlegan bílakjallara, ef sá möguleiki er nýttur,
- bakgarður nýbyggingar sem snýr að Hafnarborg skal útfærður sem hluti af torgmynd,
- gert skal ráð fyrir göngutengslum á mörkum græns svæðis og lóðar,
- felld eru niður áform um að Hamarskotslækur, sem átti að liðast í gegnum svæðið og úr í sjó.

• • • • • ► = göngutengsl



DEILISKIPULAG ÞETTA VAR SAMÞYKKT Í
SKIPULAGSNEFND HAFNARFJARÐAR
ÞANN: 22. JÚNÍ 1999

SKIPULAGSSTJÓRI HAFNARFJARÐARBÆJAR

DEILISKIPULAG ÞETTA, SEM FENGIÐ HEFUR MEÐFERÐ
SKV. LÖGUM NR. 73/1997, VAR SAMÞYKKT Í
BÆJARSTJÓRN HAFNARFJARÐAR

ÞANN: 29. JÚNÍ 1999

BÆJARSTJÓRI HAFNARFJARÐARBÆJAR