

Upprunalegur höfundur: Batteríð ehf.


Úr Gildi

BRUNATAKN:


- OT → Merkt útgangaleið
- Rýmingarleið við útgang
- E-CS 90 Húrlur með merktri brunamótstöðu
- RE/EX/EL/EX Brunnaskil
- R Reykskyrnari
- ! Stjórnsíð brunavörðunarkerfis
- ATH: -Steypvirkni/burðarvirki eru a.m.k. REI 60 í brunamótstöðu.
- Í byggingunni verða staðsett handskilvættari af viðurkenndri gerð

SKÝRINGAR:


- Loftfrastikerfi
- ATH: Öll rými merkt LR eru loftfrast með vélrænni loftfræslingu
- Á.V: Ahalðavaskur
- M.V: Matvælavaskur
- BO: Björgunarpop
- BS: Brunasíngla
- GN: Gólfniðurfali
- PN: Pakniðurfali
- RV: Innatak Ráttavellu
- HV: Innatak Hlávellu
- VV: Innatak Vatnsvellu
- S: Innatak síma
- G: Búndin hæð á lóðarmörkum
- L: Hæð á lóðarmörkum bundin frá g. aðliggjandi götu
- L': Landhæð við lóðarmörk (leitbeinandi)
- ⊕: Reiknuð hæð á yfirborði gólfa

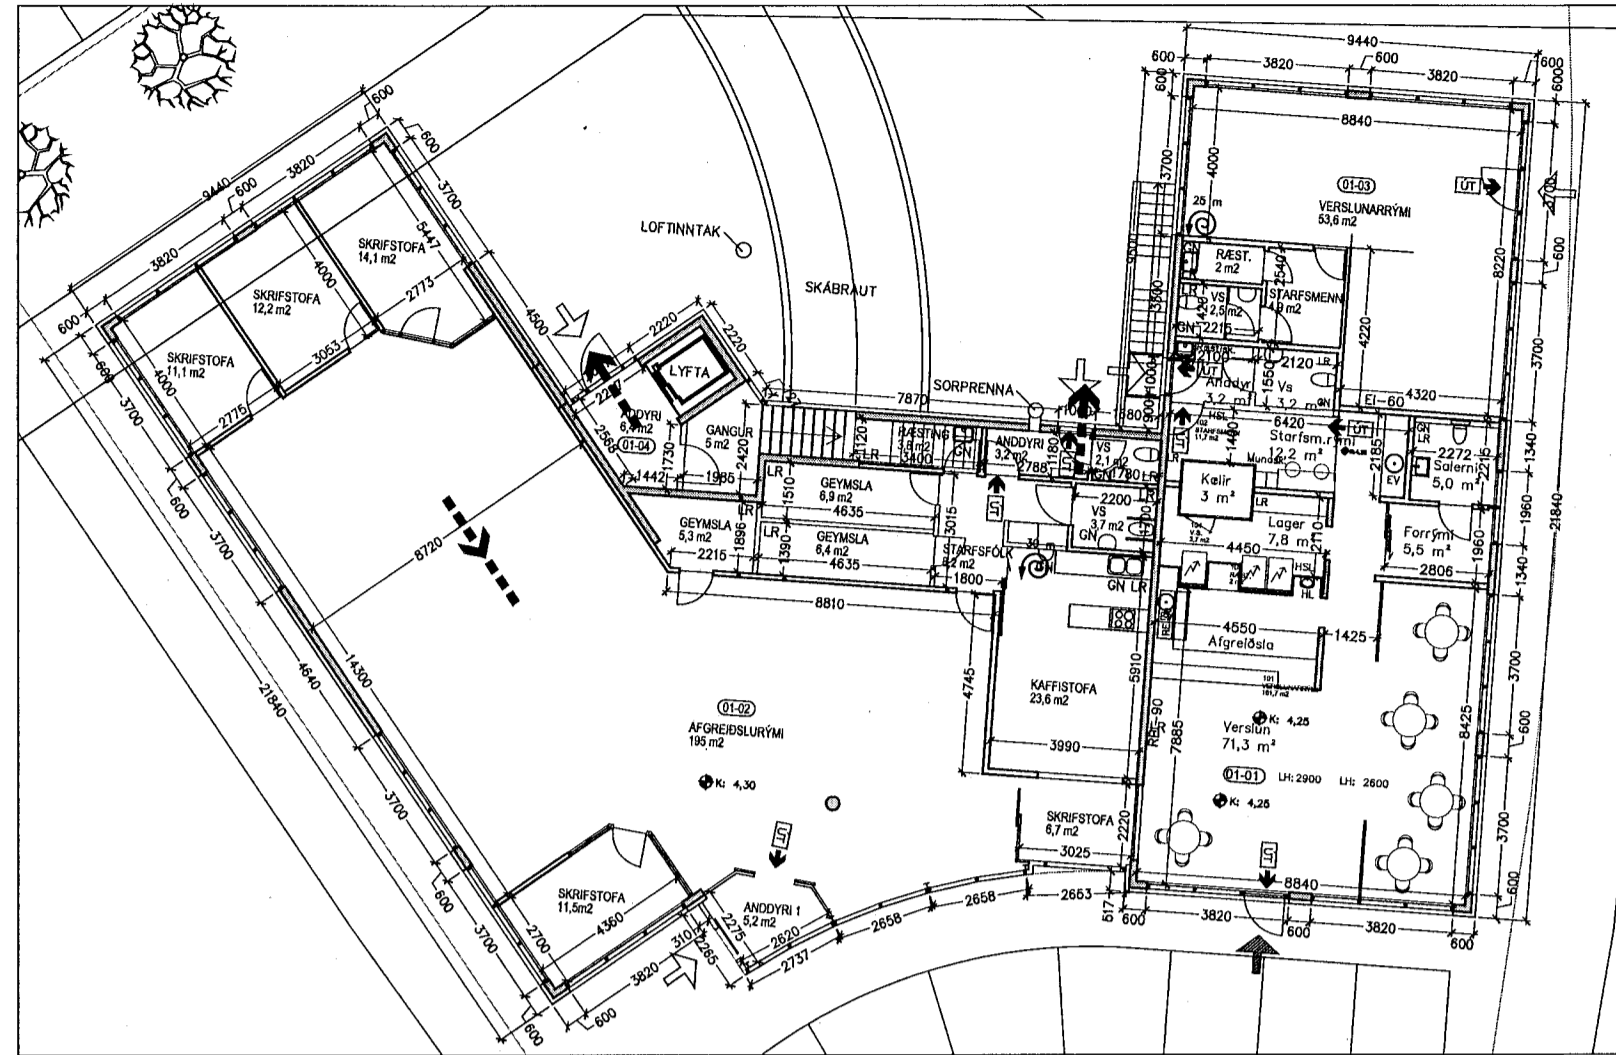

GRUNNMÝND FYRIR BREYTINGU
MKV 1:200

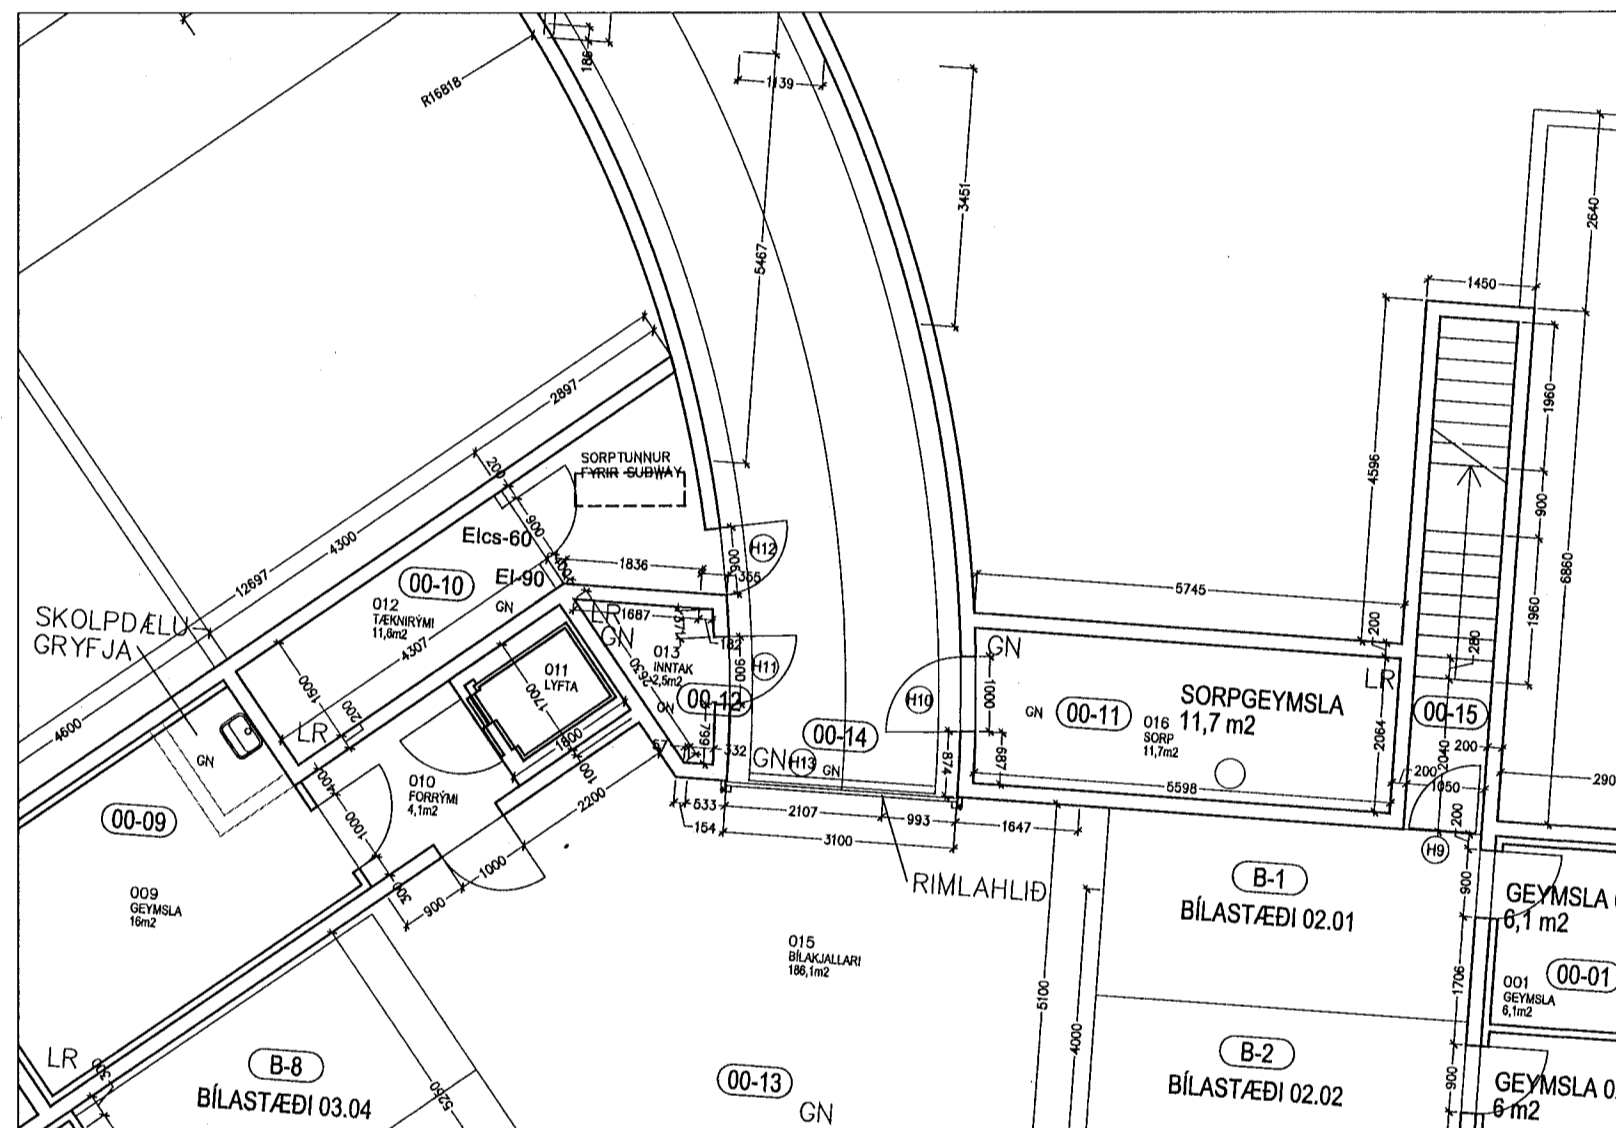

GRUNNMÝND HLUTA KJALLARA
MKV 1:100

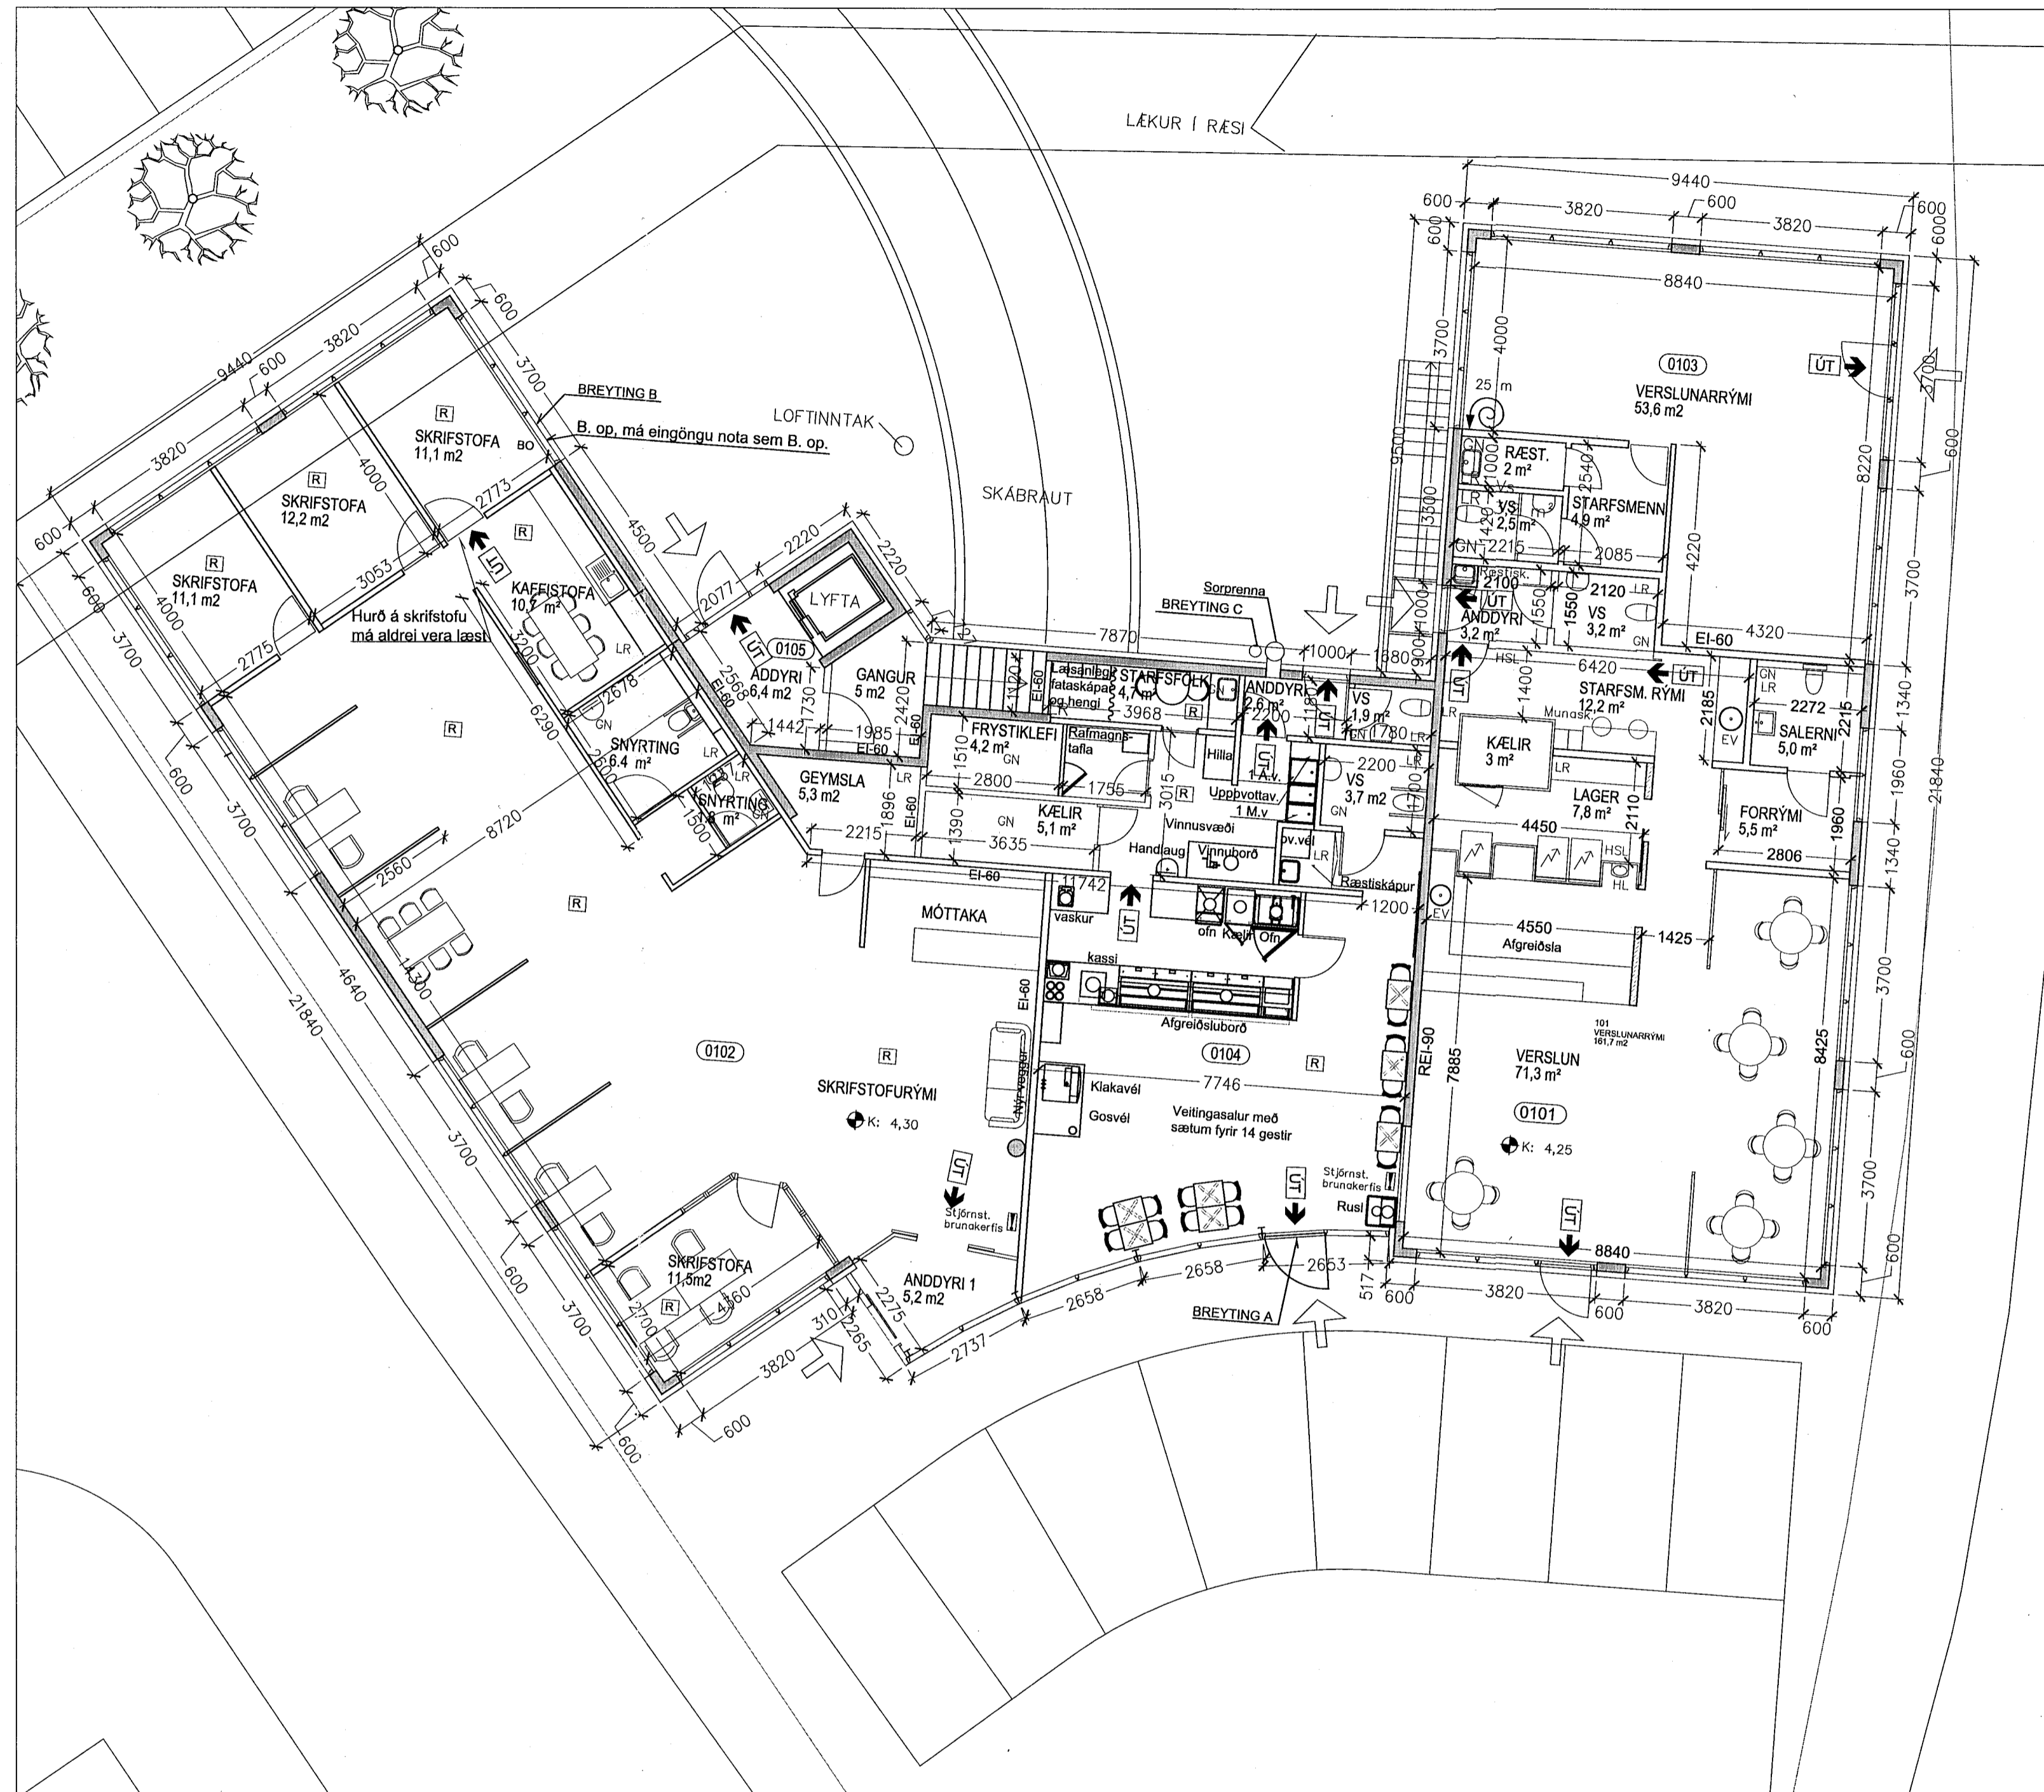


GRUNNMÝND 1. HÆÐ
MKV 1:100



SÚÐURHLIÐ
MKV 1:200

BREYTING A
Nýr inngangur

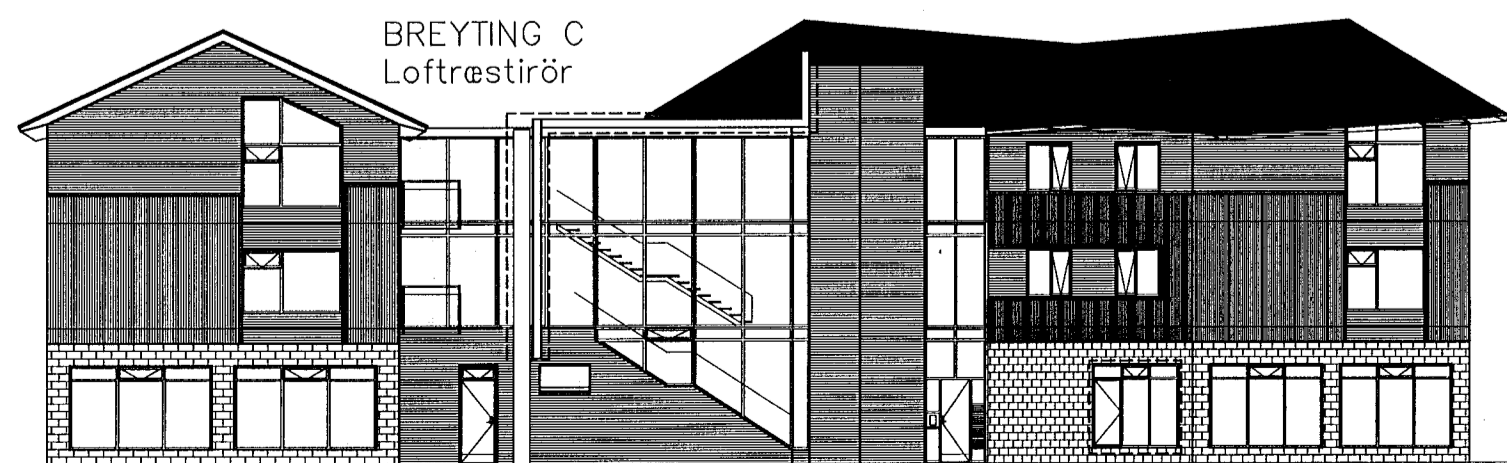

NORDURHLIÐ
MKV 1:200

Útlit á loftræstiróri
skal vera eins og á
sorprennu.

BREYTING B
Nýtt opnanlegt fag

BREYTING A ÚTLITI FRÁ FYRRI ÚTGAFU:

- Breyting A: Nýr inngangur, hurð sett í stað glers.
- Breyting B: Hliðarhengt opnanlegt fag sett í stað glers.
- Breyting C: Útloftunarrör fest utan á útvegg og leitt upp fyrir þak, að lyftustokki og upp með honum.

INNRI BREYTINGAR:

- Ný veitingasala innréttuð í hluta húsnæðis sem áður var skrifstofurými.

05.09.13	E	Breytingar auðkenndar á teikn.	ADS
30.03.06	D	Breytingar auðkenndar á teikn.	AE
15.02.06	C	Eldri inngangi á glervegg	AE
15.02.06	C	Nýr inngangur á suðurhlíð	AE
06.01.05	B	Texti settur inn frá G-K	AE
02.12.04	A	Innra skipul. og inngangur	AE

VERKAUPLI/ EIGANDI
1813-Fjarðargata 19
TIGLIND VEGUR

Fjarðargata 19
GÁTASTARBEITING

Aðaluppdráttur
Grunnmýnd 1.hæð
Ásnað Suður
Ásnað Norður

LANDNÖMÉR: 175389
STADGR.: 1400-1-23000190
MHL: 01
MKV: 1:100/1:200
BLADSTÉRÐ: A1
ÚTGAFA DAGS:04.09.13
STOFN DAGS: 10.10.2013
TEIKNAD: ADS
YFIRFARID: SE

9813 - 00 - 0 - A - (00) - 202 - E
VERNRN. MAPPA SVÆÐI ÁBYRÐIG SPB.NR. RÆNDR. ÚTGAFA

Jón Ólafur Ólafsson FAL
kt: 090658-4099
Sigurður Einarsson FAL
kt: 110457-2789

Sigurður Harðarson FAL
kt: 030446-3999

BATTERÍÐ | ARKITEKTAR
Trónuhrunni 1 | 220 Hafnarfirði | S: 54 54 700 | batteri@arkitekt.is | www.arkitekt.is

© BATTERÍÐ | ARKITEKTAR
ÖLL AFRÖÐ OG AFRÖÐUN TEIKNINGAR ÁD HILTA EÐA Í HELL EÐR HÁÐ SKRIFLEIÐ LEYFIR HÖFUNDA