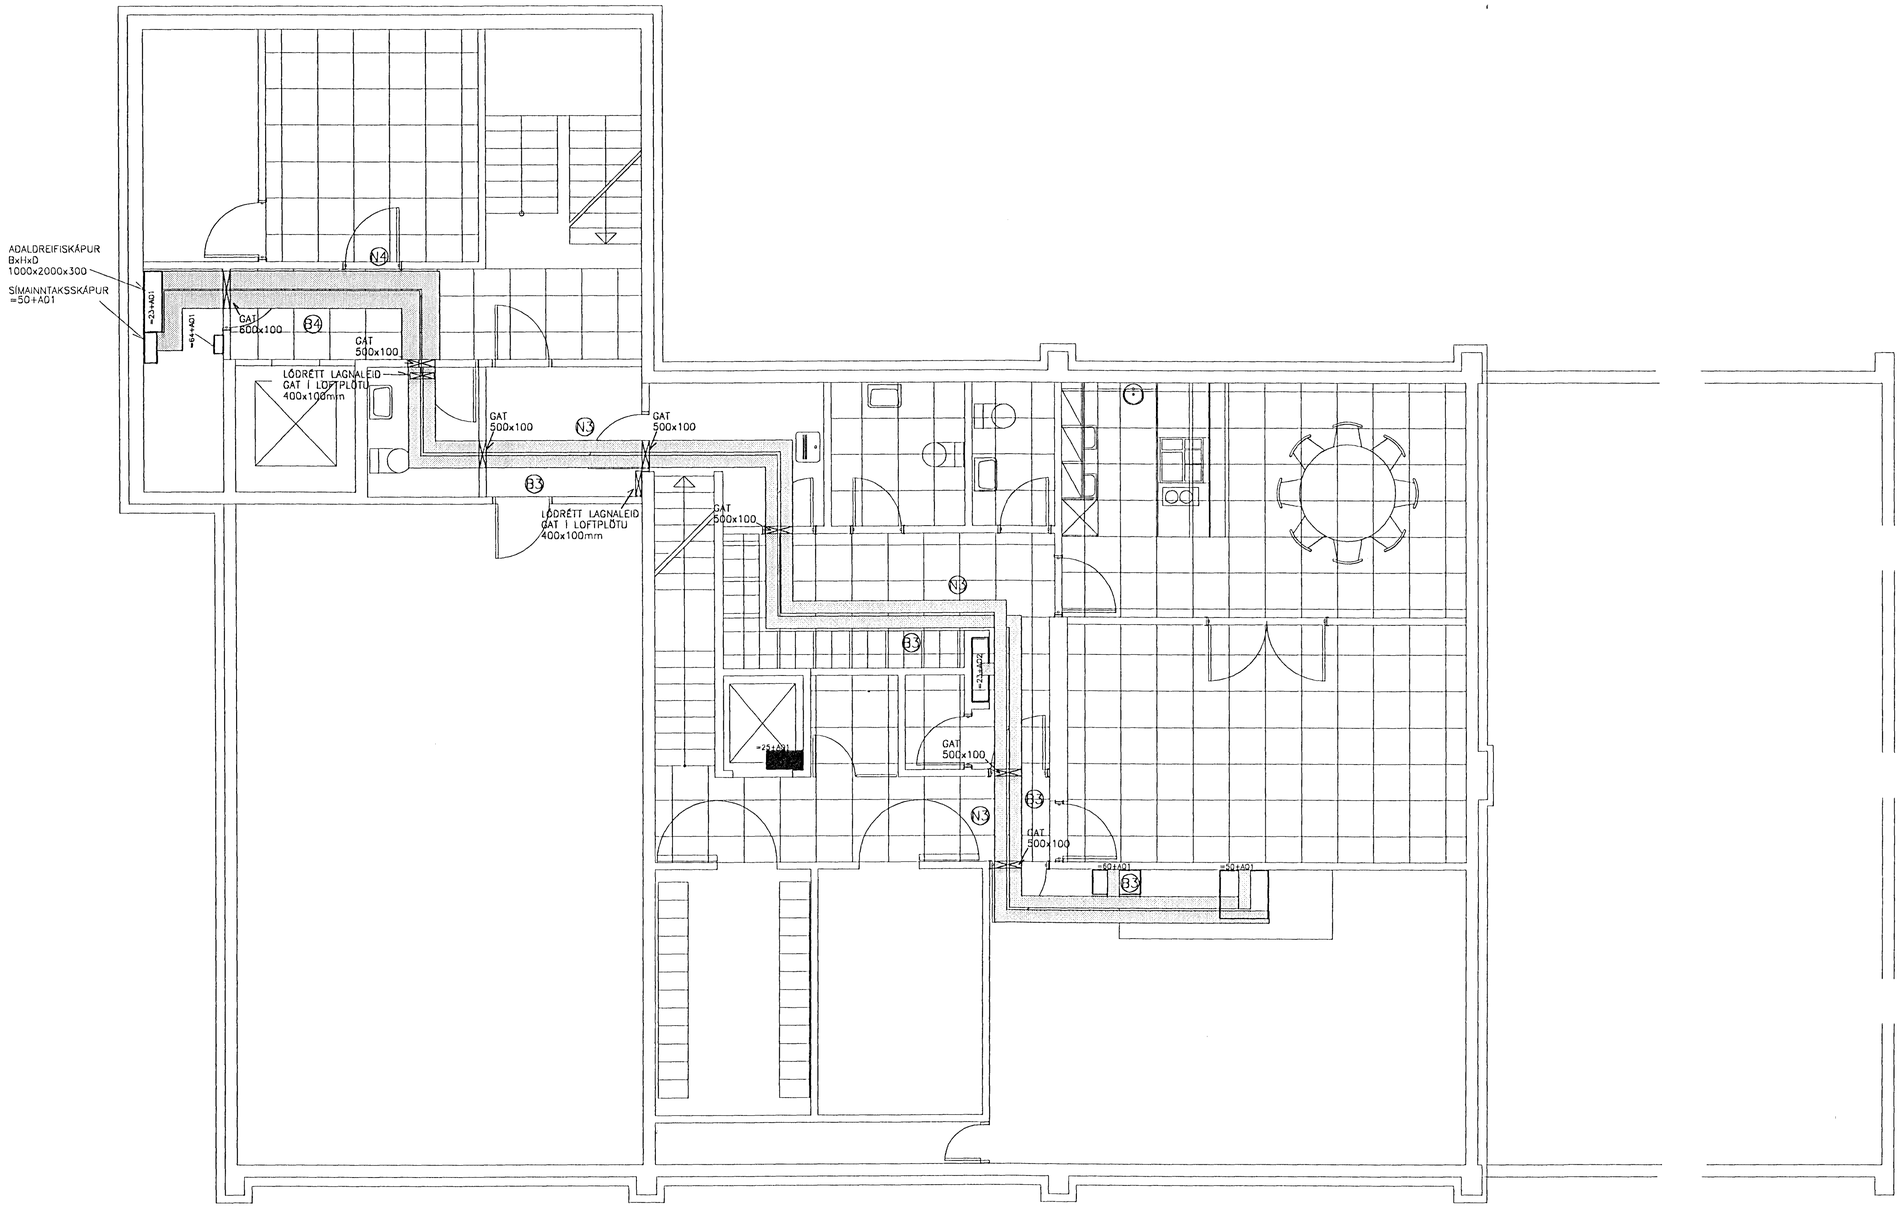


1 0 1 2 3 4 5 m

Eigi má fjölfalda þessa teikningu til notkunar fyrir þriðja aðila, né breyta henni án leyfis Rafteikningar hf.

| | ÚTG. | DAGS. | | TEIKN. | BREYTT | YFIRF. | SAMÞ. | ÚTG. | DAGS. | |
|---|---|---|---|---|---|---|---|---|---|---|
| | | | | | | | | B | 01.10.17 | REYNDARTEIKNING |
| | | | | | | | | A | 01.04.23 | LAGNALEIÐIR Í LANDSBANKA OFL |

| | TEIKN. | BREYTT | YFIRF. | SAMÞ. |
|---|---|---|---|---|
| LEF | ÞGH | ÁRT. | NÆ | |
| ÞGH | ÞGH | ÁGE | HG | |

| | |
|---|---|
| HANNAÐ | ÞGH |
| TEIKN. | RÖJ |
| YFIRF. | HS |
| SAMÞ. | HG |
| VERKNR. | 9908 |
| GEYMSLUNR. | |
| DAGS. | 01.01.14 |

RAFTEIKNING HF
RÁÐGJAFARVERKFRÆÐINGAR
CONSULTING ENGINEERS

# FJARÐARGATA 9 HAFNARFIRÐI

## KJALLARI

LAGNALEIÐIR Í LOFTI

TEIKN. NR. 00.5.011 NÆSTA TEIKN. NR. ÚTG. B